Skráningartafla:	Hvaleyrarbraut 27 Hafnarfirði				Skrásetjari:	Jón Guðmundsson arkitekt.														
Landnúmer:	174221					Kennitala:	310551-3259													
Matshlutanúmer:	01				Útgáfa: 4.01		Dags.: 30.-7.-2013													
Uppskipting og lýsing					Stærðir															
D0	D1	D2	D3	D4	D5	D5M	D6	D7	D8	D9	D10a	D10b	D11	D12	D16		D17			
Lóðun	Rýmis heiti-númer	Notkun heiti	Hólfun fjöldi	Eignar hluti	Bruttóflatar m²	Mæliflatar m²	Skýgar m²	Op m²	Brúttóflatar m²	Brúttóflatar sh.< 1,8	Salarhæð rýmis	Salarhæð max	Brúts rúmmál m³	Nettóflatar m²	Birt fermetrar m²	Hlutfalla skiptiþunnmetis	Skipra-rúmmál m³			
		Matshluti			1.265,6	348,2	12,6	7,4	1.606,4	0,0			6.158,4	1.427,5	1.600,8		6.471,030			
		Birt											127,1							
	01	**1. hæð**			635,6	84,5	3,2	0,0	720,1	0,0			2.766,8	664,9	714,5					
A	0101	**Léttur-iðnaður.**	N	0101	105,0		2,0		105,0		4,40	4,40	462,0	93,5	105,0	4,40	411,400			
A	0102	**Léttur-iðnaður.**	N	0102	210,0		1,2		210,0		4,40	4,40	924,0	193,3	210,0	4,40	850,520			
A	0103	**Léttur-iðnaður.**	N	0103	210,0				210,0		4,40	4,40	924,0	197,8	210,0	4,40	870,320			
A	0104	**Léttur-iðnaður.**	N	0104	105,0				105,0		4,40	4,40	462,0	93,5	105,0	4,40	411,400			
A	0105	**Inntaksklefi.**	T	X	5,6				5,6		2,60	2,60	14,6	4,2						
A	0106	**Milliloft- lager.**	N	0102		28,7			28,7		2,07	2,07		27,8	28,7					
A	0107	**Millilofh- lager.**	N	0101		38,8			38,8		2,27	2,27		37,8	38,8					
A	0108	**Millilofh- lager.**	N	0102		17,0			17,0		2,07	2,07		17,0	17,0					
	02	**2. hæð**			630,0	263,7	9,4	7,4	886,3	0,0			3.244,5	762,6	886,3					
A	0201	**Iðnaður.**	N	0201	630,0	263,7	9,4	7,4	886,3		4,20	6,16	3.244,5	762,6	886,3	5,16	3.927,390			
Athugasemdir																				
Sameiginir sumra																				
Eignarhald																				

	Eignar-hluti	Notkun heiti	Birt fermetrar m²	Skiptarými Sérnota m²	Skiptarými sameign m²
	0101	**Léttur-iðnaður.**	143,8	411,400	411,400
	0102	**Léttur-iðnaður.**	268,7	850,520	850,620
	0103	**Léttur-iðnaður.**	210,0	870,320	870,320
	0104	**Léttur-iðnaður.**	105,0	411,400	411,400
	0201	**Iðnaður.**	886,3	3.927,390	3.927,390
		Alls	1.600,8	6.471,030	6.471,030

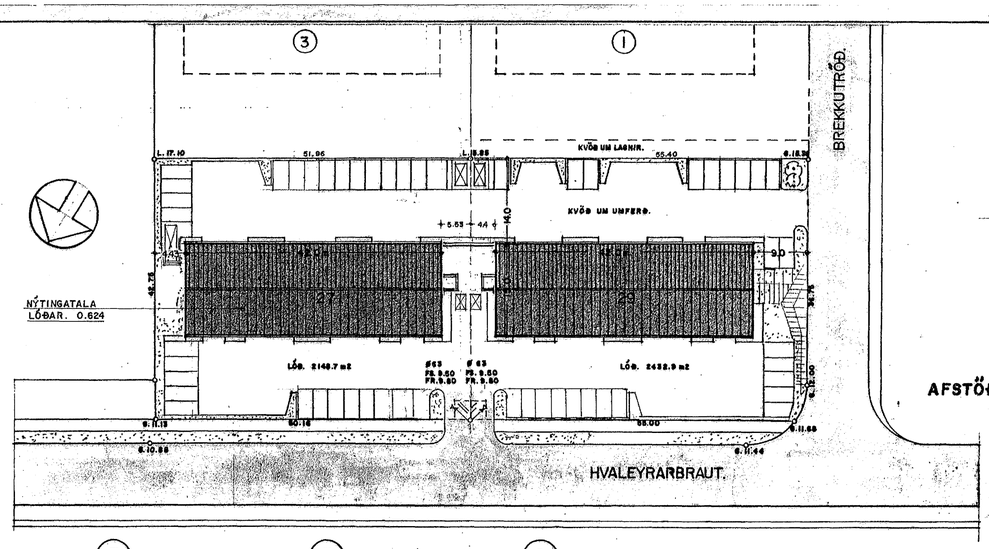

AFSTÖÐUMYND. 1:500

Samþykkt þann 19 SEPT. 2013
Byggingafulltrúinn í Hafnarfirði
F.h. Brynjar Rafn Olafsson

BLAÐ. 2

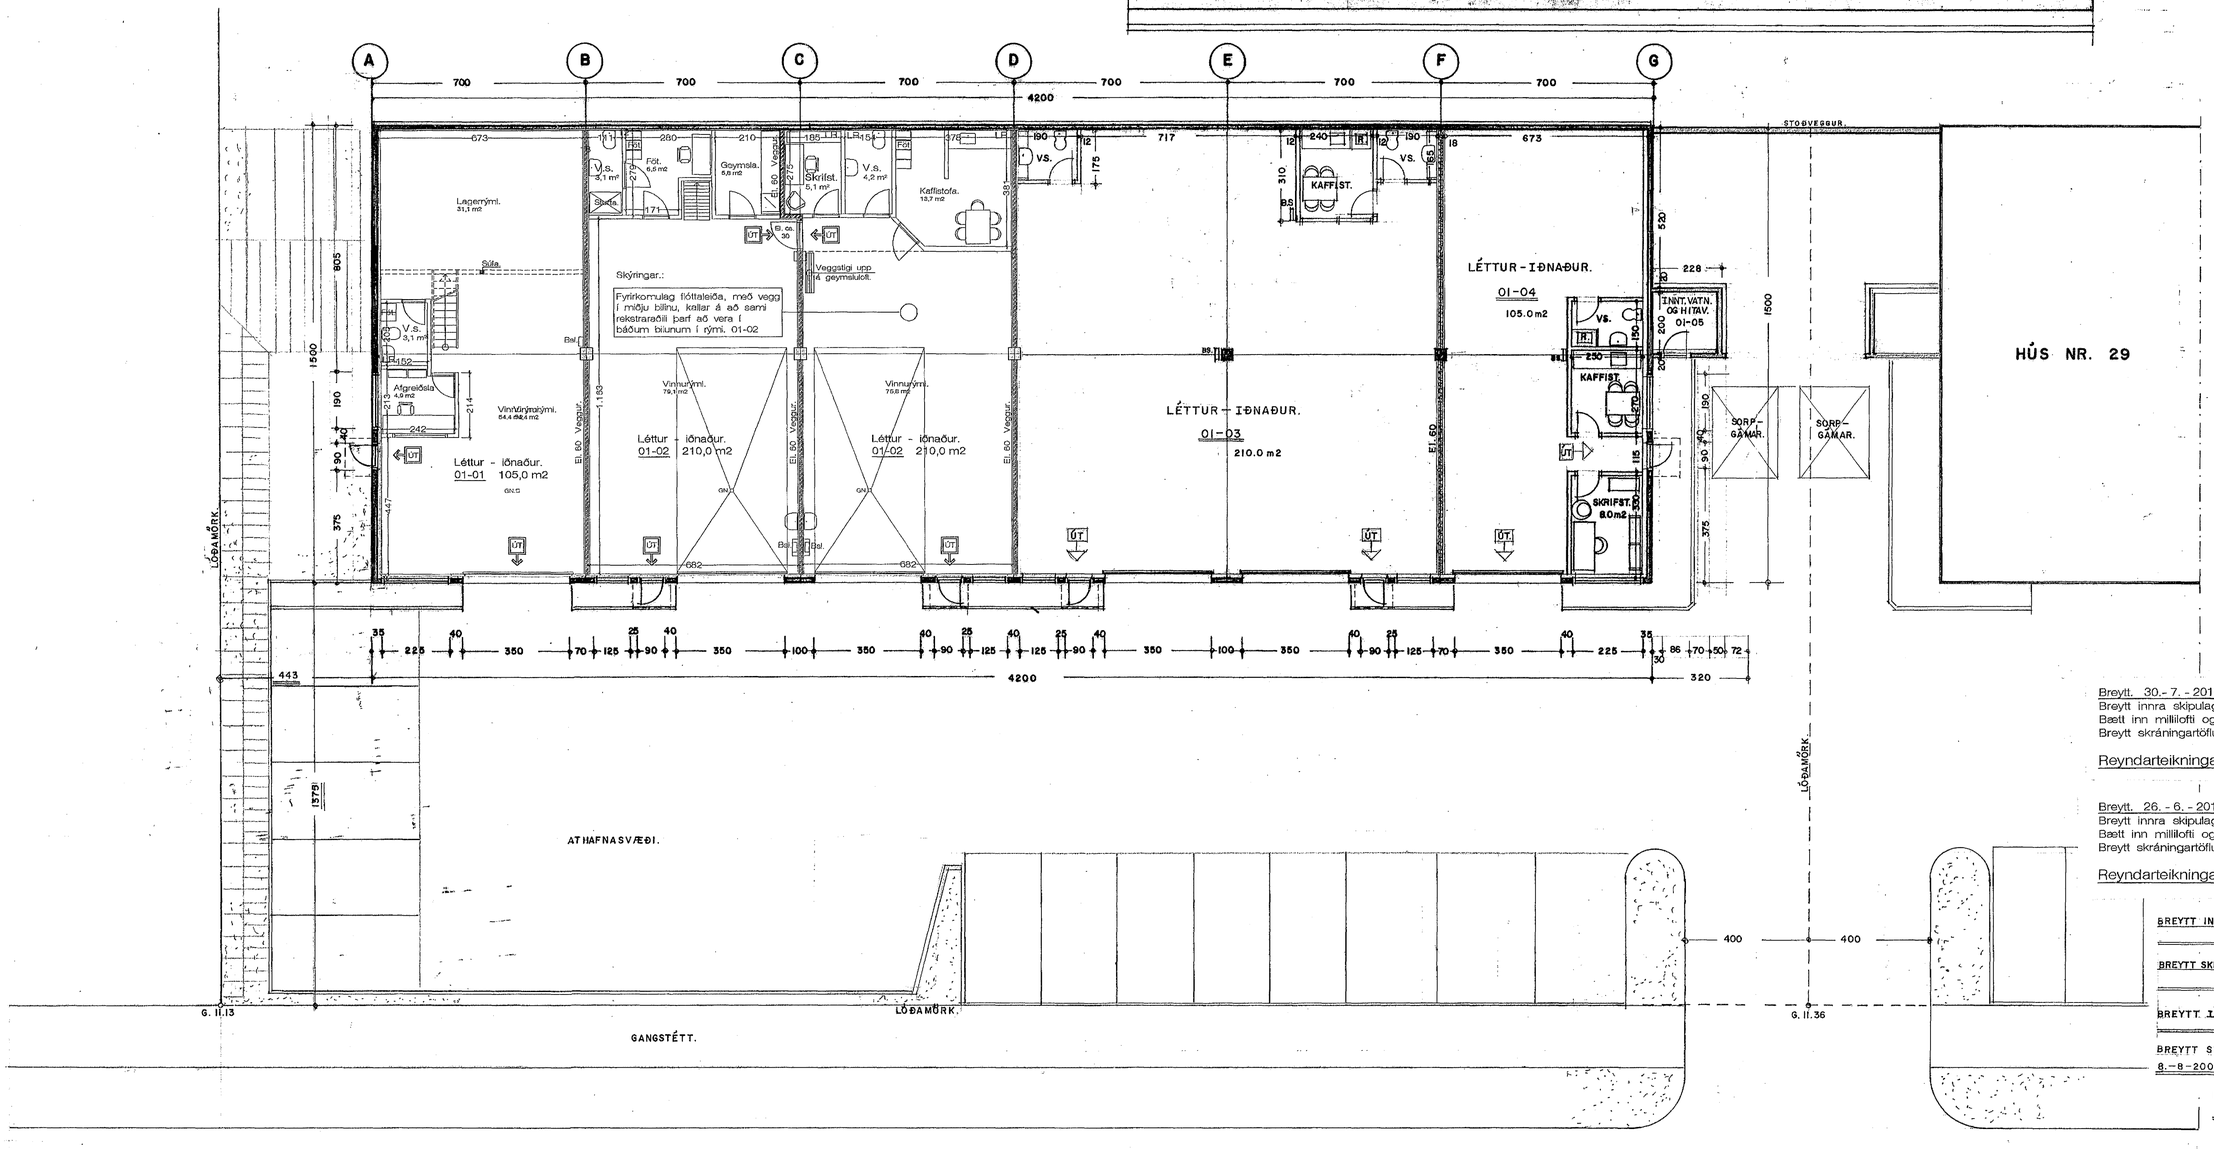

Breytt. 30.- 7. - 2013
Breytt innra skipulagi á rými 01-02
Bætt inn millilofti og breytt starfsmannaaðstöðu.
Breytt skráningartöflu,

Reyndarteikningar.

Breytt. 26. - 6. - 2013
Breytt innra skipulagi á rými 01-01
Bætt inn millilofti og breytt starfsmannaaðstöðu.
Breytt skráningartöflu, f. rými 01-01

Reyndarteikningar.

BREYTT INNRA SKIPULAGI. 01-02. 12.-2.-2003

BREYTT SKRÁNINGAT OG BÍLAST. 21.-2.-2002

BREYTT INNRA SKIPULAGI. 22.-6.-2001

BREYTT STOÐVEGG MILLI HÚSANNA. 8.-8-2000

BREYTT LÓÐAMÖRKUM. 30.-3.-200

GRUNNMYND I. HÆÐ 1:100

HVALEYRARBRAUT 27 HAFNARFIRÐI.

VERK. NR. 207 | DAGB. 9.-4.-1999 | MÁL. 1:100

TEIKN. NR. 02 | BREYTT.

JÓN GUÐMUNDSSON ARKITEKT Jón Guðmundsson KT. 310551-3259

VINNUSTOFA. SKÚLAGÖTU 63 REYKJAVÍK. SÍMI. 552 5055