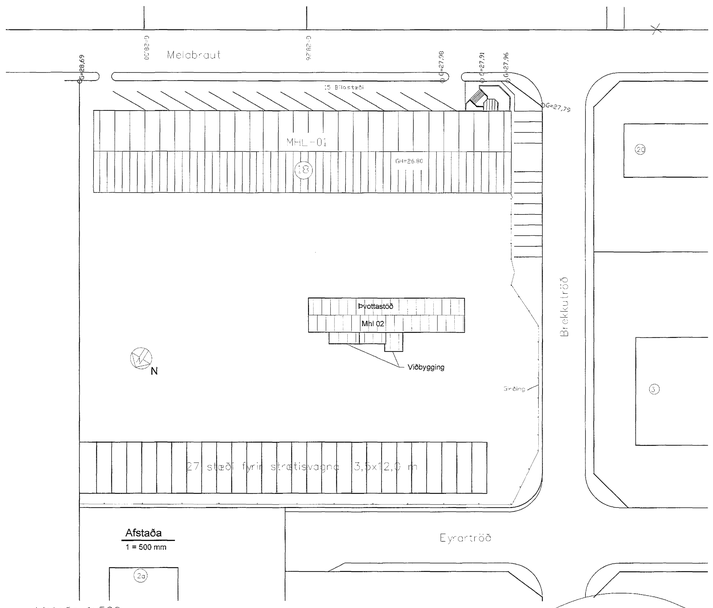

Afstaða 1:500

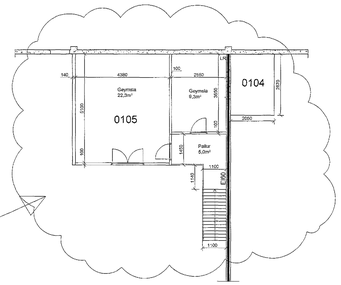

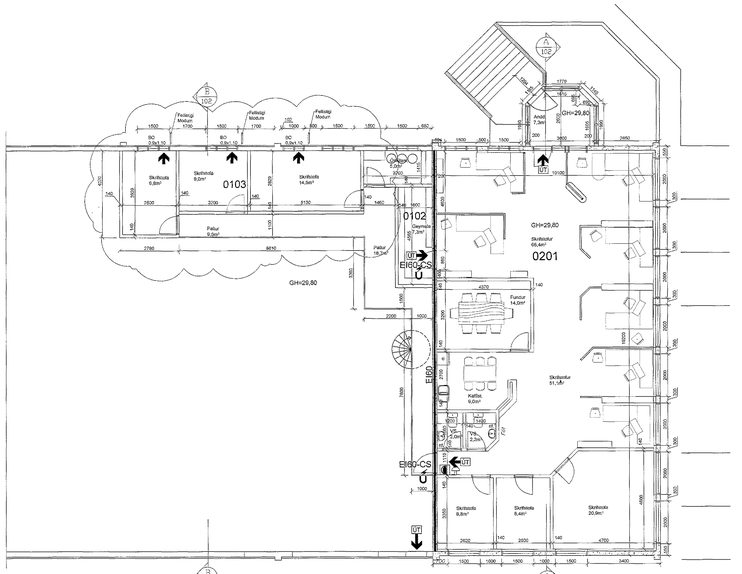

Grunnmynd 2, hæð
1:100 mm

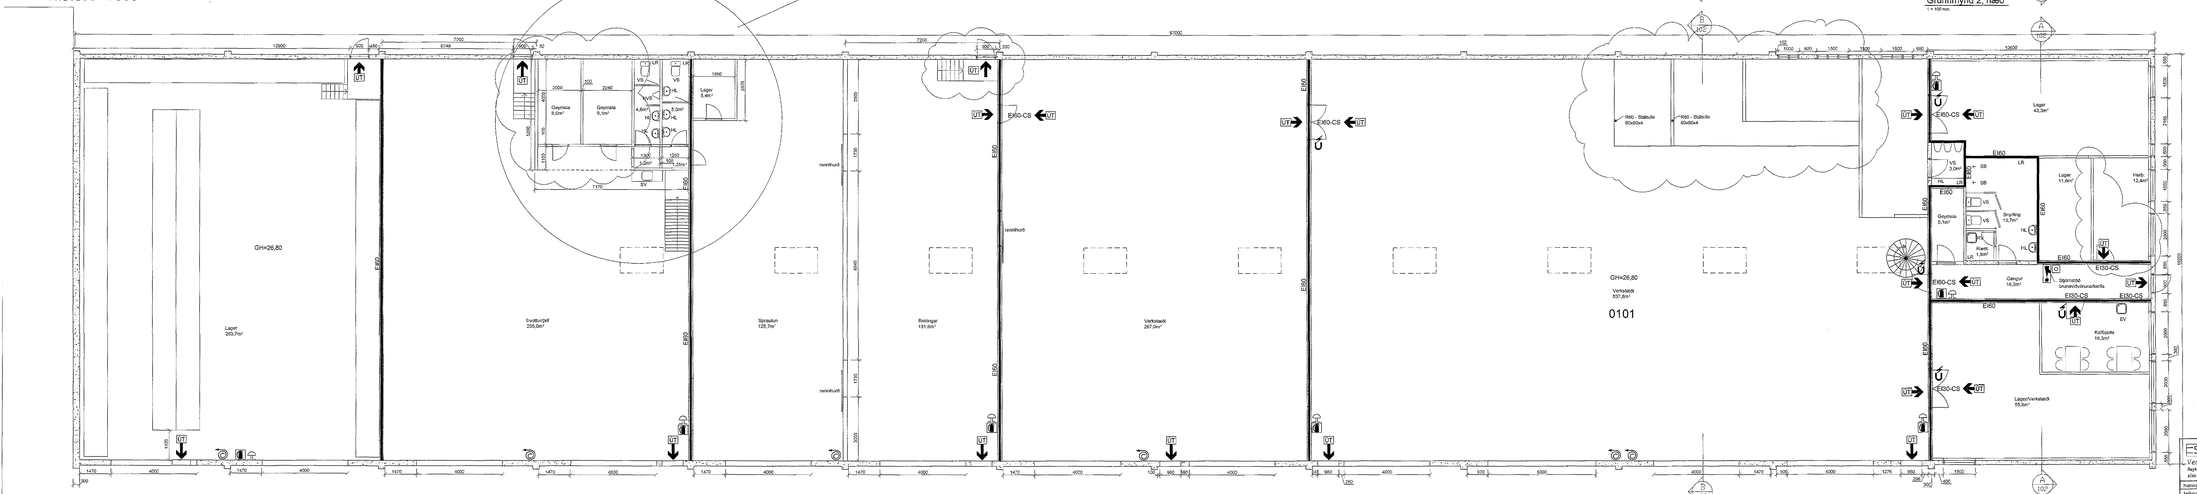

Grunnmynd 1, hæð
1:100 mm

Sampykkt þann
21 NOV. 2013
Byggingafulltrúinn í Hafnarfirði
F.h. Brynjar Rafn Olafsson

Skýringar

Breyting á innra skipulagi 2. hæðar.
Bætt er við milliloft á verkstæði 30,0m², það er byggt upp með stálsúlum og bitum. Einnig er settur upp nýr veggur.

Suðurhluti hússins:
Tveggja hæða steinsteypt hús, með mótaáferð utan og málað, einangrað og múrhúðað innan.
Gluggar eru og hurðir eru úr timbri,
þak er heftbundið timburþak klætt þakpappa og þakstál.

Norðurhluti hússins:
Aðalburðarkerfi er uppbyggt úr steyptum súlum
með forsteyptum söðulbitum í þaki.
Veggir eru steinsteyptir og/eða klæddir
með einangrunum samlokueiningum.
þak er heftbundið timburþak klætt með
þakpappa og þakstáli.

Brunavarnir:

Húsið er iðnaðarhús þar sem starfrækt er bifreiðaverkstæði og skrifstofur því tengdu.

Húsinu er skipt upp í 9 brunahólf sem aðskilin eru með EI60 og REI60 veggjum eða hæðarskilum og EI-CS30/60 hurðum
1. Lager á 1. hæð.
2. Þvottur/Þrif á 1. hæð.
3. Sprautun/réttingar á 1. hæð.
4. Verkstæði á 1. hæð.
5. Verkstæði á 1. hæð og skrifstofur á 2. hæð.
6. Verkstæði og lager á 1. hæð.
7. Kaffistofa og snyrting á 1. hæð.
8. Lager á 1. hæð.
9. Skrifstofur á 2. hæð.

Brunaflæði burðarvirkis:
Burðarvirkið milligólfs er REI60, hluti af burðarvirki milligólfs eru stálbitar og súlur sem þarf að verja t.d. með eldvarnarmálningu þannig að brunatími verði R60.

Flóttaleiðir:
Úr skrifstofurm á 2. hæð eru bjorgunarop með fellistiga.
Flóttaleiðir eru sýndar á aðalteikningum. Allar hurðir í flóttaleiðum eiga að vera auðopnanlegar án lykils í flóttaáttina.

Klæðningar:
Allar veggi og loftaklæðningar skulu vera í fl. 1.

Brunaviðvörunarkerfi:
Í húsinu er sjálfvirkt brunaviðvörunarkerfi með tengingu til viðurkenndrar vaktstöðvar. Kerfið er tilkynnistað af aðila viðurkenndum af Mannvirkjastofnun.

Út- ljós og neyðarlýsing:
Útgöngu- og neyðarlýsing í byggingunni eru í samræmi við byggingarreglugerð. ÚT-ljós ásamt ryminglarleiðum og brunaslöngum eru sýnd á grunnmynd.

Slökkvitæki og slönguker:
Í húsinu eru slönguker sem eru aðaluppdrættir sýna.
Handslökkvitæki verða sett við slöngukerfin og á öðrum stöðum í samræmi við leiðbeiningar Mannvirkjastofnunar og eldvarnaeftirlits. Slöngukerfi skulu uppfylla ákvæði ÍST EN 671-1 og vera í samræmi við ákvæði byggingarreglugerðar.
Handslökkvitæki skulu vera skv. leiðbeiningum 166.BR1 og ÍST EN 3.

Reyklosun:
Reyklosun út úr húsinu verður í gegnum dyr og glugga á byggingunni.

Brunavarnartákn:

- STJÓRNSTÖÐ BRUNAVIÐVÖRUNARKERFIS
- MERKTUR ÚTGANGUR
- BRUNASLANGA
- HANDSLÖKKVITÆKI
- EI60 VEGGUR
- EI60-CS HURÐ
- HANDBOÐI
- BJALLA
- HURÐARSEGULL
- NEYÐARLÝSING
- SJÁLFLÝSANDI ÚTMERKI

Samþykkt
21.11.13
HEILBRIGÐISEFTIRLITS-
HAFNARFJARÐAR-
OG KÓPAVOGSSVÆÐIS
Garðabær - 210 Garðabæ
28.10.2013

Nýjasta breyting sjá skýringar

0 2 4 8m
Kvarði 1:100

C	15.10.13	Skröningartafla sett á nýja teikn. önnuð eldri skýringar	ÁS
B	16.08.13	Skröningartöflu og milliflötum breytt	ÁS
A	22.08.00	Skröningartöflu og milliflötum breytt	ÞVG
	dagsetning	breyting	nafn

Strendingur ehf.
Verkfræðiþjónusta
Reykjavíkurvegur 66 - 220 Hafnarfjörður
sími 565 5444, fax 565 5641

hannað:	ÁS	júní 2000
teiknað:	JM	júní 2000
Hafnarfirði 16.10.2013		

Ásmundur Sigvaldason kt.240545-4519

Melabraut 18, Hafnarfirði

Grunnmynd 1 og 2. hæð

dagsetning:	teikn. nr:	mælikvarði:
júní 2000	101	1:100/500

A1

V:\Melabraut 18\Aðalteikning ok1-2013.dwg