

G. 27.19

LÖÐAMÖRK.

G. 25.43

L. 26.00

Samþykkt þann

17 JUL 2013


Byggingafultrúinn í Hafnarfirði  
F.h. Sigurður Steinar Jónsson

BLAÐ. 2


BÍLASTÆÐI.

ATHAFNASVÆÐI.

RUSLA-  
GÁMUR.

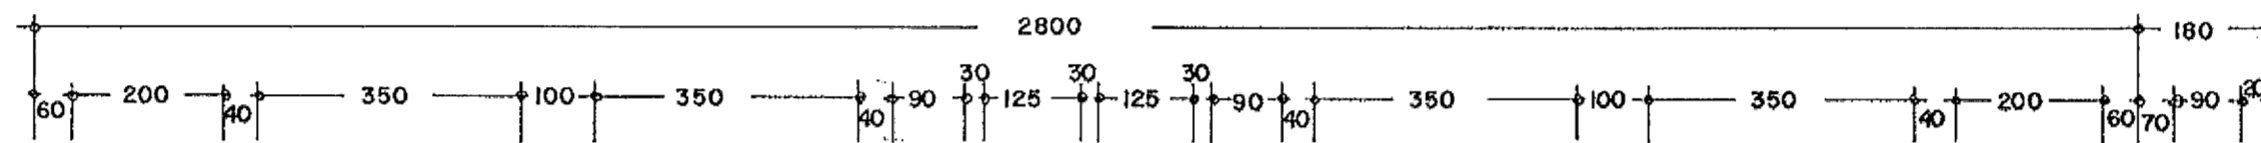

G. 25.73

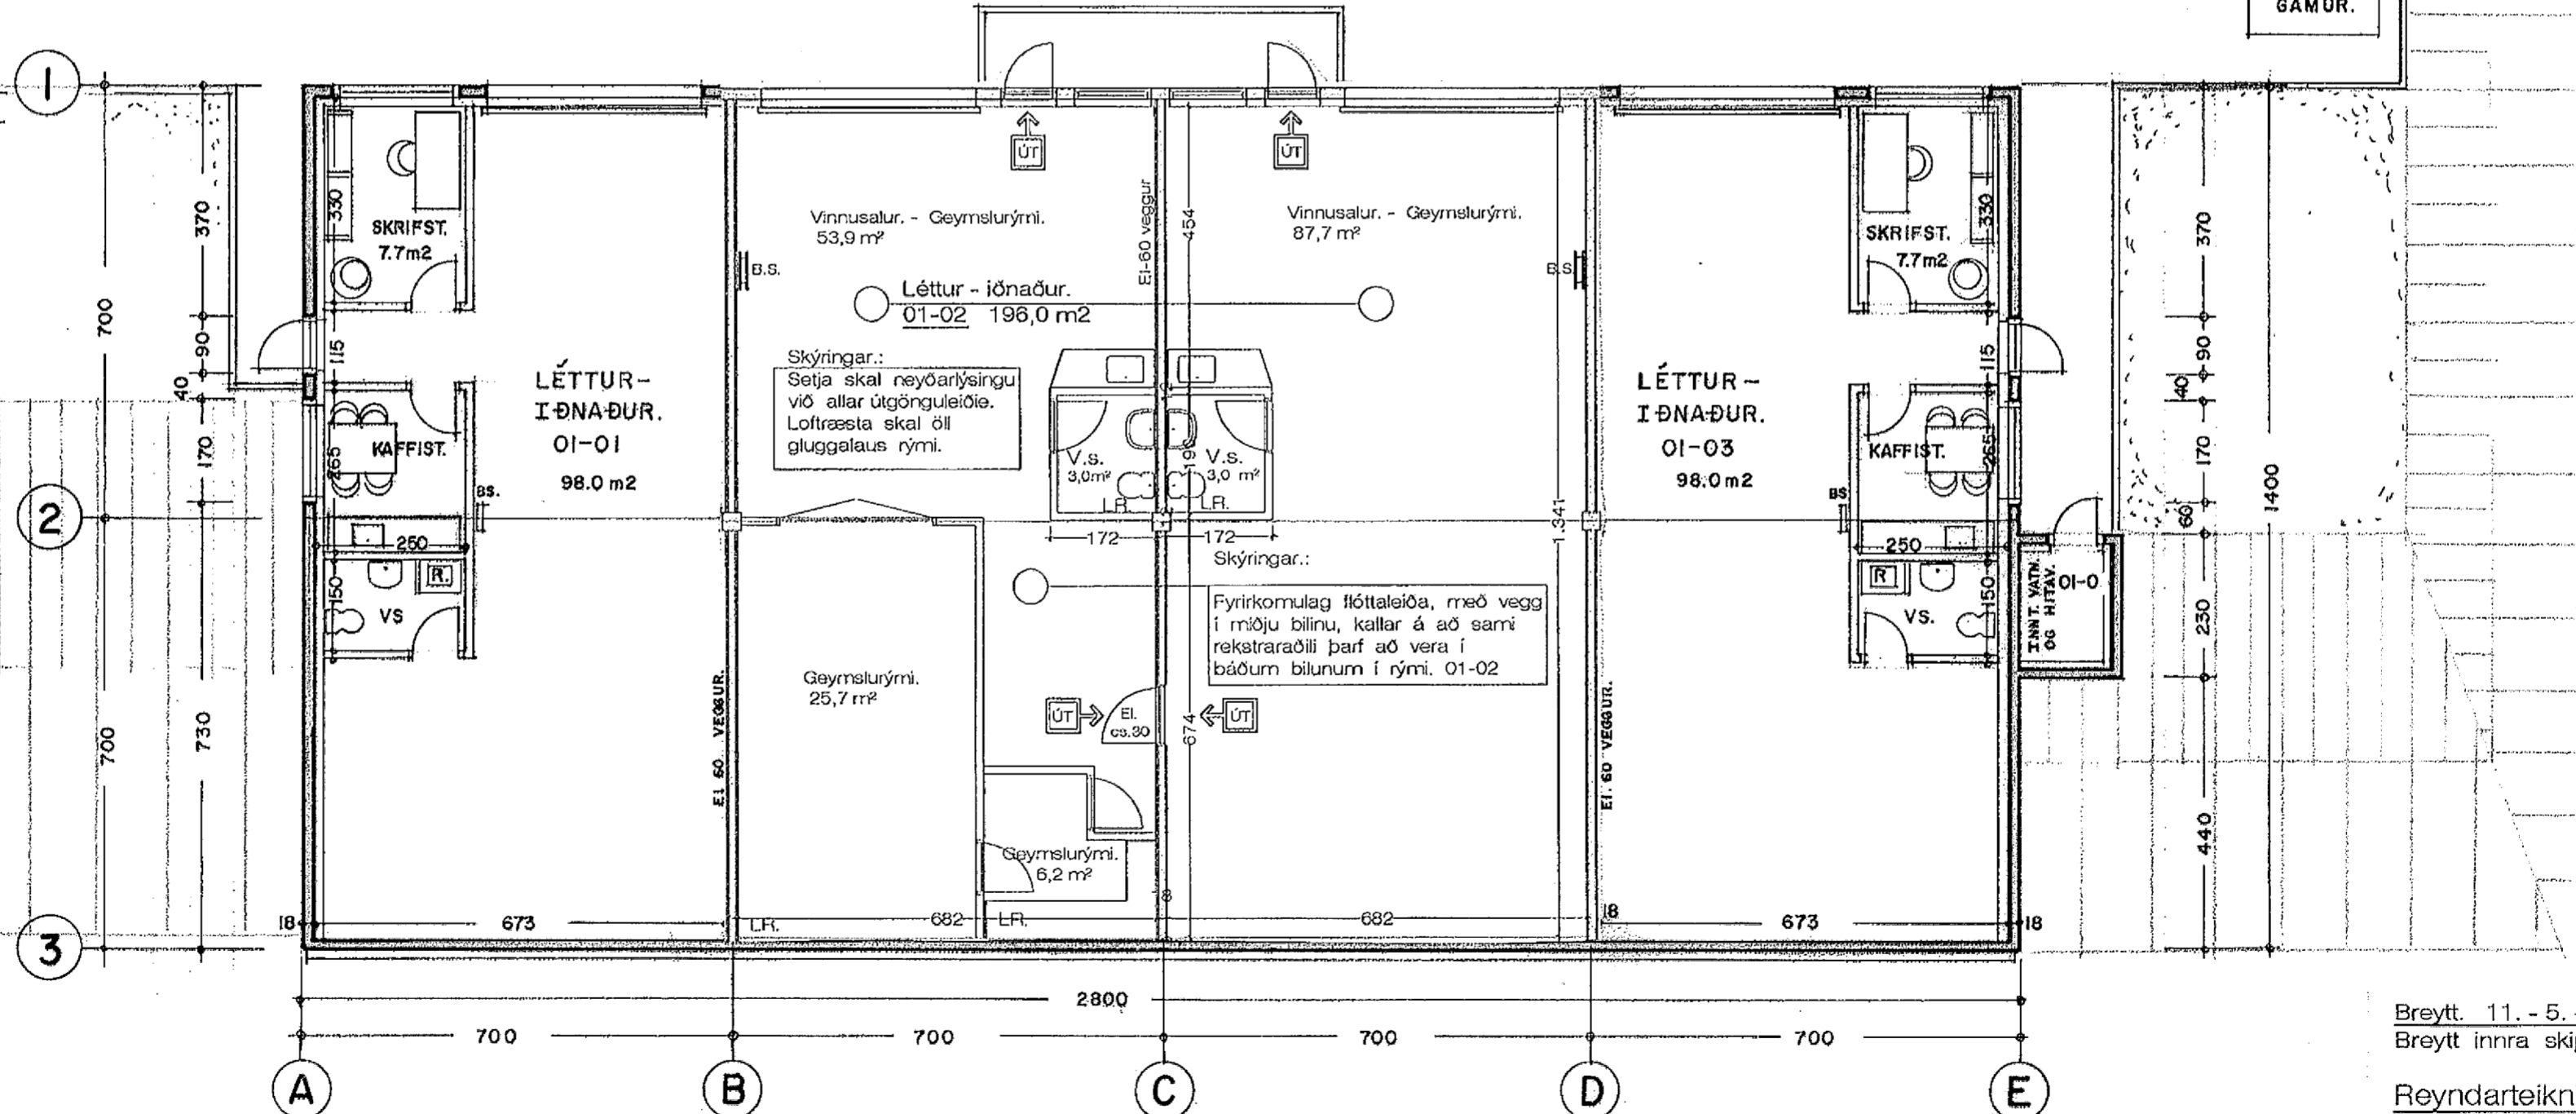

Breytt. 11. - 5. - 2013  
Breytt innra skipulagi á rými 01-02  
Reyndarteikningar.

GRUNNMYND I. HÆÐ. 1:100 396.1 m<sup>2</sup>

BREYTT INNRA SKIPULAGI.  
3. - 1. - 2000

MELABRAUT 24 HAFNARFIRÐI. GRUNNMYND.

VERK NR. 199 DAGS. 10.-3.-1999 MÁL. 1:100  
TEIKN. NR. 02 BREYTT.

JON GUÐMUNDSSON ARKITEKT KT. 310551  
VINNUSTOFA.: SKÚLAGÖTU 63 REYKJAVÍK. Sími. 552-5055 3259