


Samþykkt þann  
07. júní 2014  
Byggingafulltrúinn í Hafnarfirði  
F.h. Hrölfur S. Gunnlaugsson

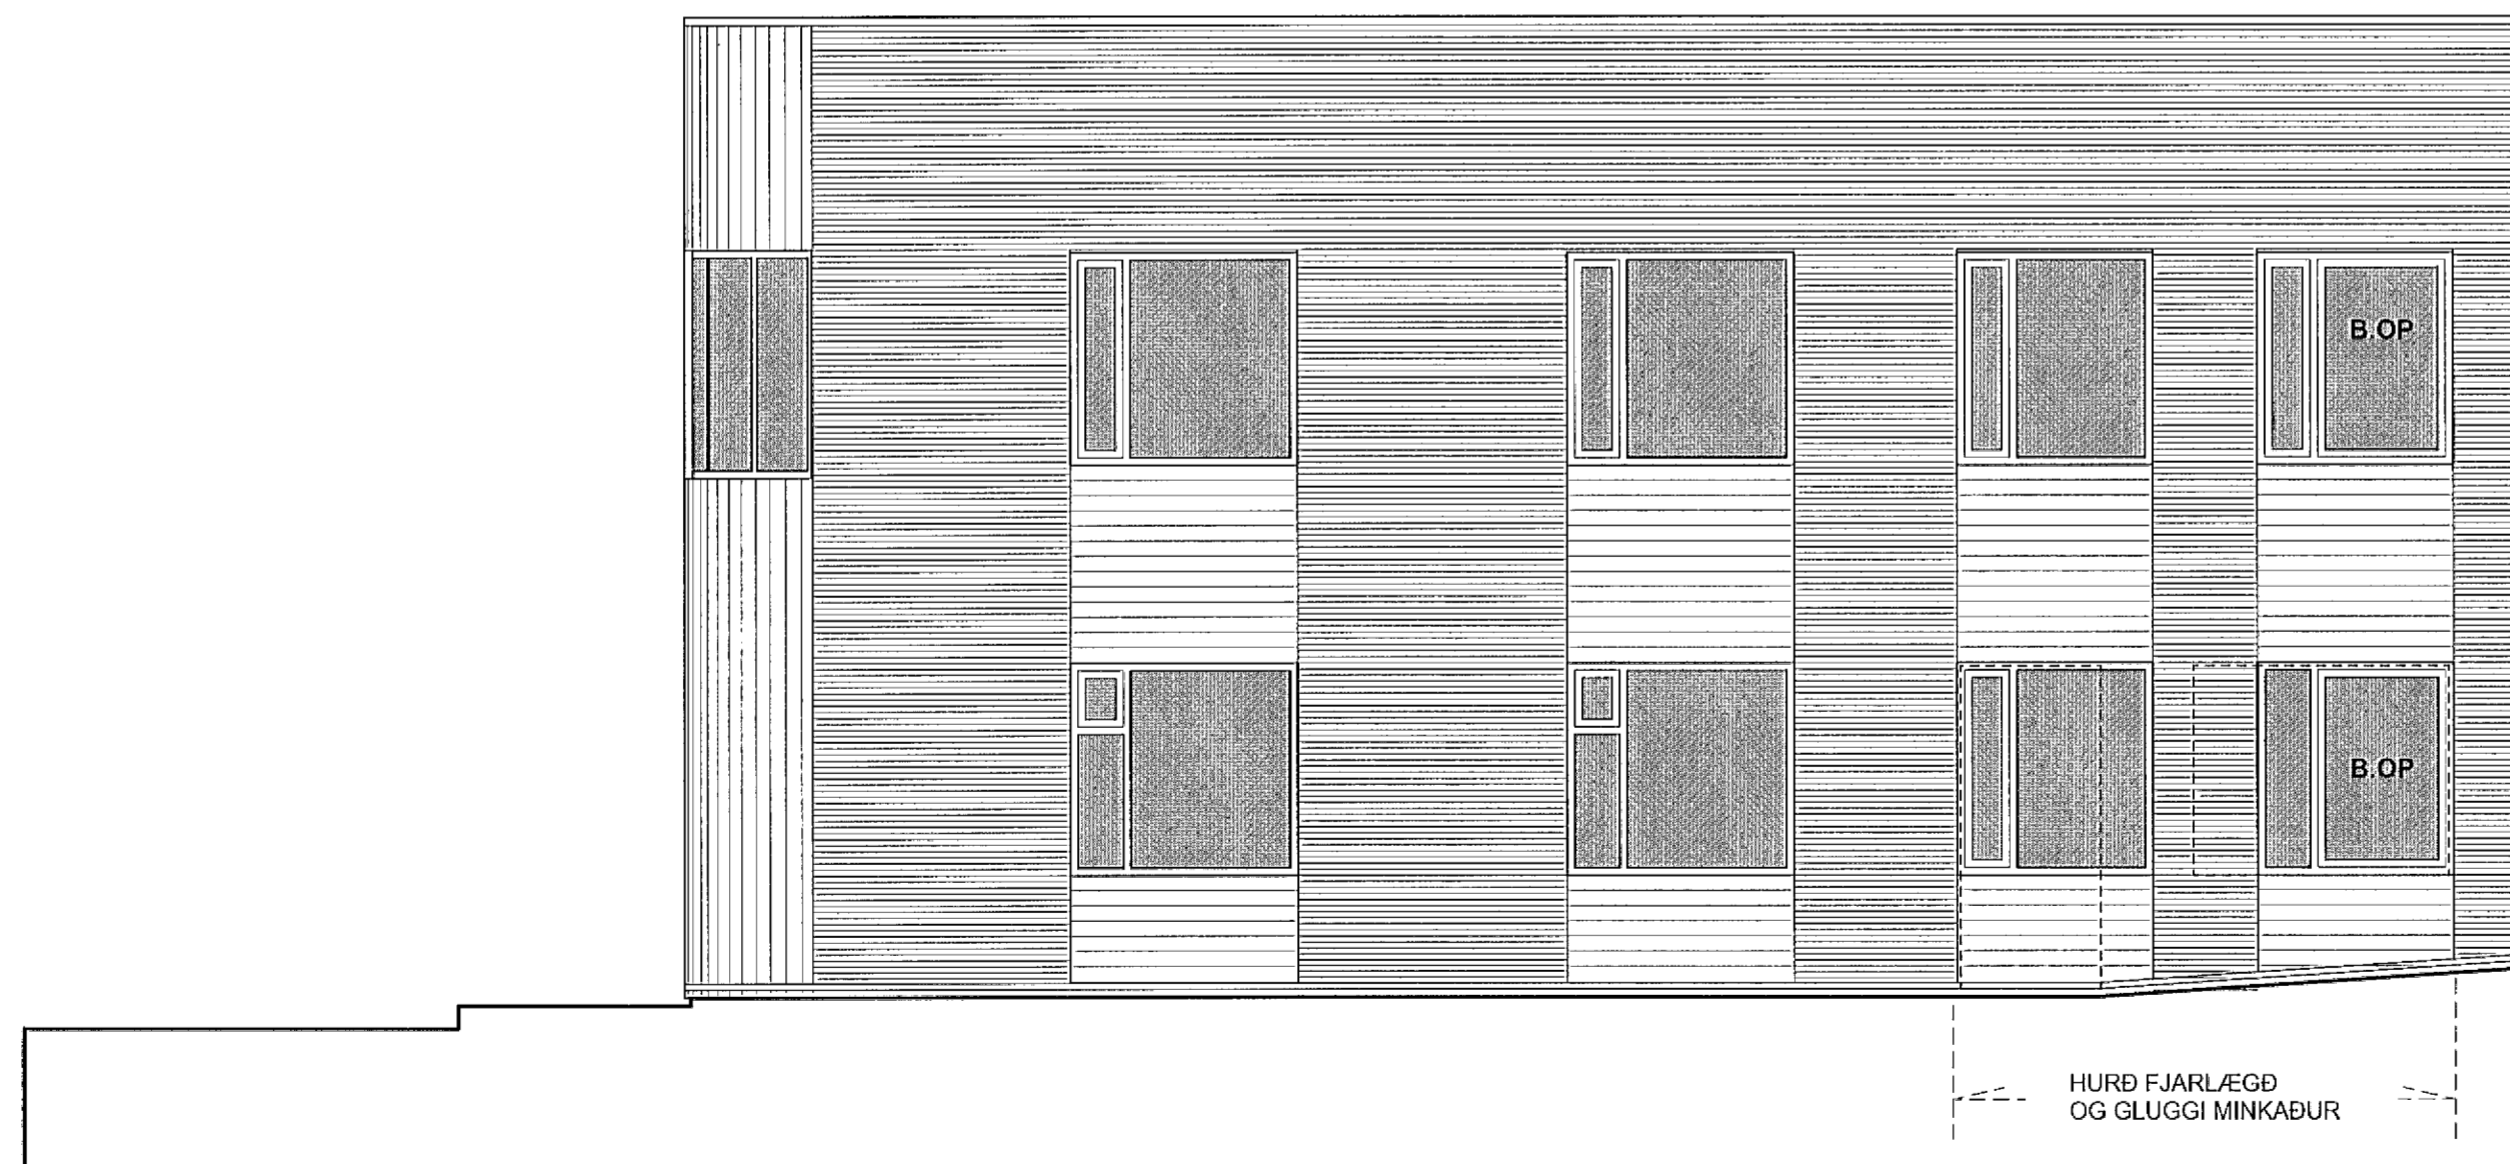

ÚTLIT Í NORÐVESTUR, 1:100



ÚTLIT Í SUÐAUSTUR 1:100

BREYTINGAR:	BREYTING	KVAREDI
NR.	DAGS.	1:50
		DAGS.
		27.06.2013
		TEIKNAD AF
		GJ
		TEIKNING NR:
		1307-5002
VERK:	Vesturbraut 9, Hafnarfjörðs	<b>TEIKNING.IS</b> arkitektúr og umhverfi
UNNIÐ FYRIR:	Pegasos SLF, Kt 580610-1960	
TEIKNING:	ÚTLIT SUÐAUSTUR OG NORÐVESTUR	Gunnlaugur Jónasson kt. 090462 2299 Palmar Halldórsson kt. 140860 2639
		Krókháls 5, 110 Reykjavík sími: 624 4555 / 552 9696 netfang: gunnlaugur@teikning.is