


B22



VESTUR. (SNIÐ Í BÍLAKJALLARA)
MKV. 1:100.

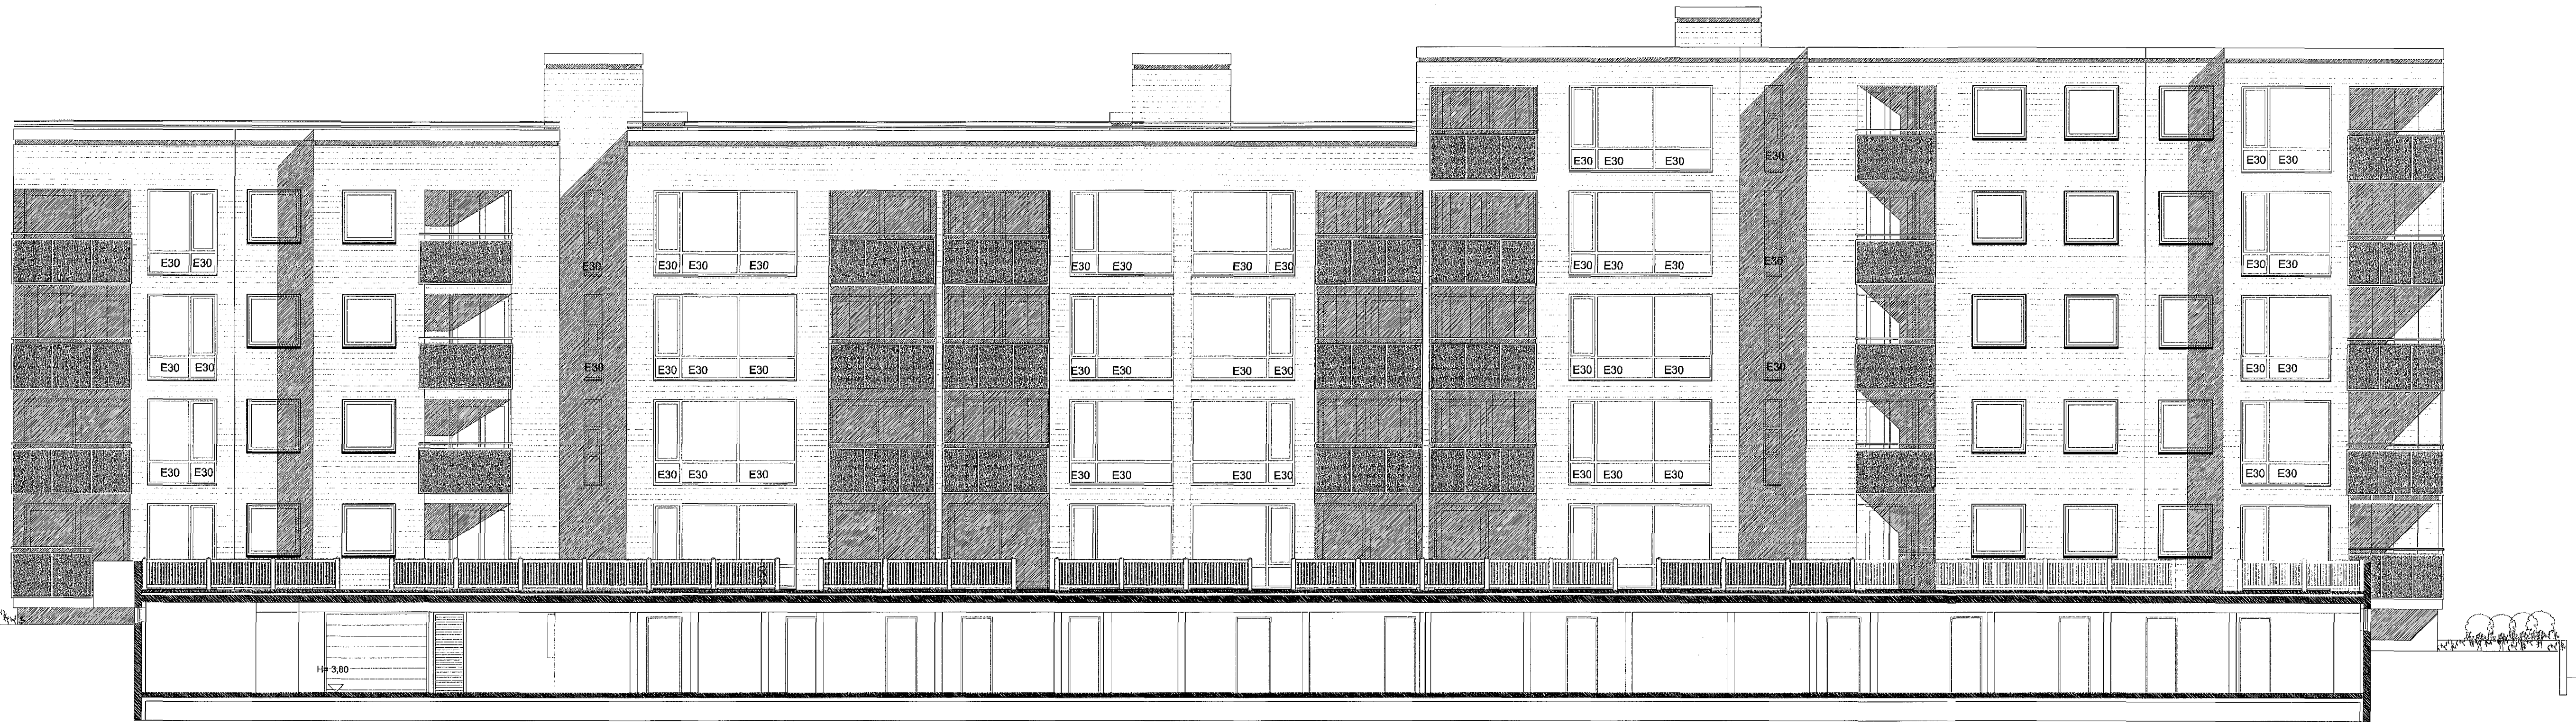

AUSTUR. MKV. 1:100.

SVALASKÝLL
Svalaskýllur er lokað með 8-10 mm hertu gleri.
Hverju svalaskýli er lokað (B-LOKUN) með gjerséningum sem hvíla í þar til gerðum álbrautum.
Svalaskýlin eru opnanleg sbr. grein 102 í byggingareglugerð.
Niðurföll og yfirföll eru á svölum.

NORÐURBAKKI 11a, 11b og 11c. HAFNARFIRÐI.

Sigurður Þorvarðarson byggingafræðingur bfi.
Teiknistofan Strandgötu 11 220 Hafnarfirði.
Sími: 5651510. Netfang: teiknistofan@simnet.is
STH. teiknistofan ehf. kt. 510298-2769. Kt. aðalhönnuðar: 141250-4189.

Skýringar:	Aðaluppdráttur.
Teikning:	Útlitsmyndir.
Mælikvarði:	1 : 100. Dagsetning: 25 janúar 2006.
Undirskrift:	12/11/13 [Signature]
Blað nr:	5 af 8.
Breytt:	Svalaskýll B-lokun teiknuð í nóv. 2013