






VESTUR. MKV. 1:100.

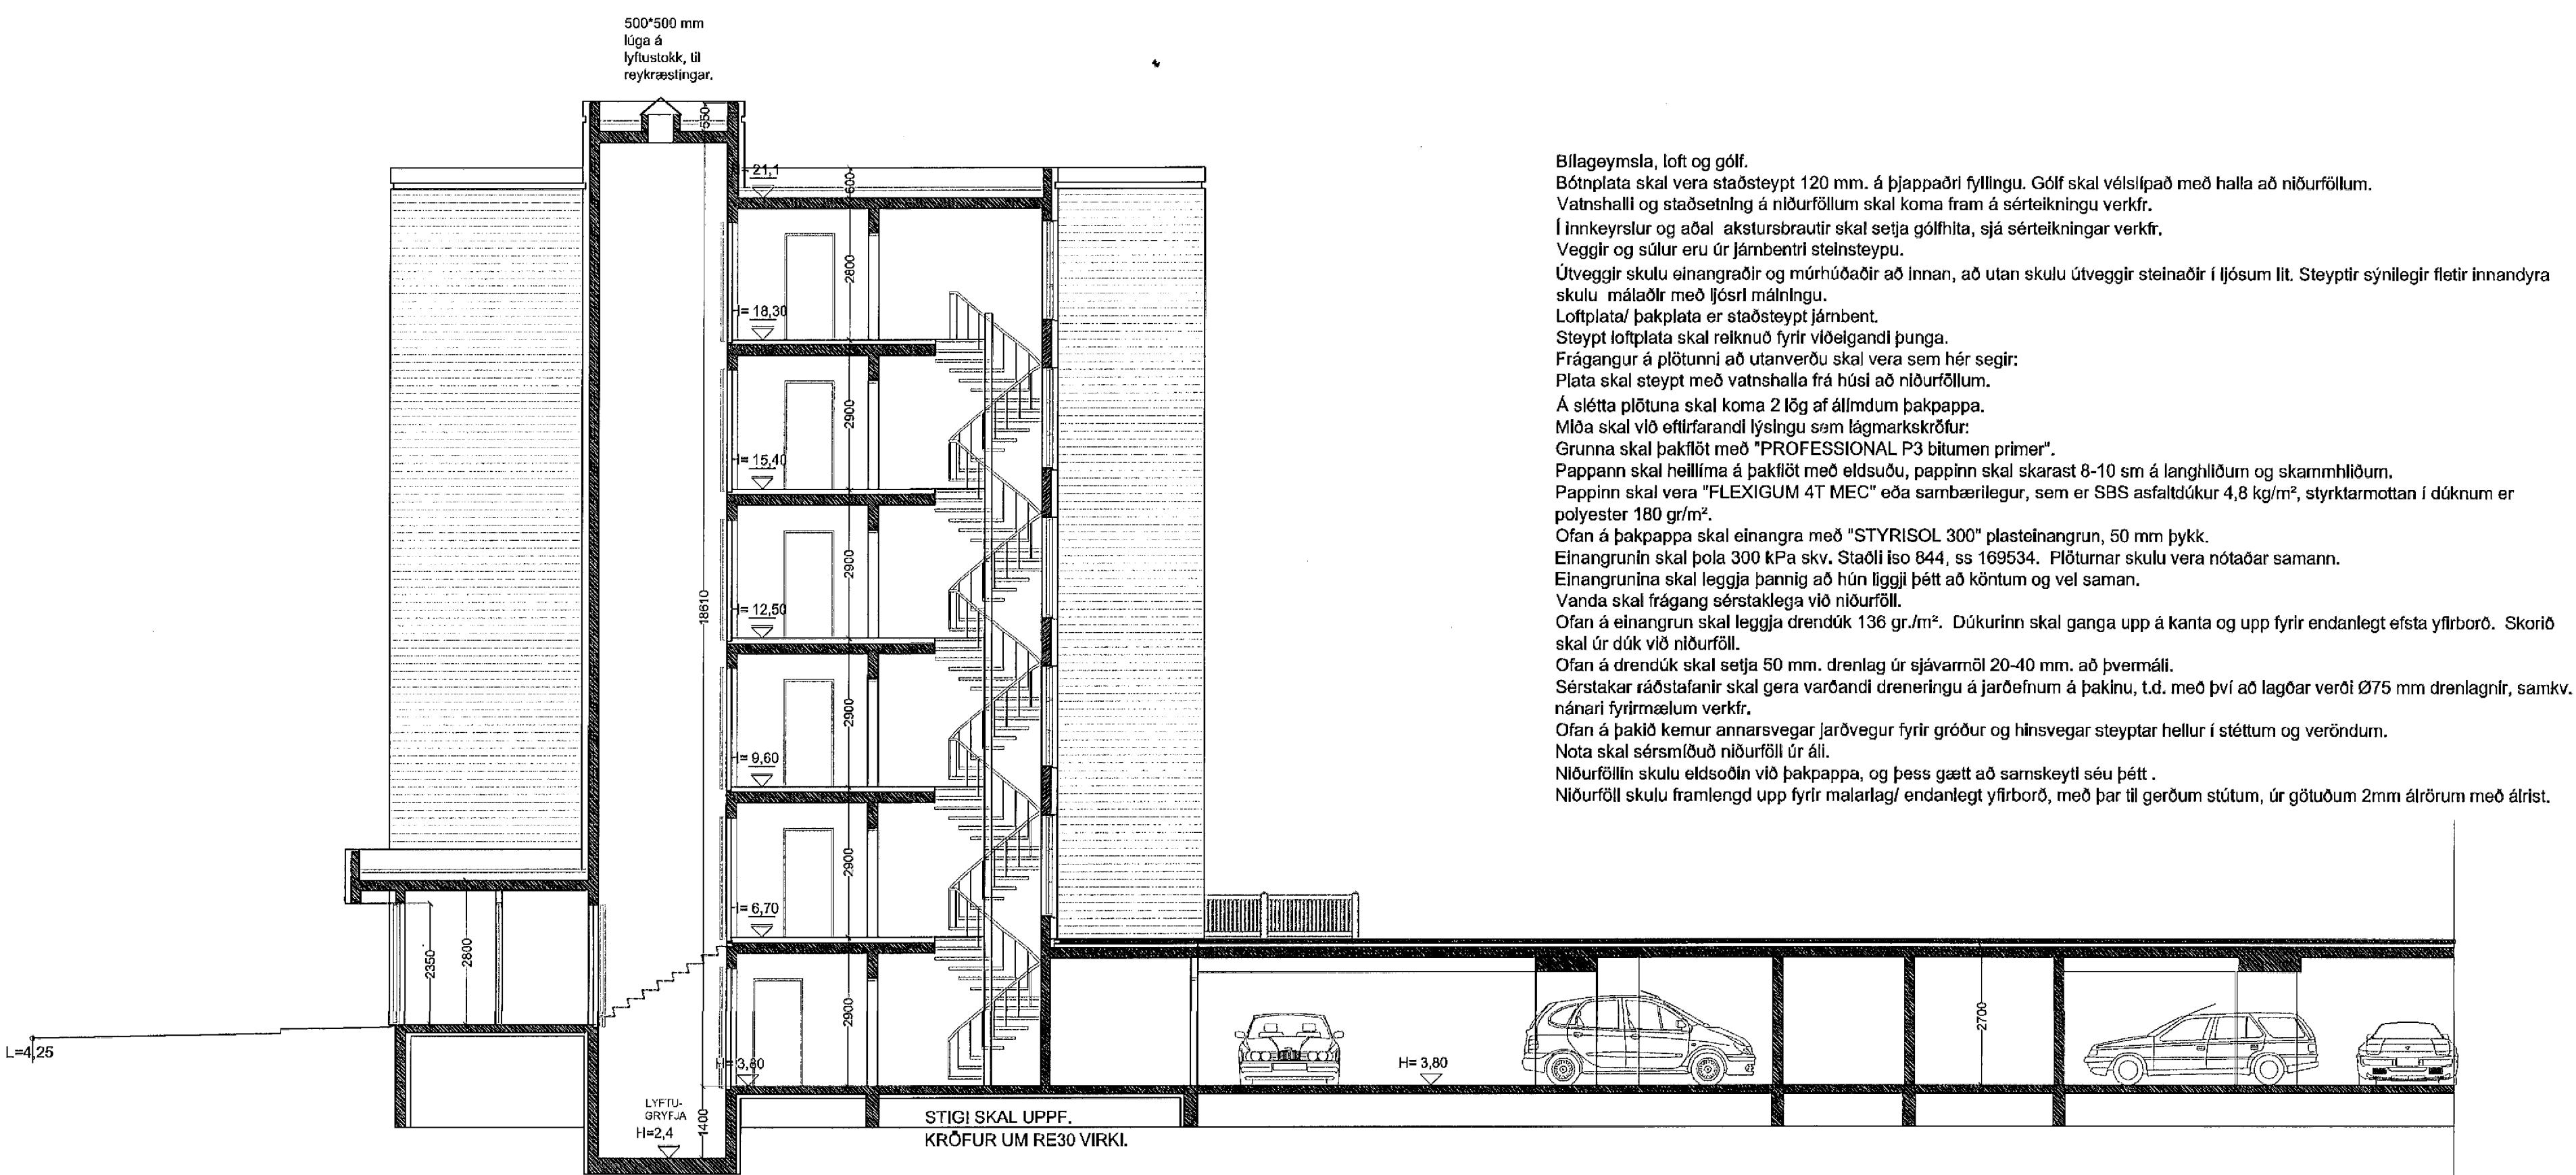

SNID B-B. MKV. 1:100.

Svalahandrið. Handrið er smiðað úr alþrófum og rönum boltæð fast við steyptar svalir. Franan á handrið er fest grindum úr álvíniklum, á grindurnar er klætt með 2 mm lituðum áplótum ALLT ÁL I HANDRIÐUM SKAL VERA SELTU VARÍD.

SVALASKÝLI.
Svalaskýlium er lokað með 8-10 mm herfu gler. Hverju svalaskýli er lokað (B-LOKUN) með glerelinngum sem hvilla í þar til gerðum ábrautum. Svalaskýlin eru opnanleg sbr. grén 102 í byggingarreglugerð. Niðurföll og yfirföll eru á svölum.

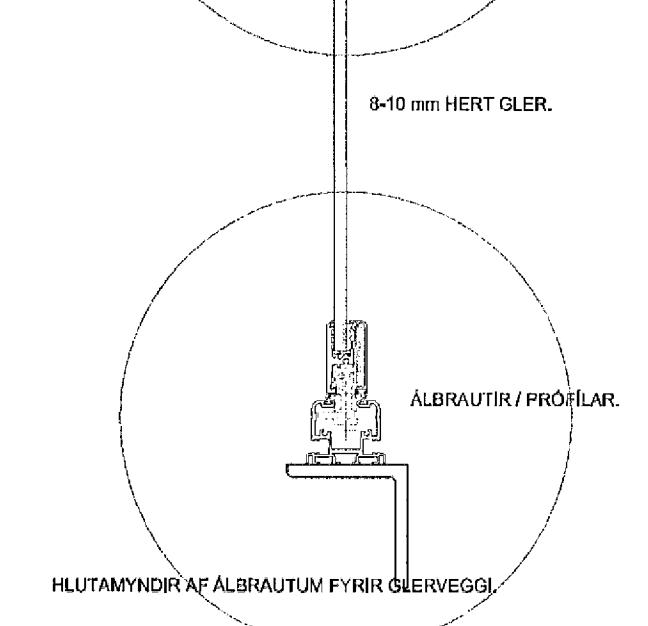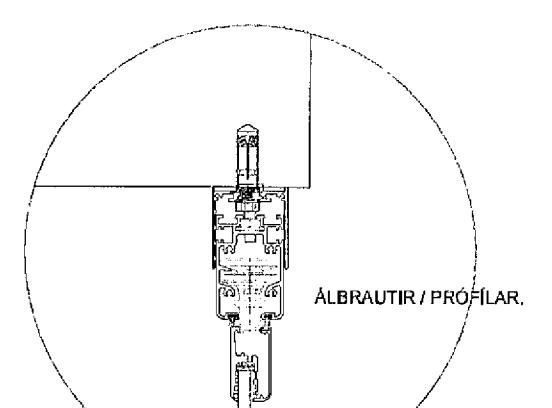

Sigurður Þorvarðarson byggingafræðingur bff.
Teknistofan Strandgötu 11 220 Hafnafirði.
Sími: 5651510. Netfang: teknistofan@simnet.is
STH. teknistofan ehf. kt. 510298-2769. Kt. aðalhönnuðar: 141250-4189

Skýringar: Aðaluppráttur.
Tilkning: Útlitsmynd/ snið.
Mælikvarði: 1 : 100. Dagsetning: 25 janúar 2006.

Undirskrift:
Blað nr.: 6 af 8.

Breytt: Reyndar teikningar gerðar í apríl 2011. Síg. P.

Breytt: Svalaskýli B-lokun teiknuð í nóv. 2013

13/11/13 Óun