Samþykkt þann
09. jan. 2014
Byggingarfulltrúinn í Hafnarfirði
F.h. Hrólfur S. Gunnbaugsson

SKÝRINGAR

Almennar skýringar sjá teikningu P0 000 og L0 000

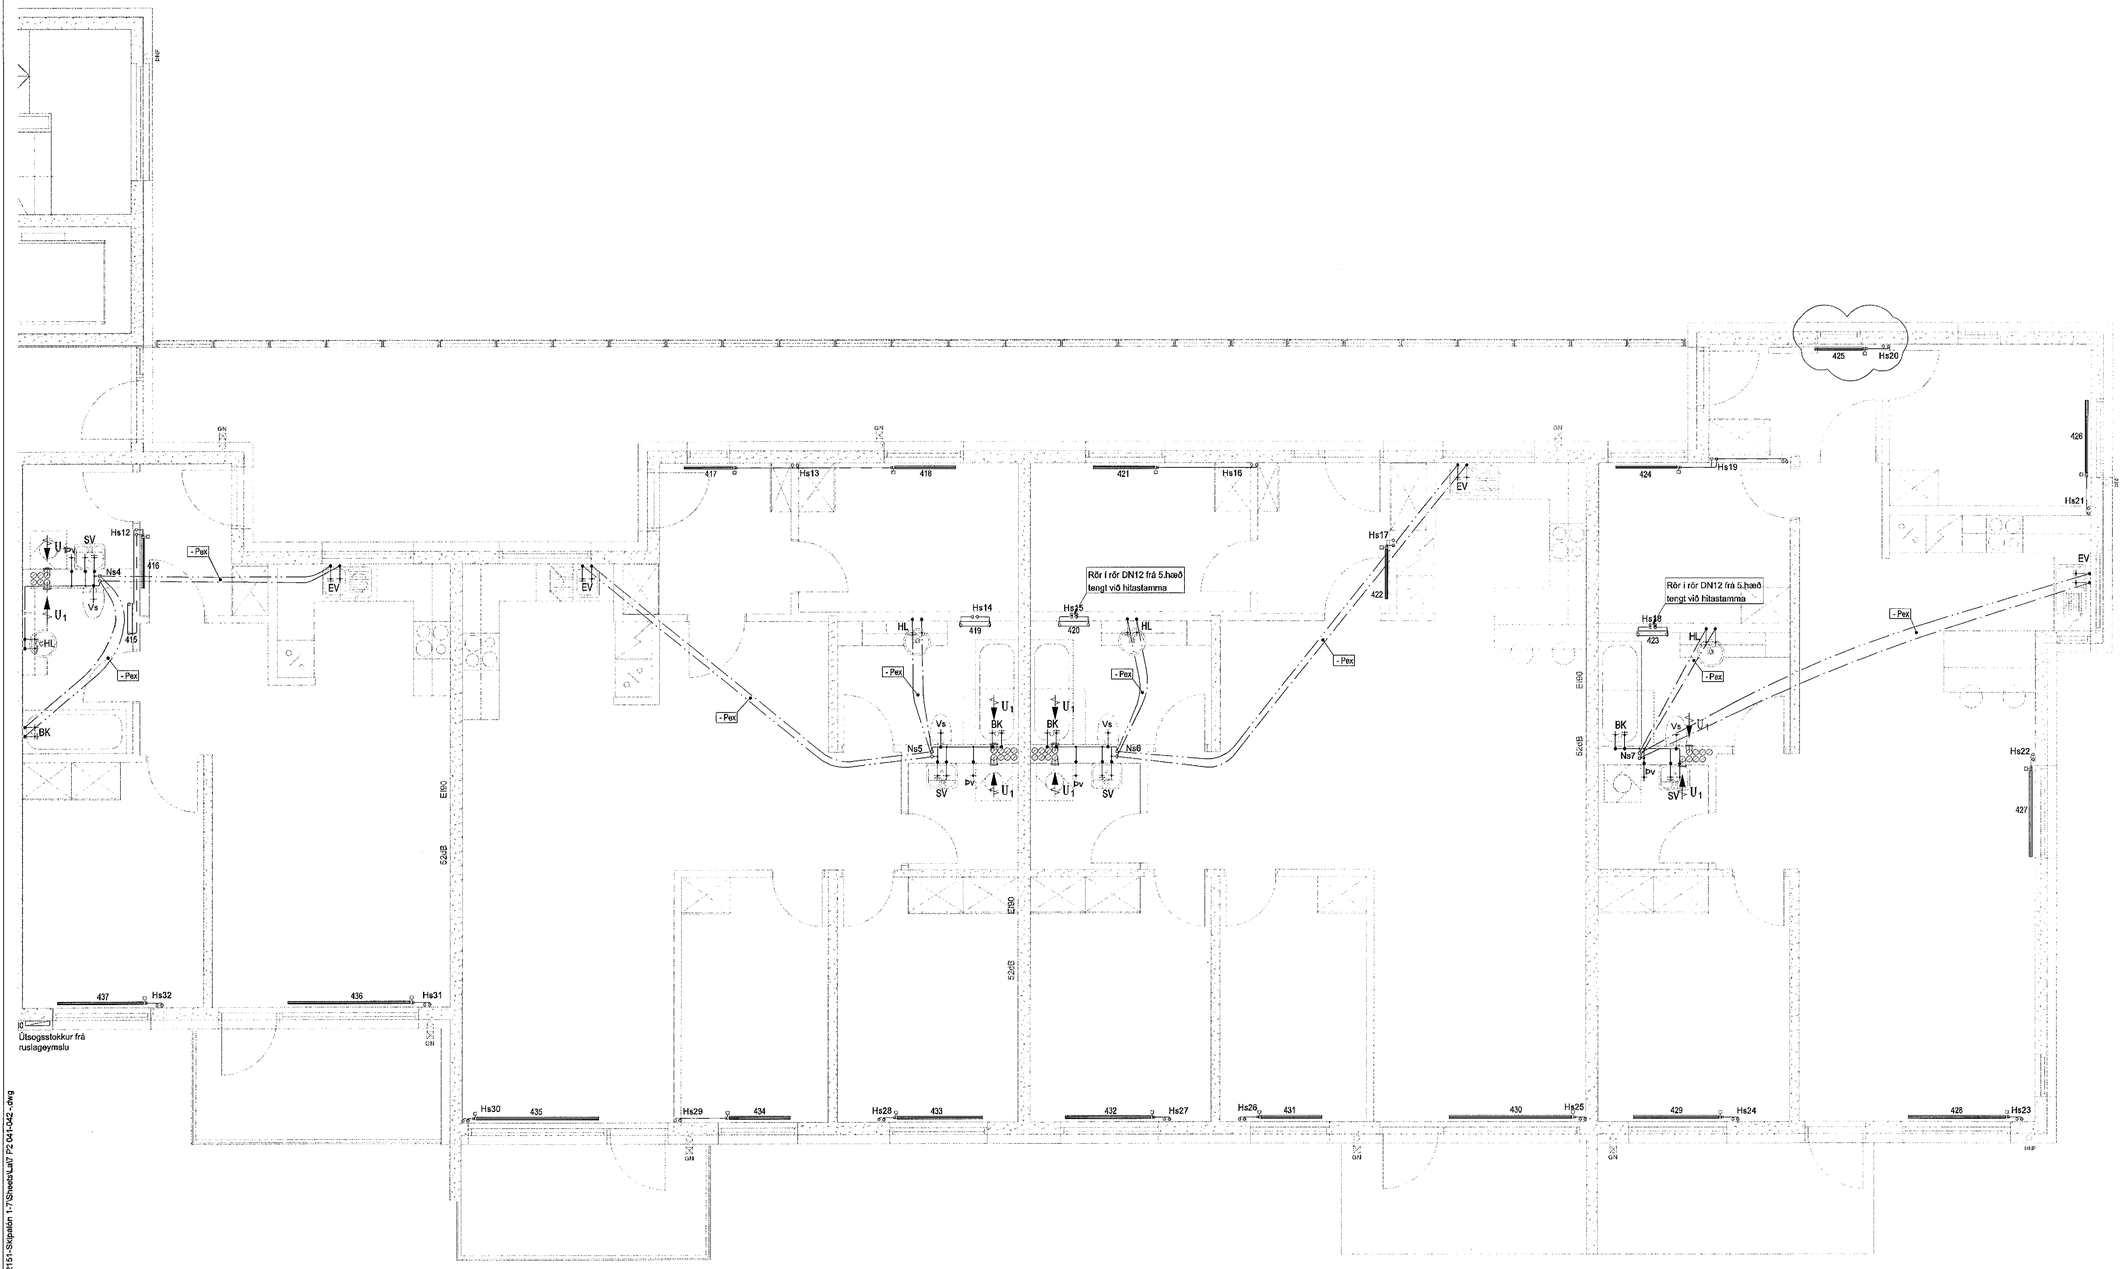

Skipalón 7

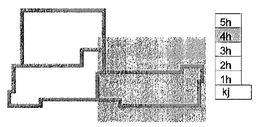

Útg.	Dags.	Skýring	Hannað/Yfirfarið

VSB

VERKFRÆÐISTOFA

BÆJARHRAUN 20 • 220 HAFNARFJÖRÐUR • KENNIT. 710796-2899
vsb@vsb.is • Sími 585 8600 • Fax 585 8610 • www.vsb.is

Áritun sérhönnuðar
Sveinn Áki Sverrisson
Kt: 230855-5909 • aki@vsb.is

Verkheiti
SKIPALÓN 7
221 HAFNARFIRÐI

Verkhluti
Lagnir
Hreinlætis-, hitalagnir og loftræsing, 4. hæð
Grunnmynd

Hannað	Teiknað	Yfirfarið	Kvarði		Stærð
BIB	BIB/GG	SÁS	1:50	/ A1	-
Dags.		**Verkefni**	**Teikning**		**Útgáfa**
18.01.2013		12151	7 P2 042		-

V:\12012\12151 Skipalón 1-7, Hafnarfirði\T-Teikningar\T2-Project_Navigation\12151-Skipalón 1-7\Sheets\Lnr7 P2 041-042 -.dwg