




Samþykkt þann
 15 NOV. 2013
 Byggingatulltúinn í Hafnarfirði
 F. H. Brynjar Rafn Ólafsson

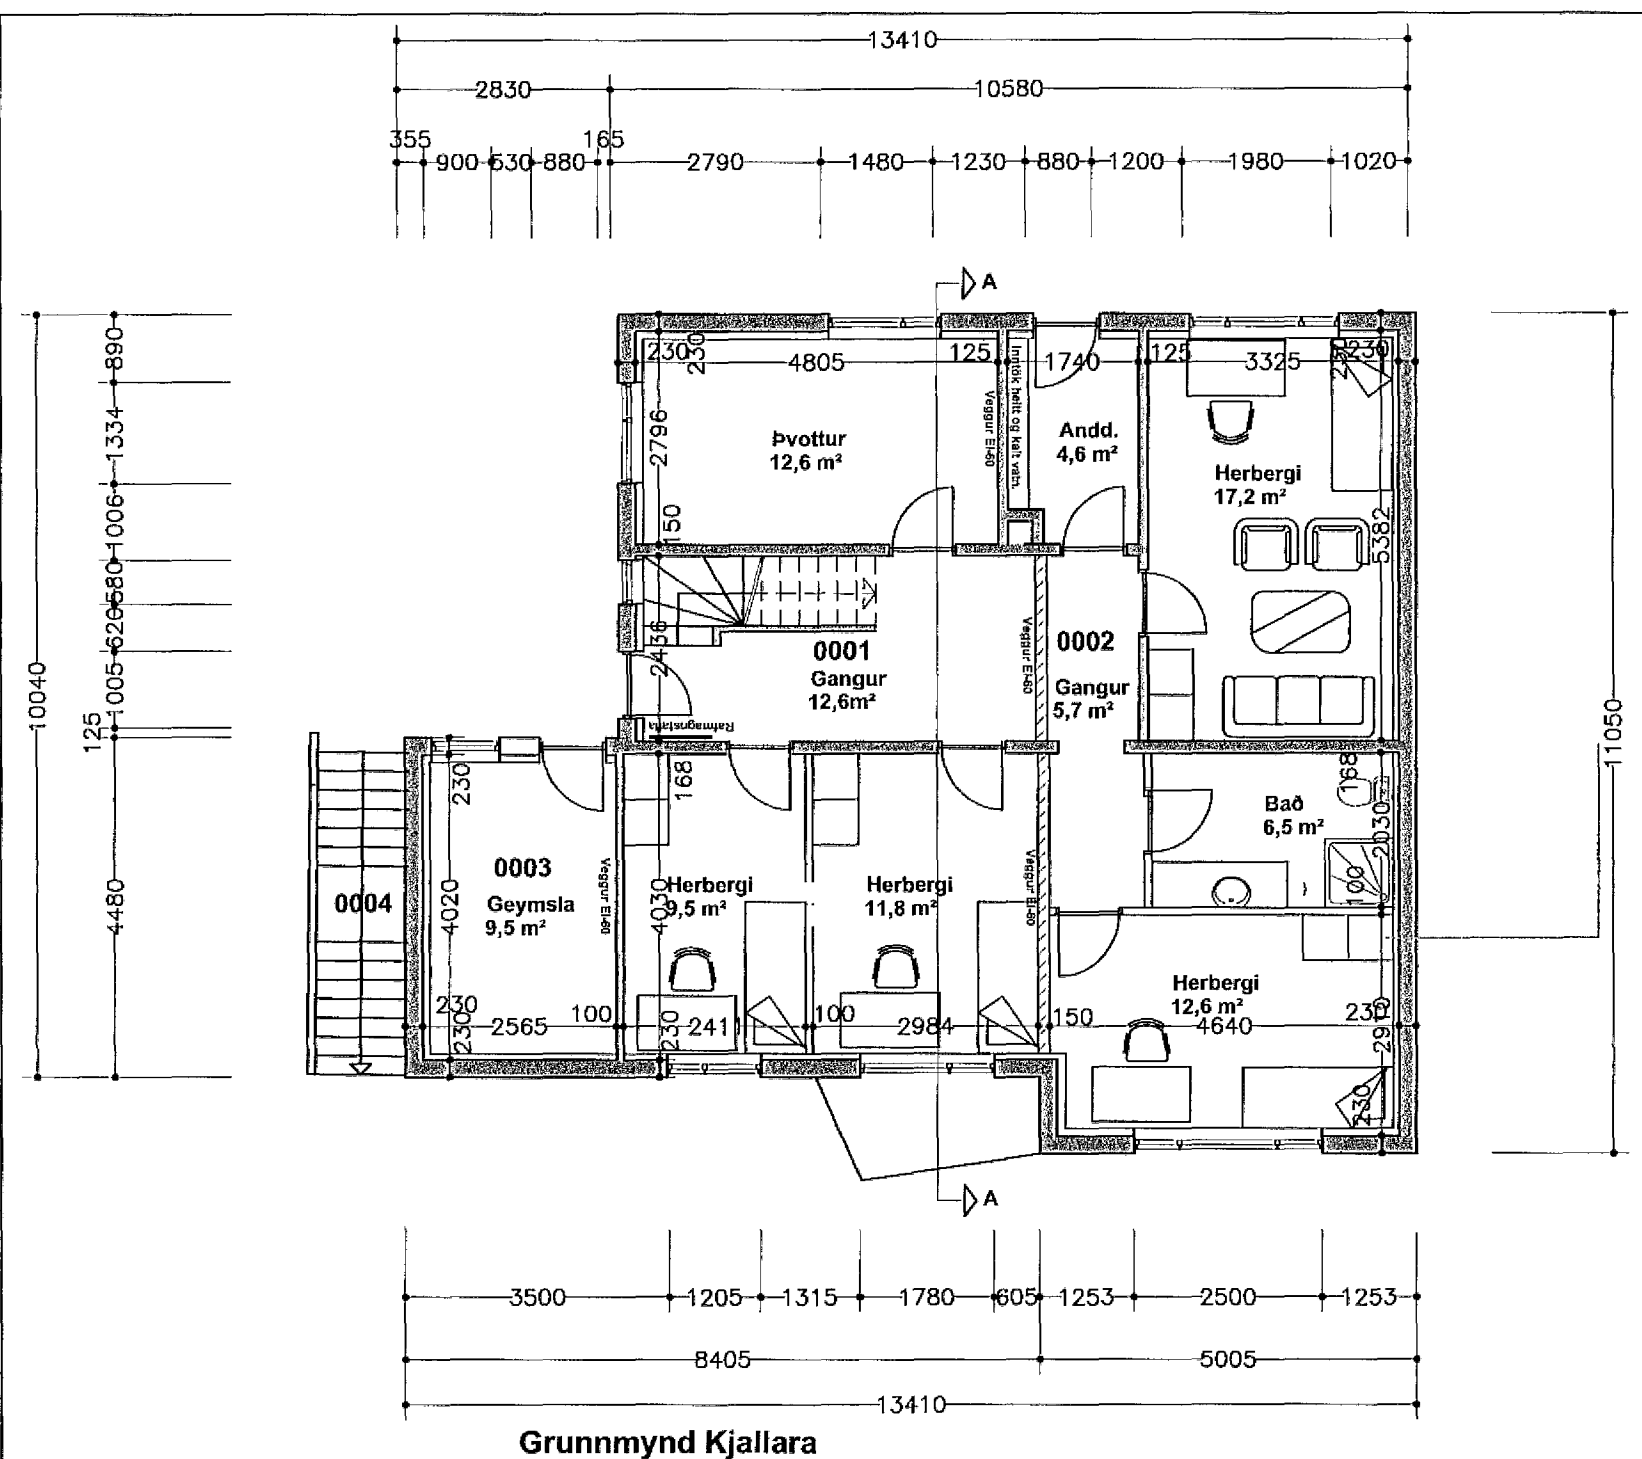

Grunnmynd Kjallara

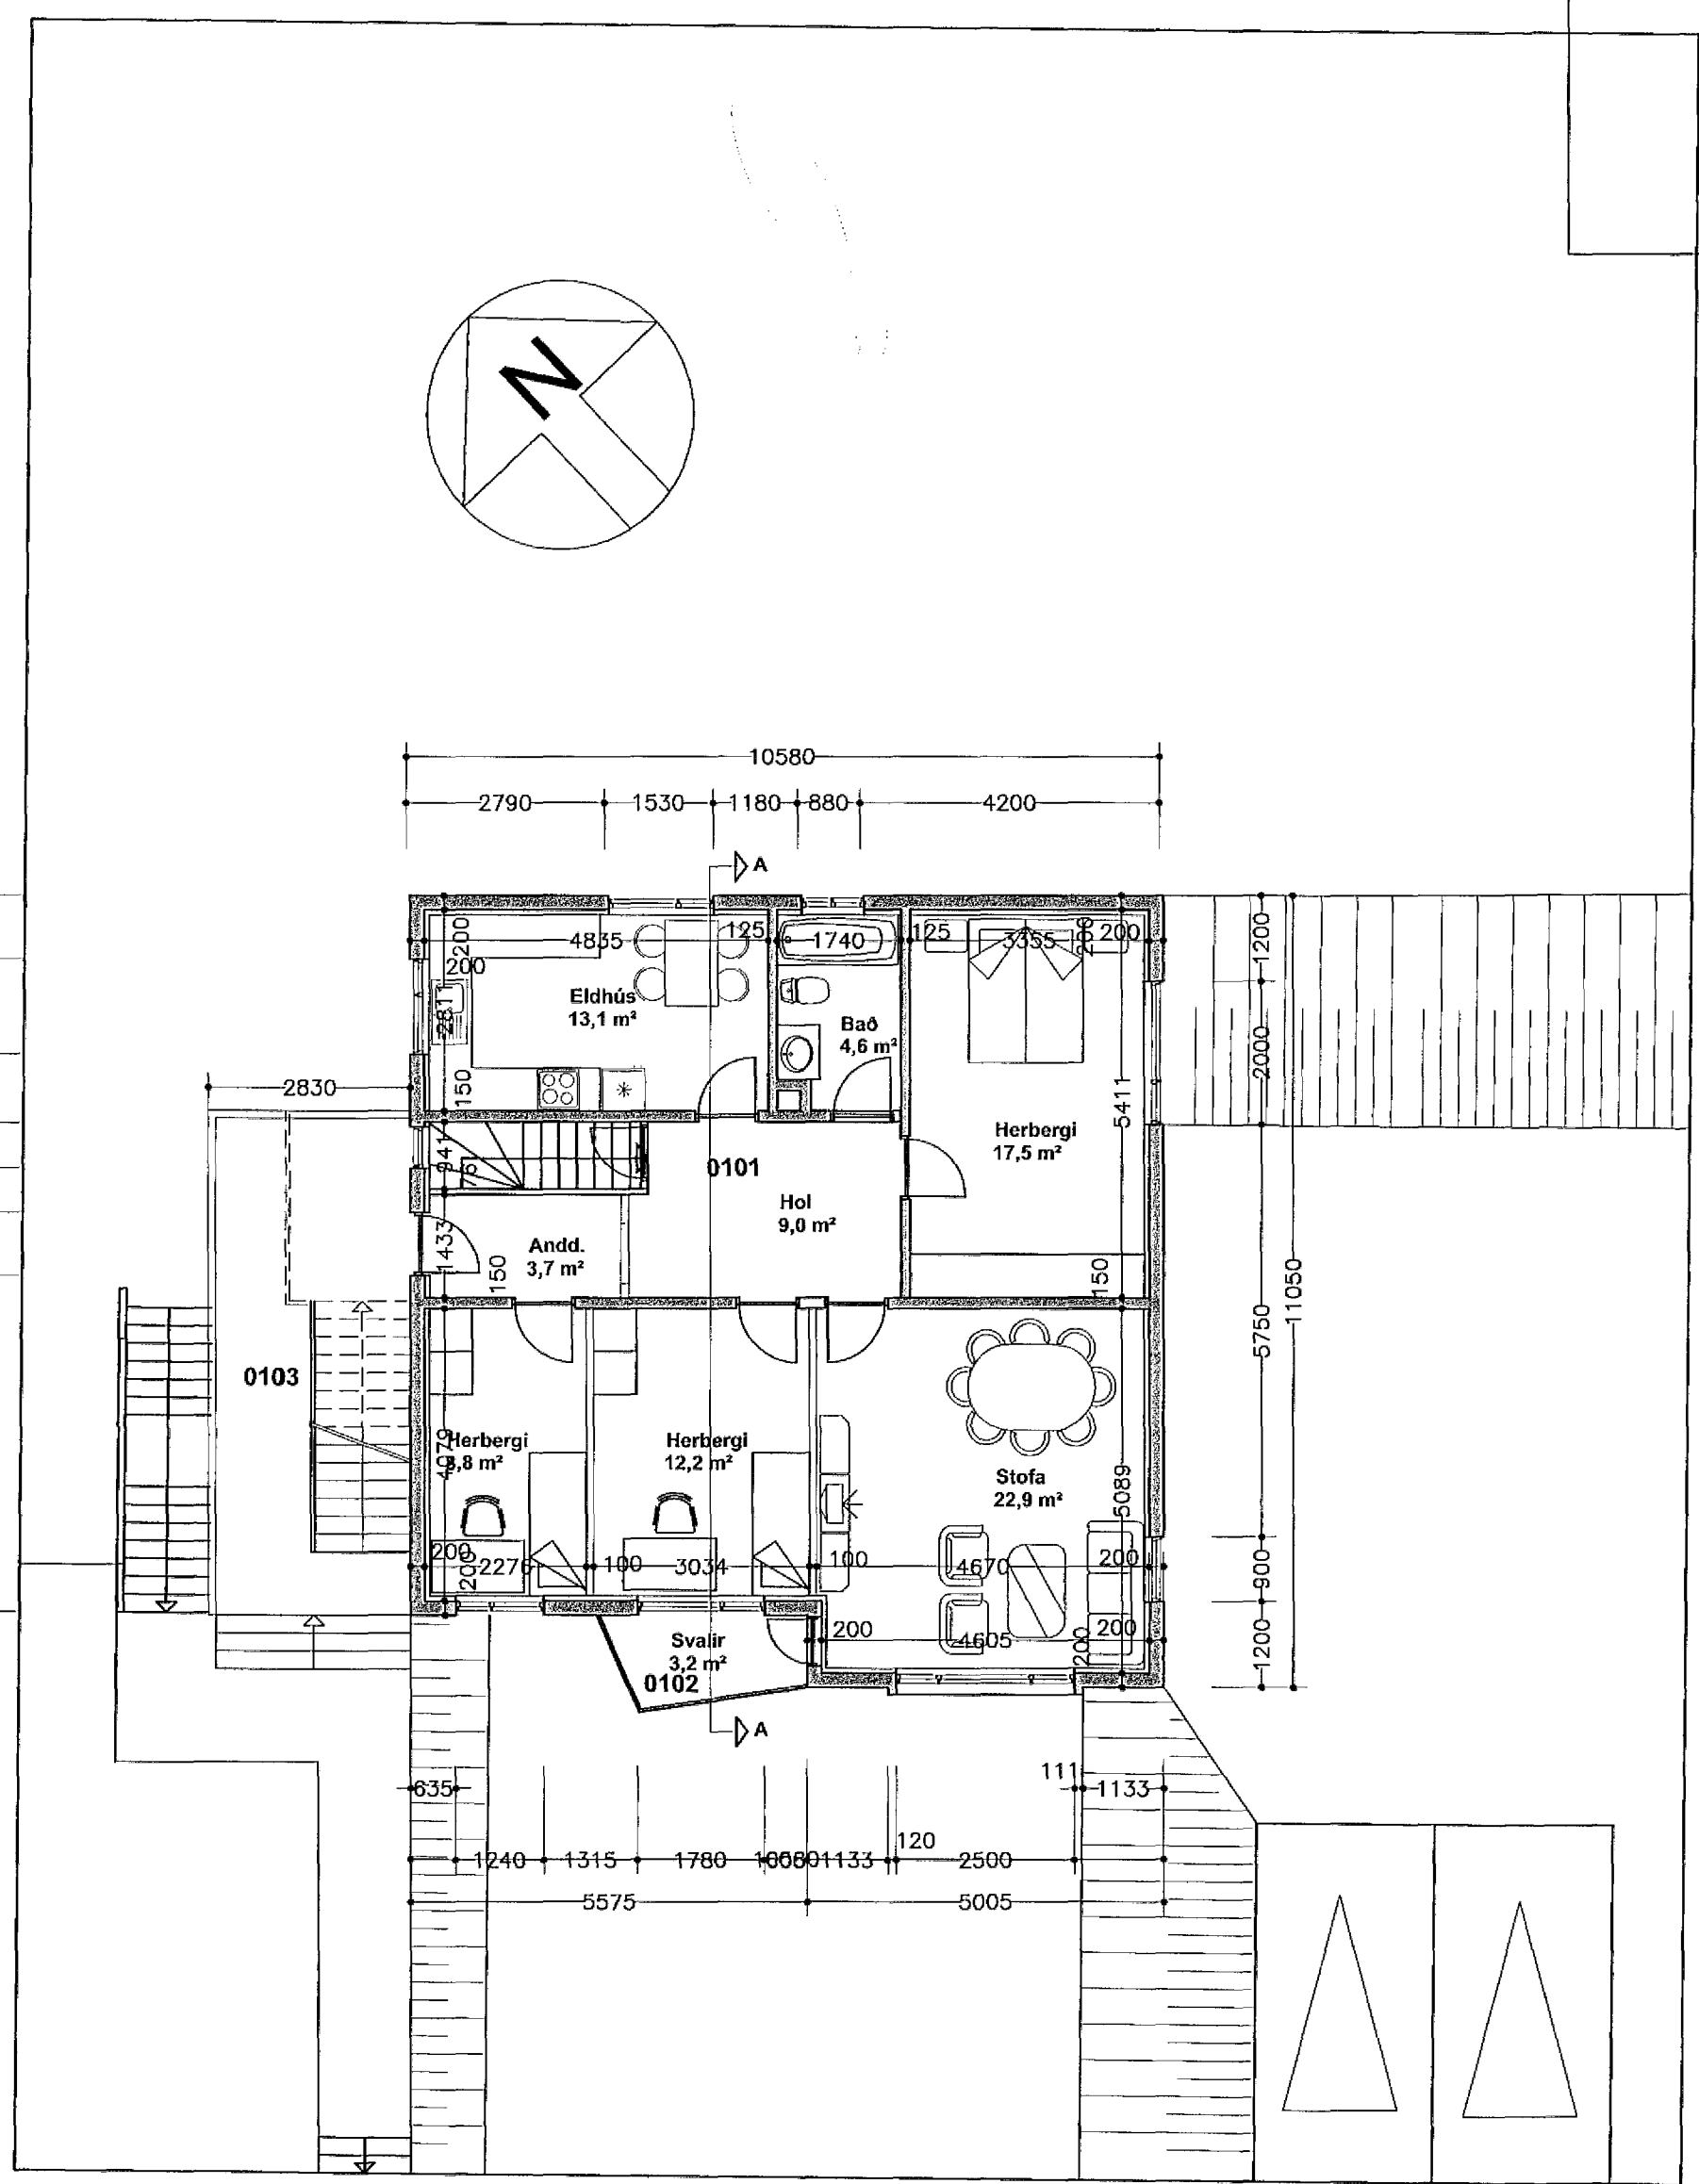

Grunnmynd 1. hæð

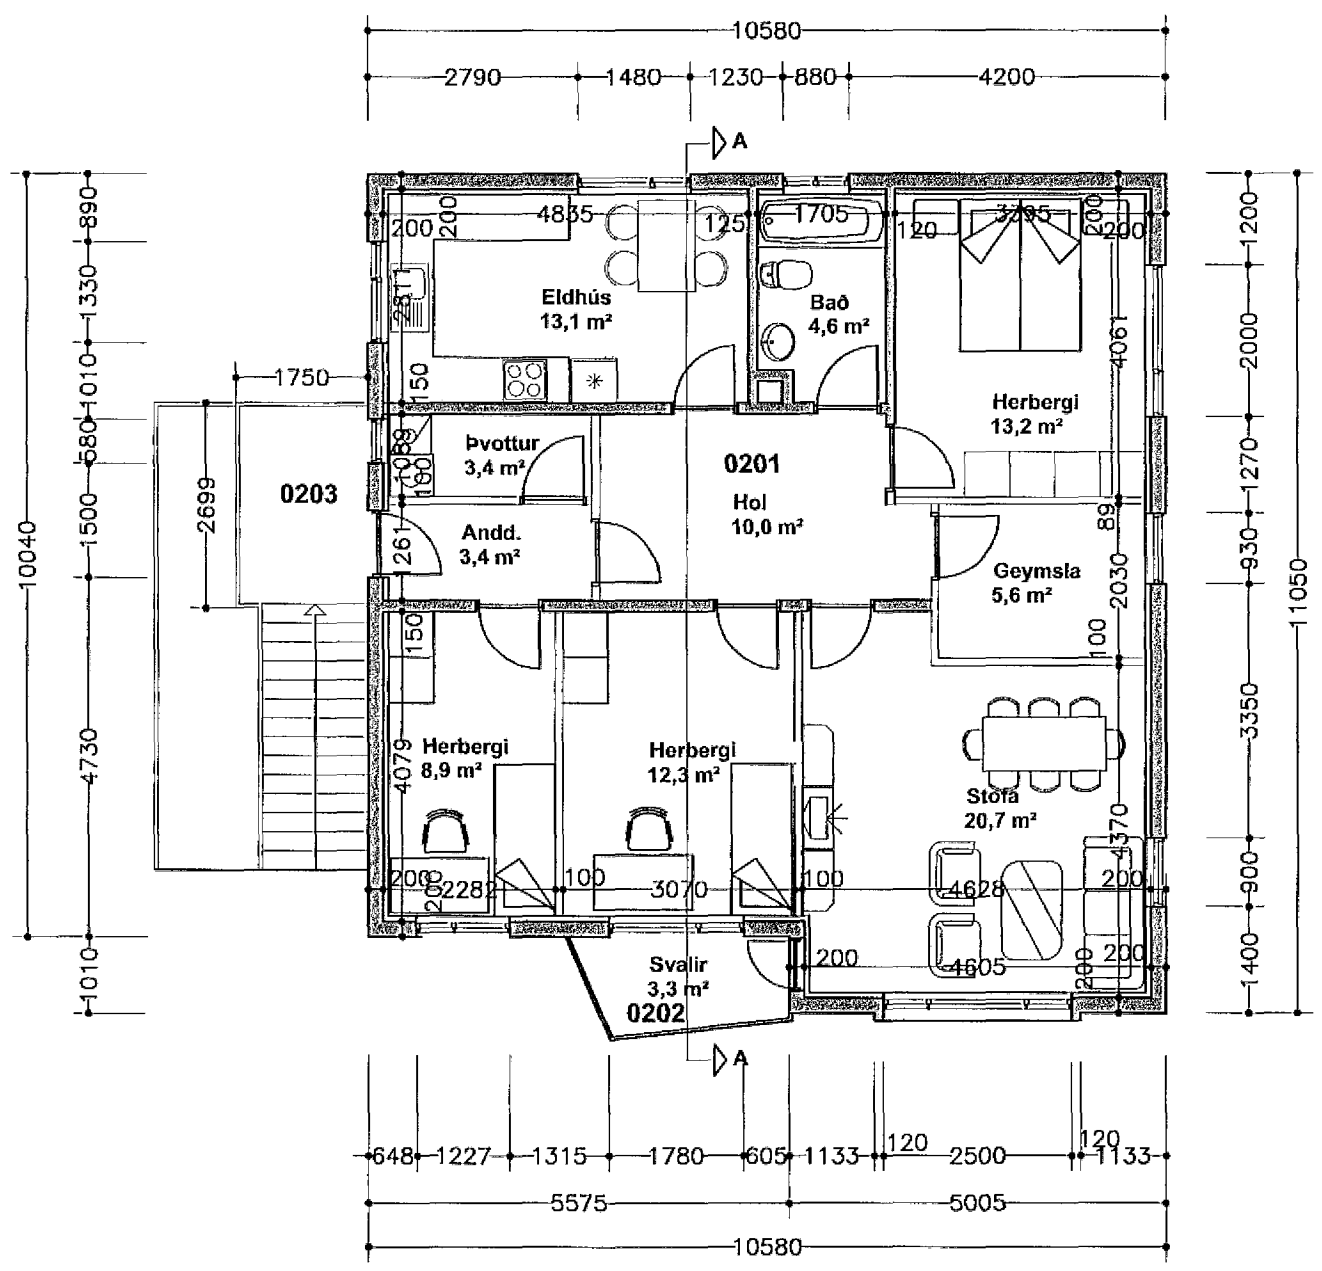

Grunnmynd 2. hæð

Ragnvaldur Ólafsson

Arnarhraun 15 Hafnarfirði

Reyndarteikningar grunnmyndir

kvarði 1:100 teikn. nr. **2**

Breytt dags.	Eðli breytinga	Breytt dags.	Eðli breytinga	Breytt dags.	Eðli breytinga	Breytt dags.	Eðli breytinga

Ágúst Þórðarson byggingafræðingur bfi kt. 041051-4509
 Smiðjuveg 11 200 Kópavogi sími 554 2241 og 893-8601
 fax 554 2231 netfang: rymi@islandia.is

dags. 04.11.2013 breytt: