




Samþykkt þann
 15 NOV. 2013
 Byggingafulltrúi in í Hafnarfirði
 E.D. Brynjart Rafn Ólafsson

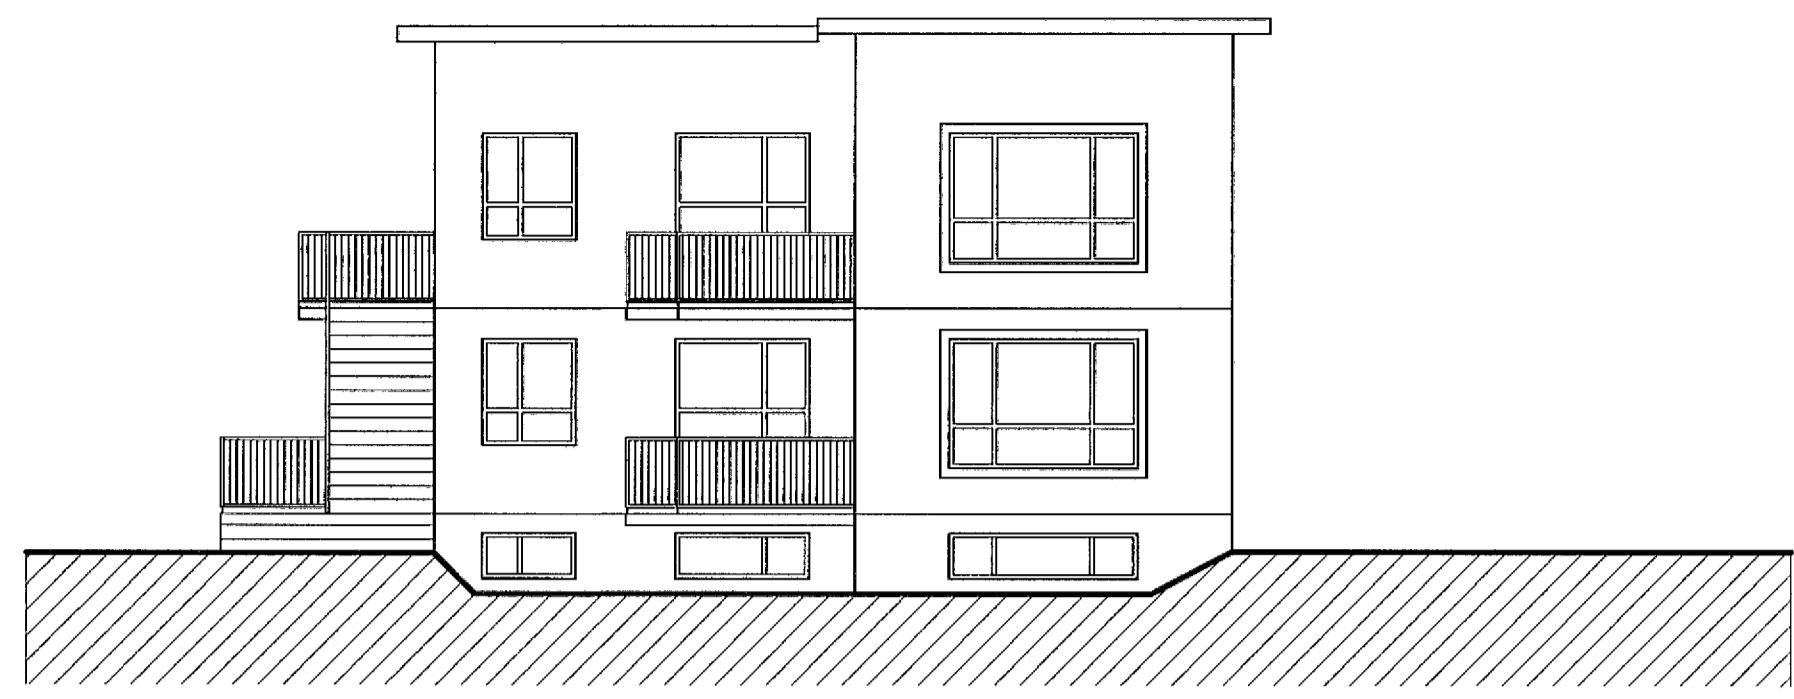


VESTUR

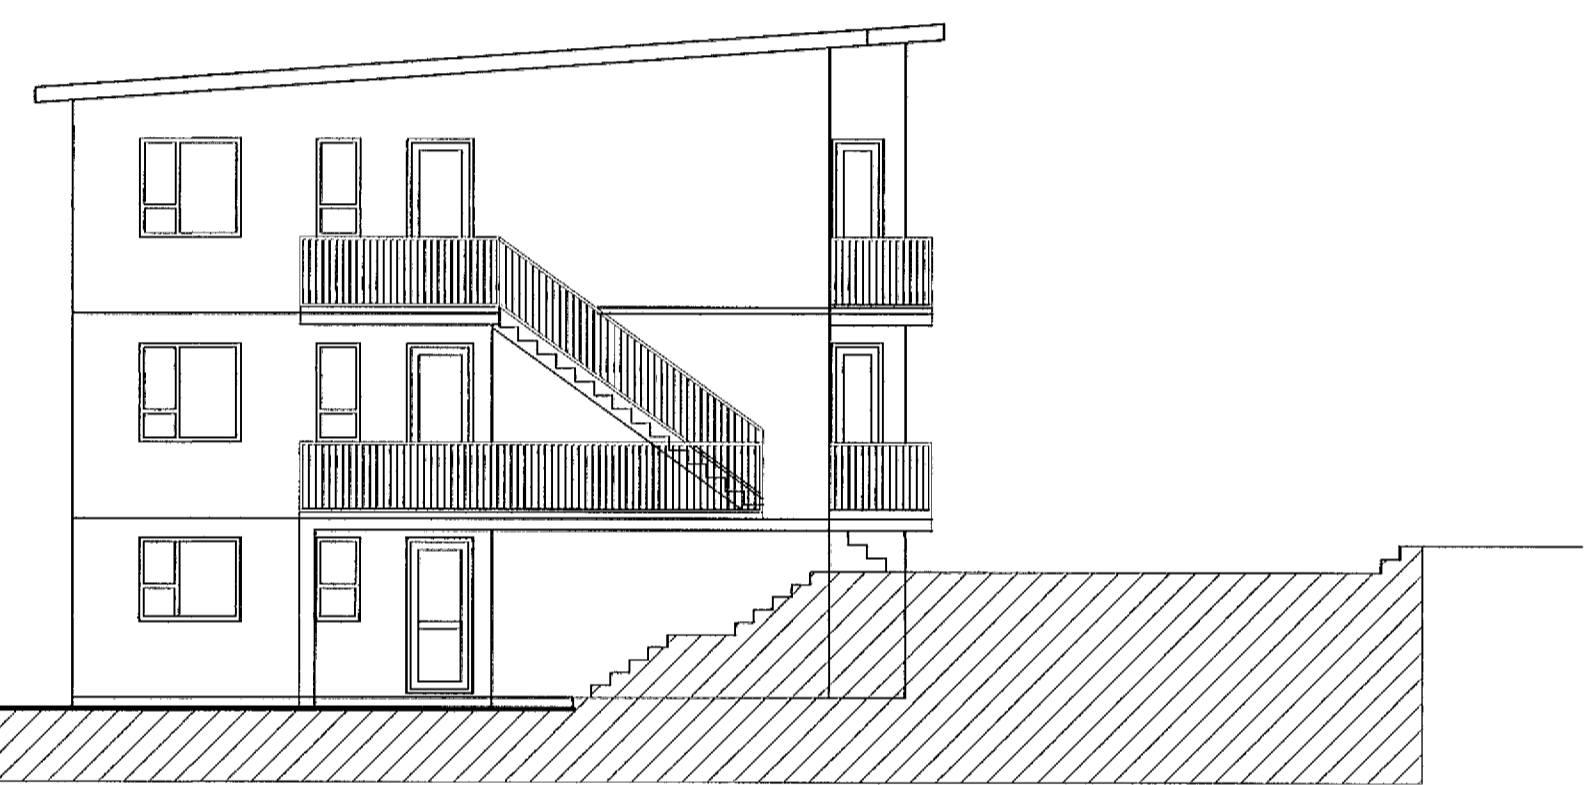

NORÐUR

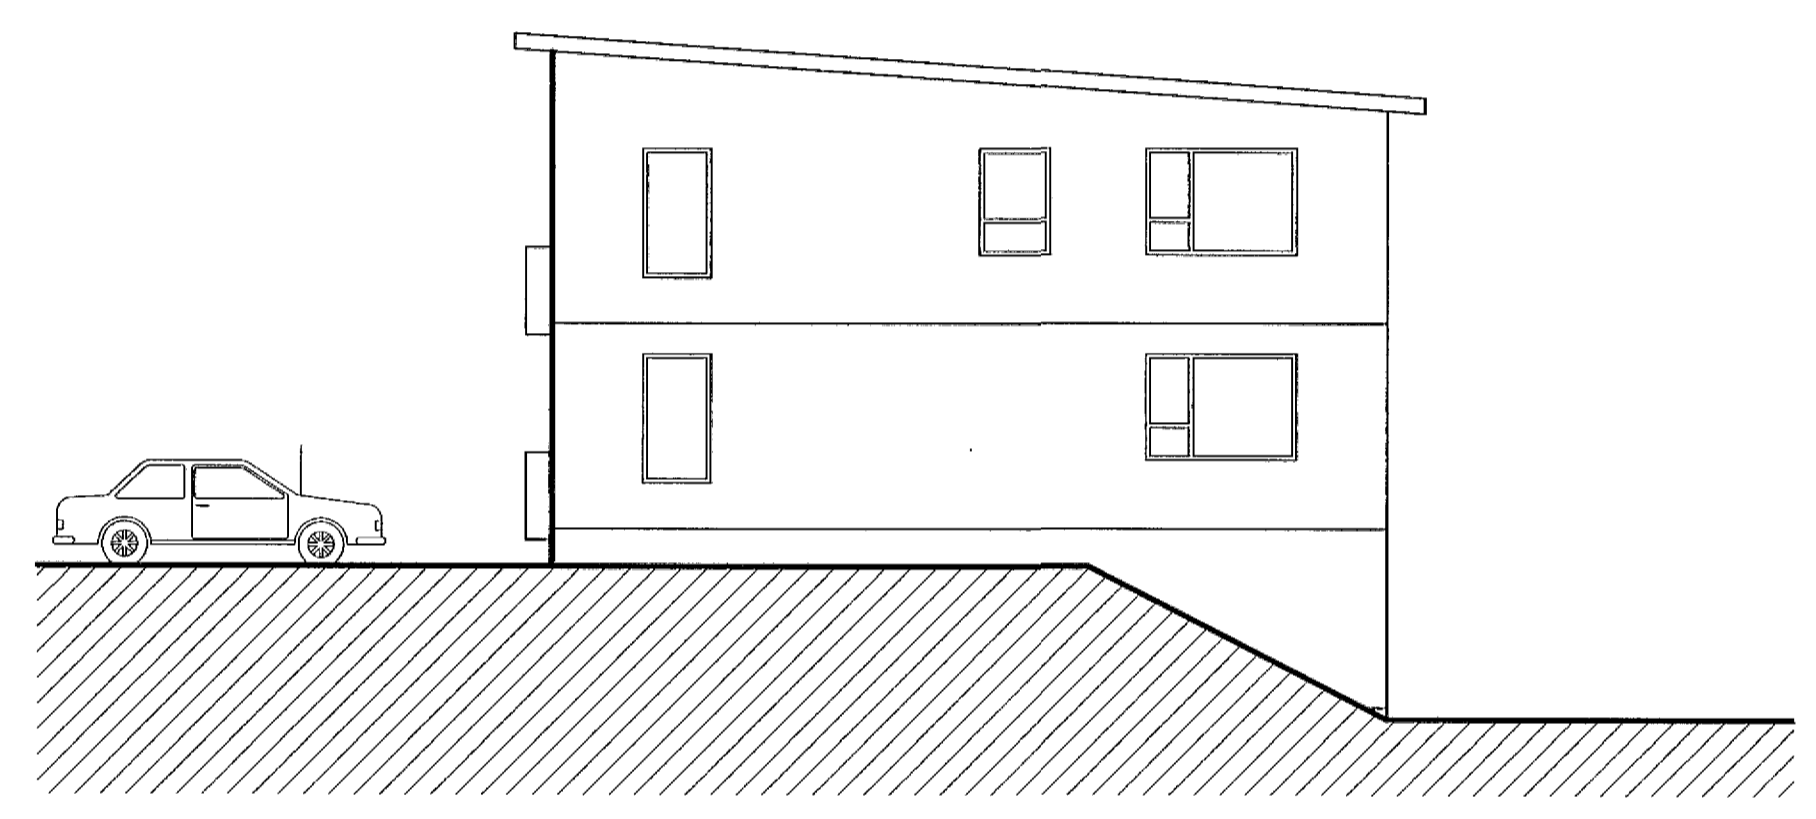

SUÐUR

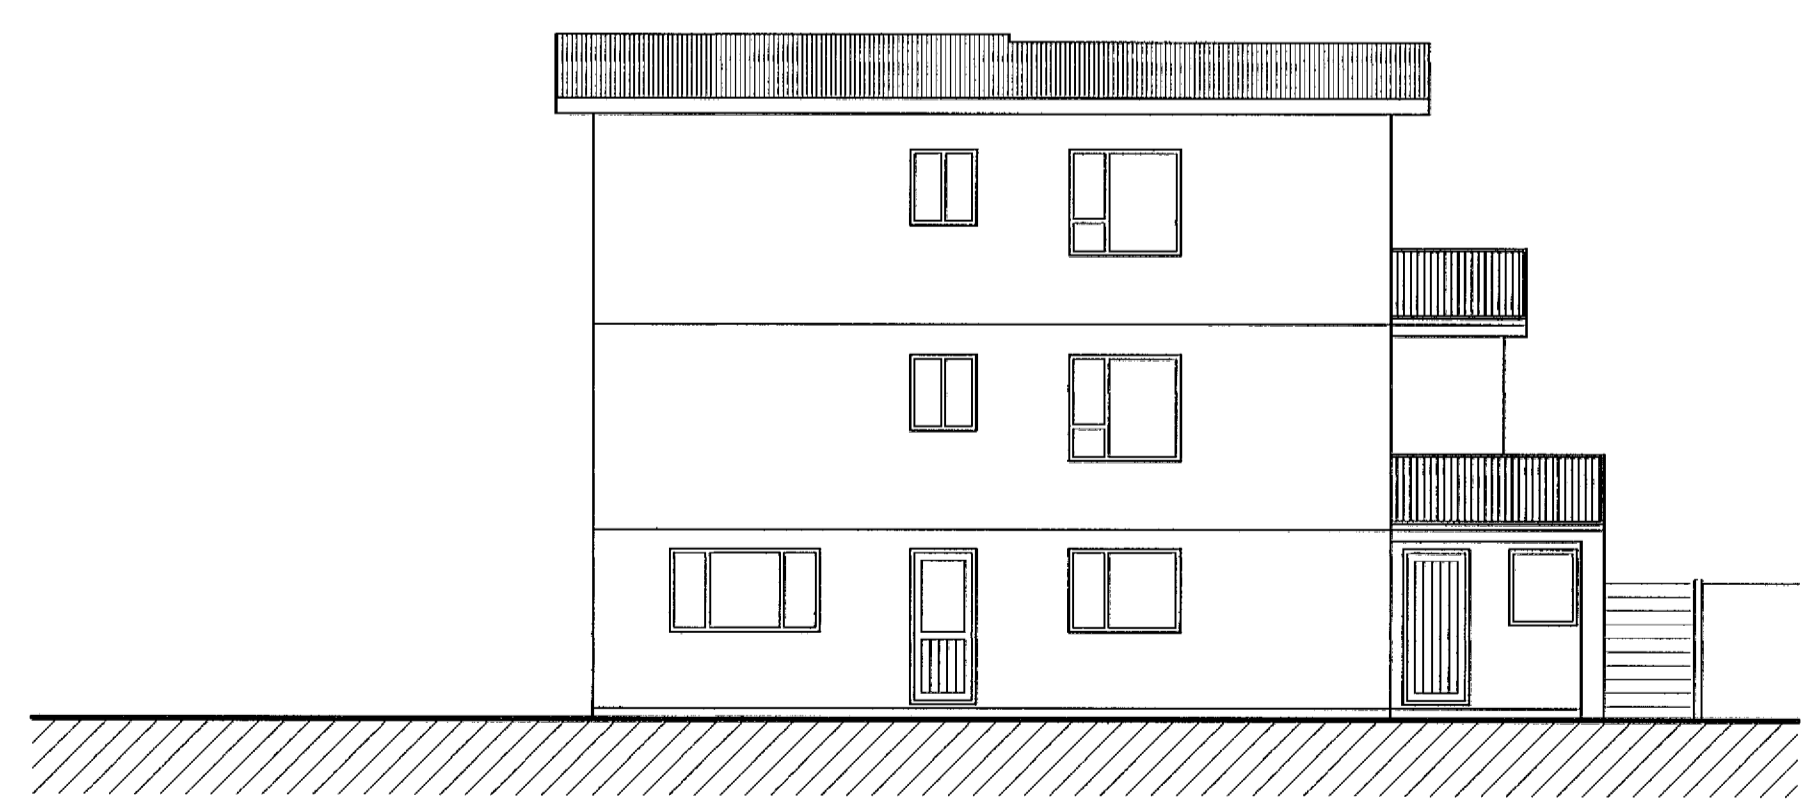

AUSTUR

Ágúst Þórðarson

Arnarhraun 15 Hafnarfirði

Reyndarteikningar útlit

kvarði 1:100

teikn. nr. **3**

Breytt dags.	Eðli breytinga	Breytt dags.	Eðli breytinga	Breytt dags.	Eðli breytinga	Breytt dags.	Eðli breytinga

Ágúst Þórðarson byggingafræðingur bfl kt. 041051-4509
 Smiðjuvegi 11 200 Kópavogi sími 554 2241 og 893-8601
 fax 554 2231 netfang: rymi@islandia.is

dags. 04.11.2013
 breytt: