

GRUNNMYND - RÝMI 01-02
mkv. 1:100

BRUNATÁKN:

- Veggir og hæðaskil með merktri brunamótstöðu.
- Hurðir og gluggar með merktri brunamótstöðu.
- Rýmingarleið.
- Útjós.


BYGGINGARTÁKN:

- Gegnumstreymisniðurfall.
- Loftræst rými.
- Handlaug.
- Matvælavaskur.
- Áhaldavaskur.

BRUNAVARNIR:

Byggingin er tvær brunasamstæður, annars vegar rými 0103 sem er um 1340m² og hins vegar 0101 og 0102 sem er önnur samstæða um 350m² sem er skipt upp í tvö brunahólf með tilheyrandi rýmingarleiðum. Í rými 0102 eru tvær óháðar flóttaleiðir þar sem hvergi er lengra en 25m í næsta útgang. Allar klæðningar eru í flokki 1. Flóttahurðir eru útbúnar með neyðarhún eða "push-pad" skv. ÍST EN 179, 1997. Loftrásir frá háf í eldhúsi verða í samræmi við grein 9.6.14 í bgr. Þær verða úr óbrennanlegu efni, með heilsöðnum samsetningum og ganga órofnar út. Þær verða EI-30 B-s1,do, þannig gerðar að auðvelt sé að hreinsa þær, og með viðeigandi eldvarnarbúnaði og fitugildrum. Slökkvítæki verða í öllu húsinu.

Allar flóttaleiðir og björgunarop haldast óbreytt frá samþykktum uppráttum

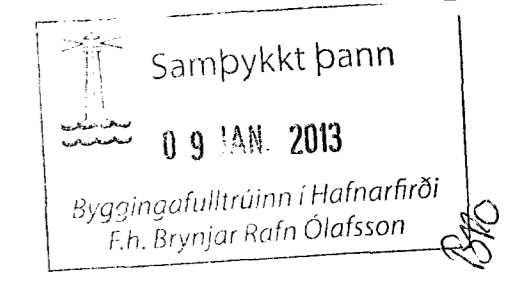

LÝSING ERINDIS

Erindið er til komið vegna breytinga á veitingarými 01-02 í NA-hluta verslunarbyggingar að Tjarnarvöllum 15.



Staðurinn verður skilgreindur sem veitingastaður í flokki 2, þar sem vinveitingar verða umfangslitlar og afgreiðslutími ekki lengri en til kl. 23. Áætlaður fjöldi starfsmanna er 3 á háannatíma, hámarksfjöldi gesta er 47. Hámarksfjöldi á veitingastaðnum er 50 manns.

Fyrirhugaðar breytingar felast í eftirfarandi:
 Veitingasal og afgreiðsla er breytt lítillega. Heildarstærð veitingastaðarins er upp. 200m², en stærð veitingasals verður 102m². Snyrtingar fyrir gesti eru lagfærðar og þeim fjölgað. Eftir breytingu verða 3 snyrtingar fyrir gesti, þar af ein aðgengileg hjólastólum. Eldhús er lagfært, nauðsynlegum búnaði bætt við og uppþvottaðstaða færð þannig að hún (og aðkoma að henni) sé aðskilin frá eldunarsvæði. Starfsmannaáðstöðu er breytt þannig að kaffistofa starfsmanna verður staðsett inn af eldhúsi og uppþvottaðstöðu, snyrting starfsmanna og starfsmannaskápar verða áfram inn af lageraðstöðu, við inngang í veitingasal (þar sem starfsmannaáðstaða er í dag).

Sorpgámar fyrir veitingastaðinn verða staðsettir í sorpgerði við verslunar Bónus á austurhlíð hússins. Forðageymsla gaskúta fyrir veitingahúsið verður staðsett við Austurhlíð, í stöðluðum kassa samþykktum af Brunamálastofnun. Hindranir verða við gasgeymslur til að tryggja að bilum sé ekki lagt innan 3m frá gaskútum.

Tjarnarvellir er einnar hæðar bygging, hönnuð af Arkís árið 2005. Byggingin gegnir hlutverki verslunar- og þjónustuhúsnæðis. Byggingin skiptist upp í 3 verslunareiningar, auk skyggis við innganga. Sjá byggingarlýsingu Arkís á afstöðumynd.

Útveggir eru berandi og gerðir úr járnþentri steinsteypu, aðalburðarvirki þaks í rými 0103 er kraftsperrur úr stáli en burðarvirki í rými 0101 og 0102 eru kraftsperrur úr límré. Á milli sperranna eru sjálfberandi einingar.

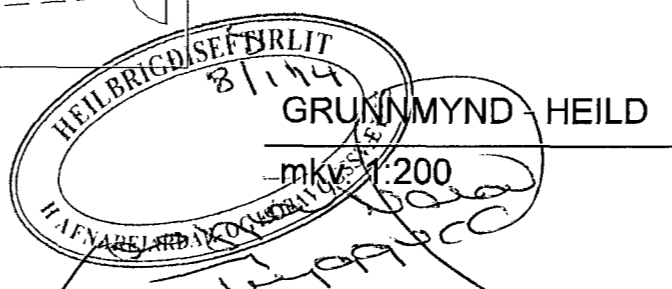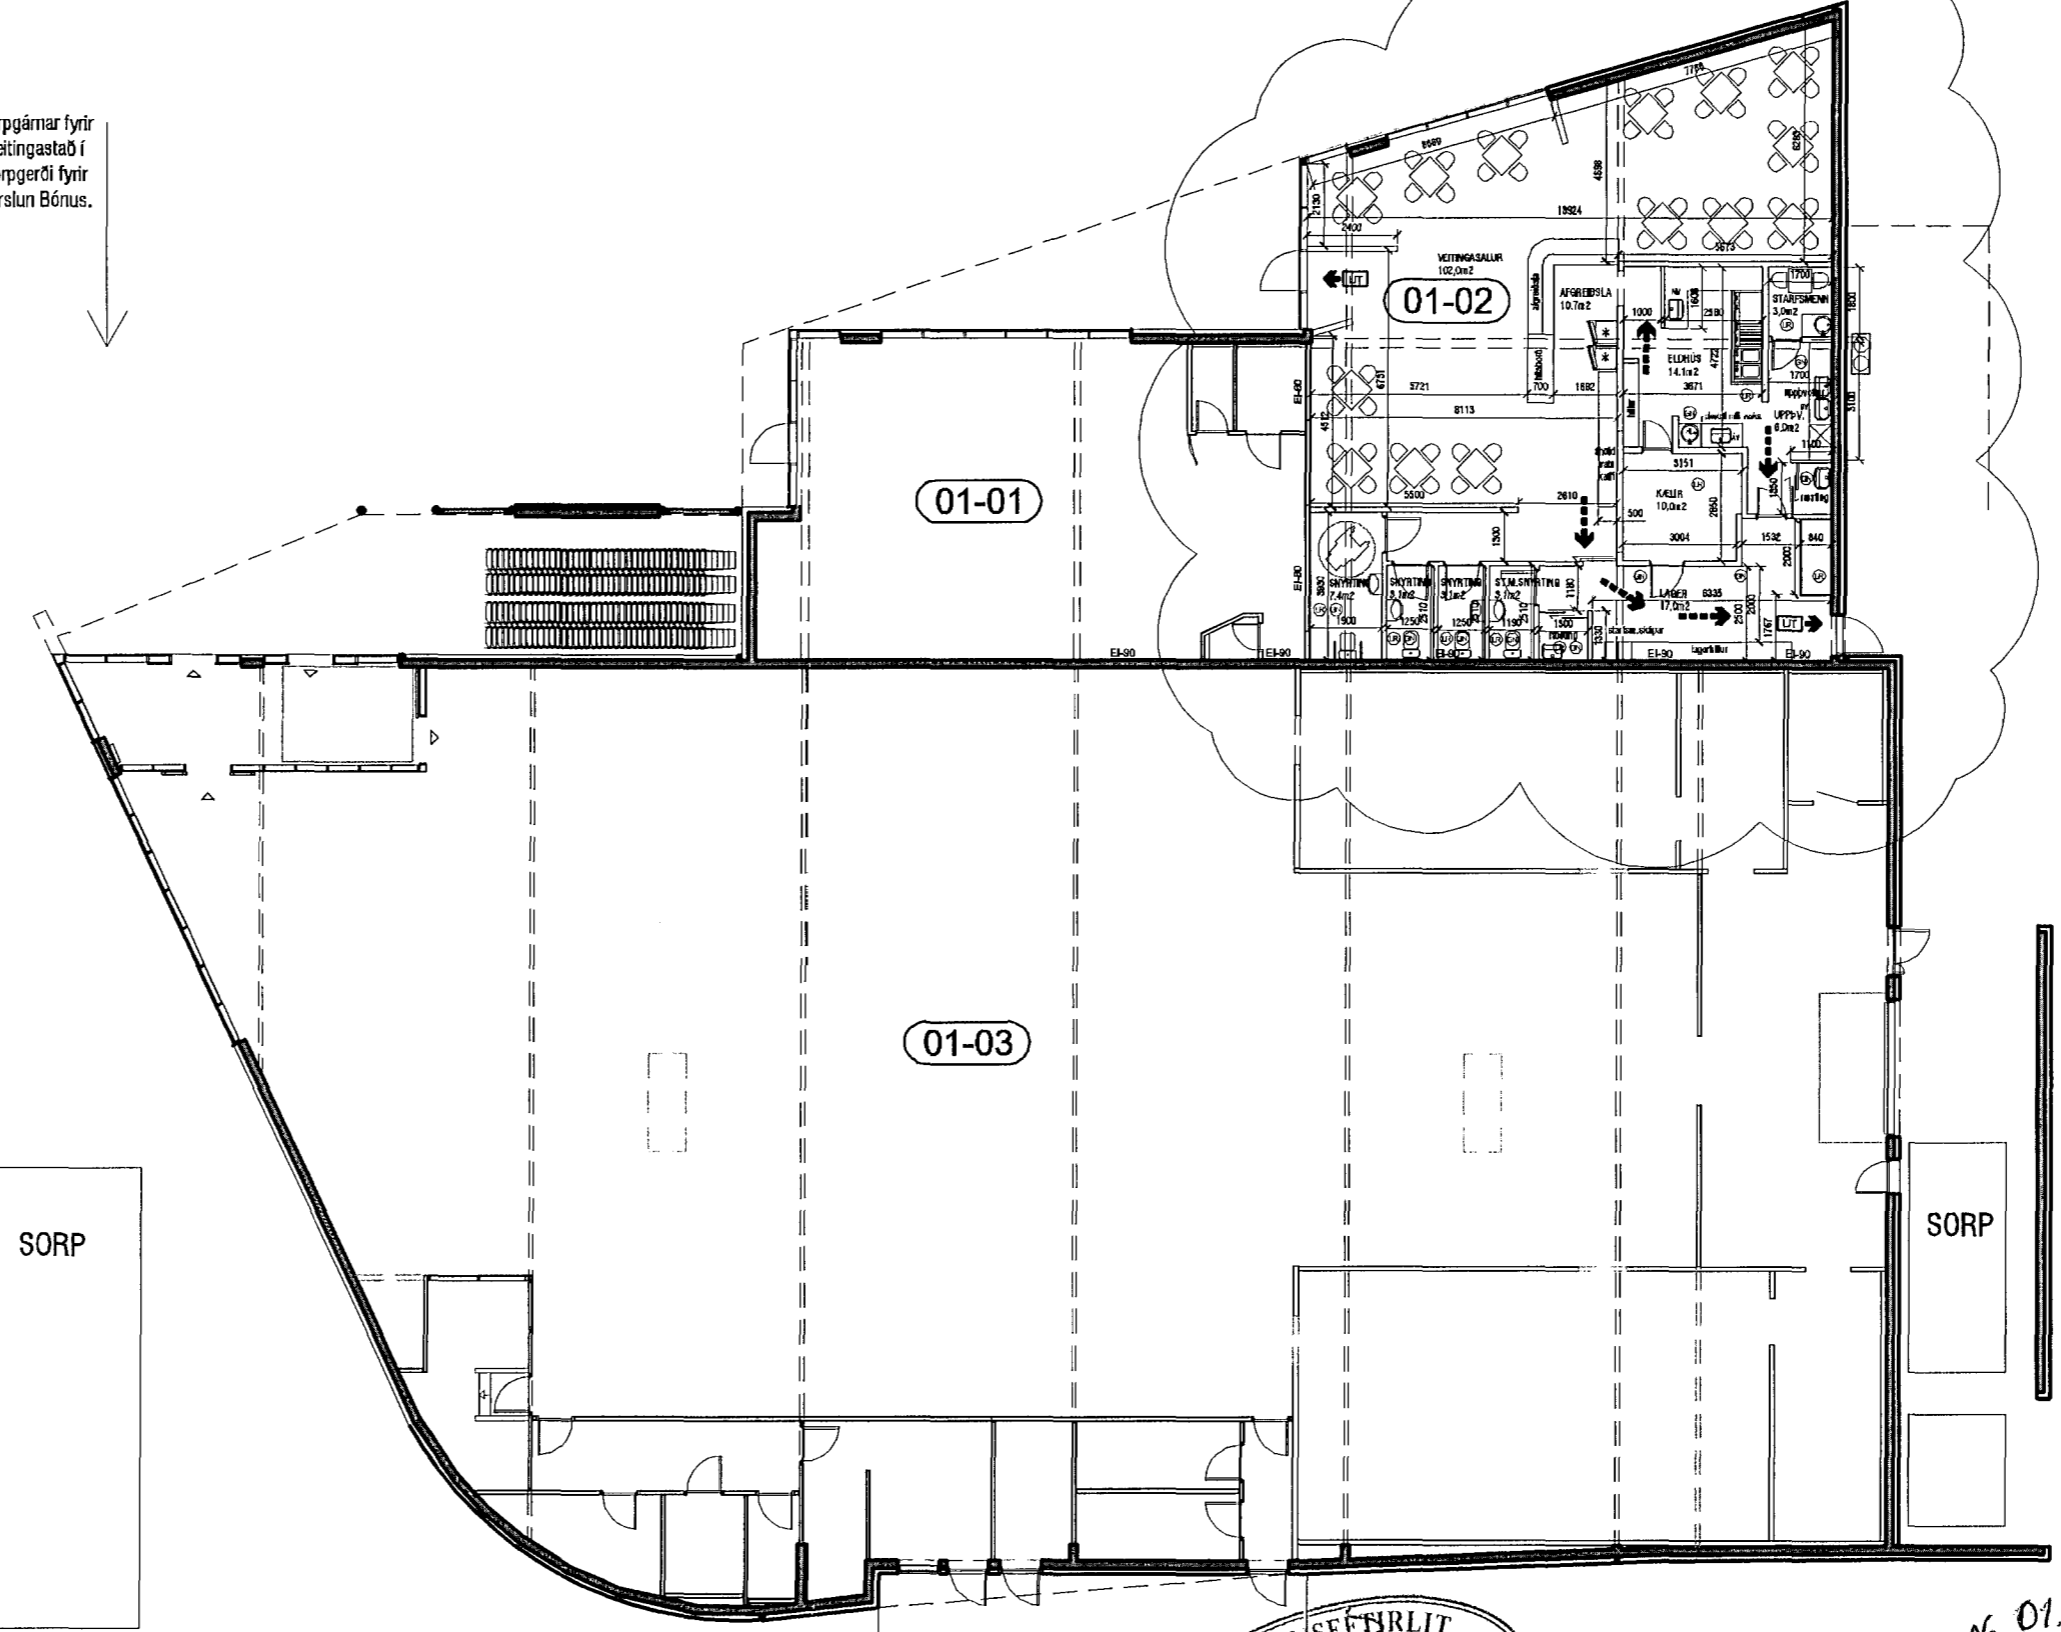

06.01.2014

Kári Eiríksson **AOK**
 KÁRI EIRÍKSSON arkitekt FAÍ - kt: 070365-4059 - VERKSTÆÐI ARKITEKTA ehf
 Gullnarssundi 5 - 220 Hfj. - sími: 699 0999 - email: aok@aok.is - www.aok.is

TJARNARVELLIR 15 - HAFNARFIRÐI
 BREYTINGAR Á INNRA SKIPULAGI **13/23**

AÐALUPPDRAÐTUR mkv: 1:100 / 200

grunnmynd, skýringarmynd **0201**

hannað: KE teiknað: KE dags: 25.11.2013

breyting A:
 breyting B:
 breyting C:
 breyting D:

A2 ATH! Öll mál eru í millimetrum. Öll vafatríði skal bera undir hönnuð. Mælið ekki af teikningum, Öll mál athugið á staðnum. Öll afnot og afritun teikninga, að hluta eða í heild, er háð skriflegu leyfi höfundar.