


INNVIÐK RH. OG P.S.

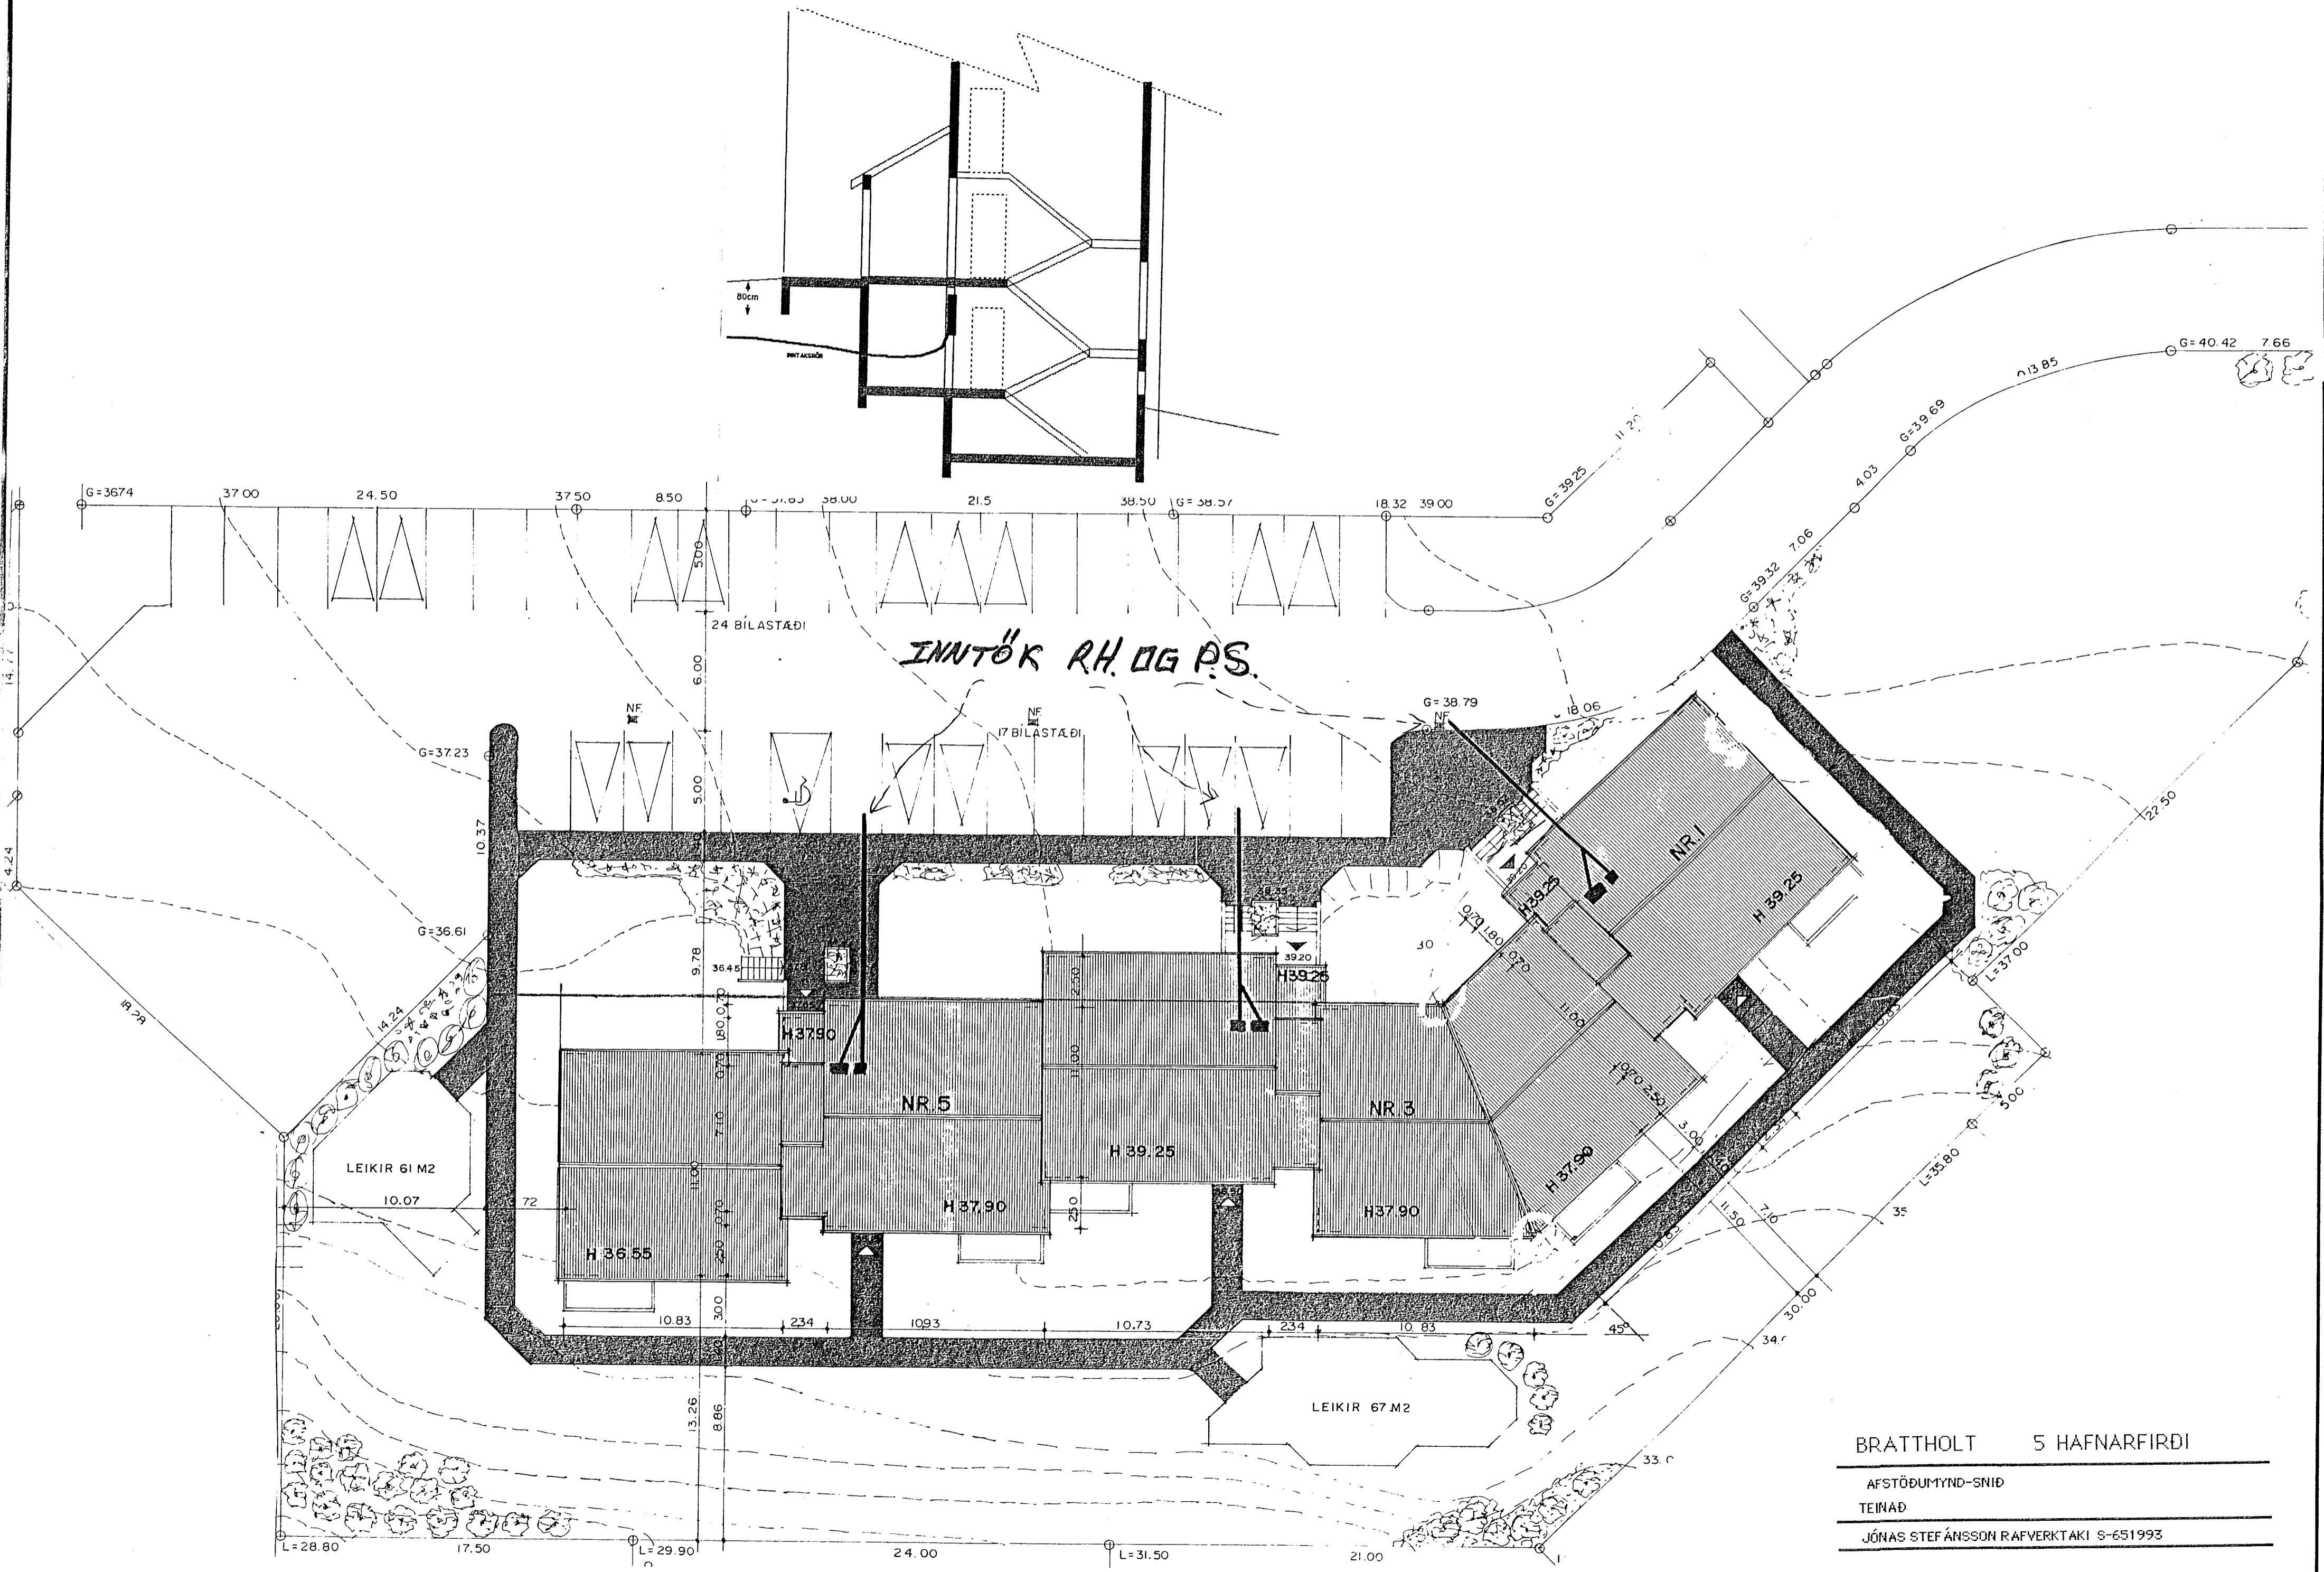

BRATTHOLT 5 HAFNARFIRÐI

AFSTÖÐUMYND-SNID

TEIÐ

JÓNAS STEFÁNSSON RAUFVERKTAKI S-651993