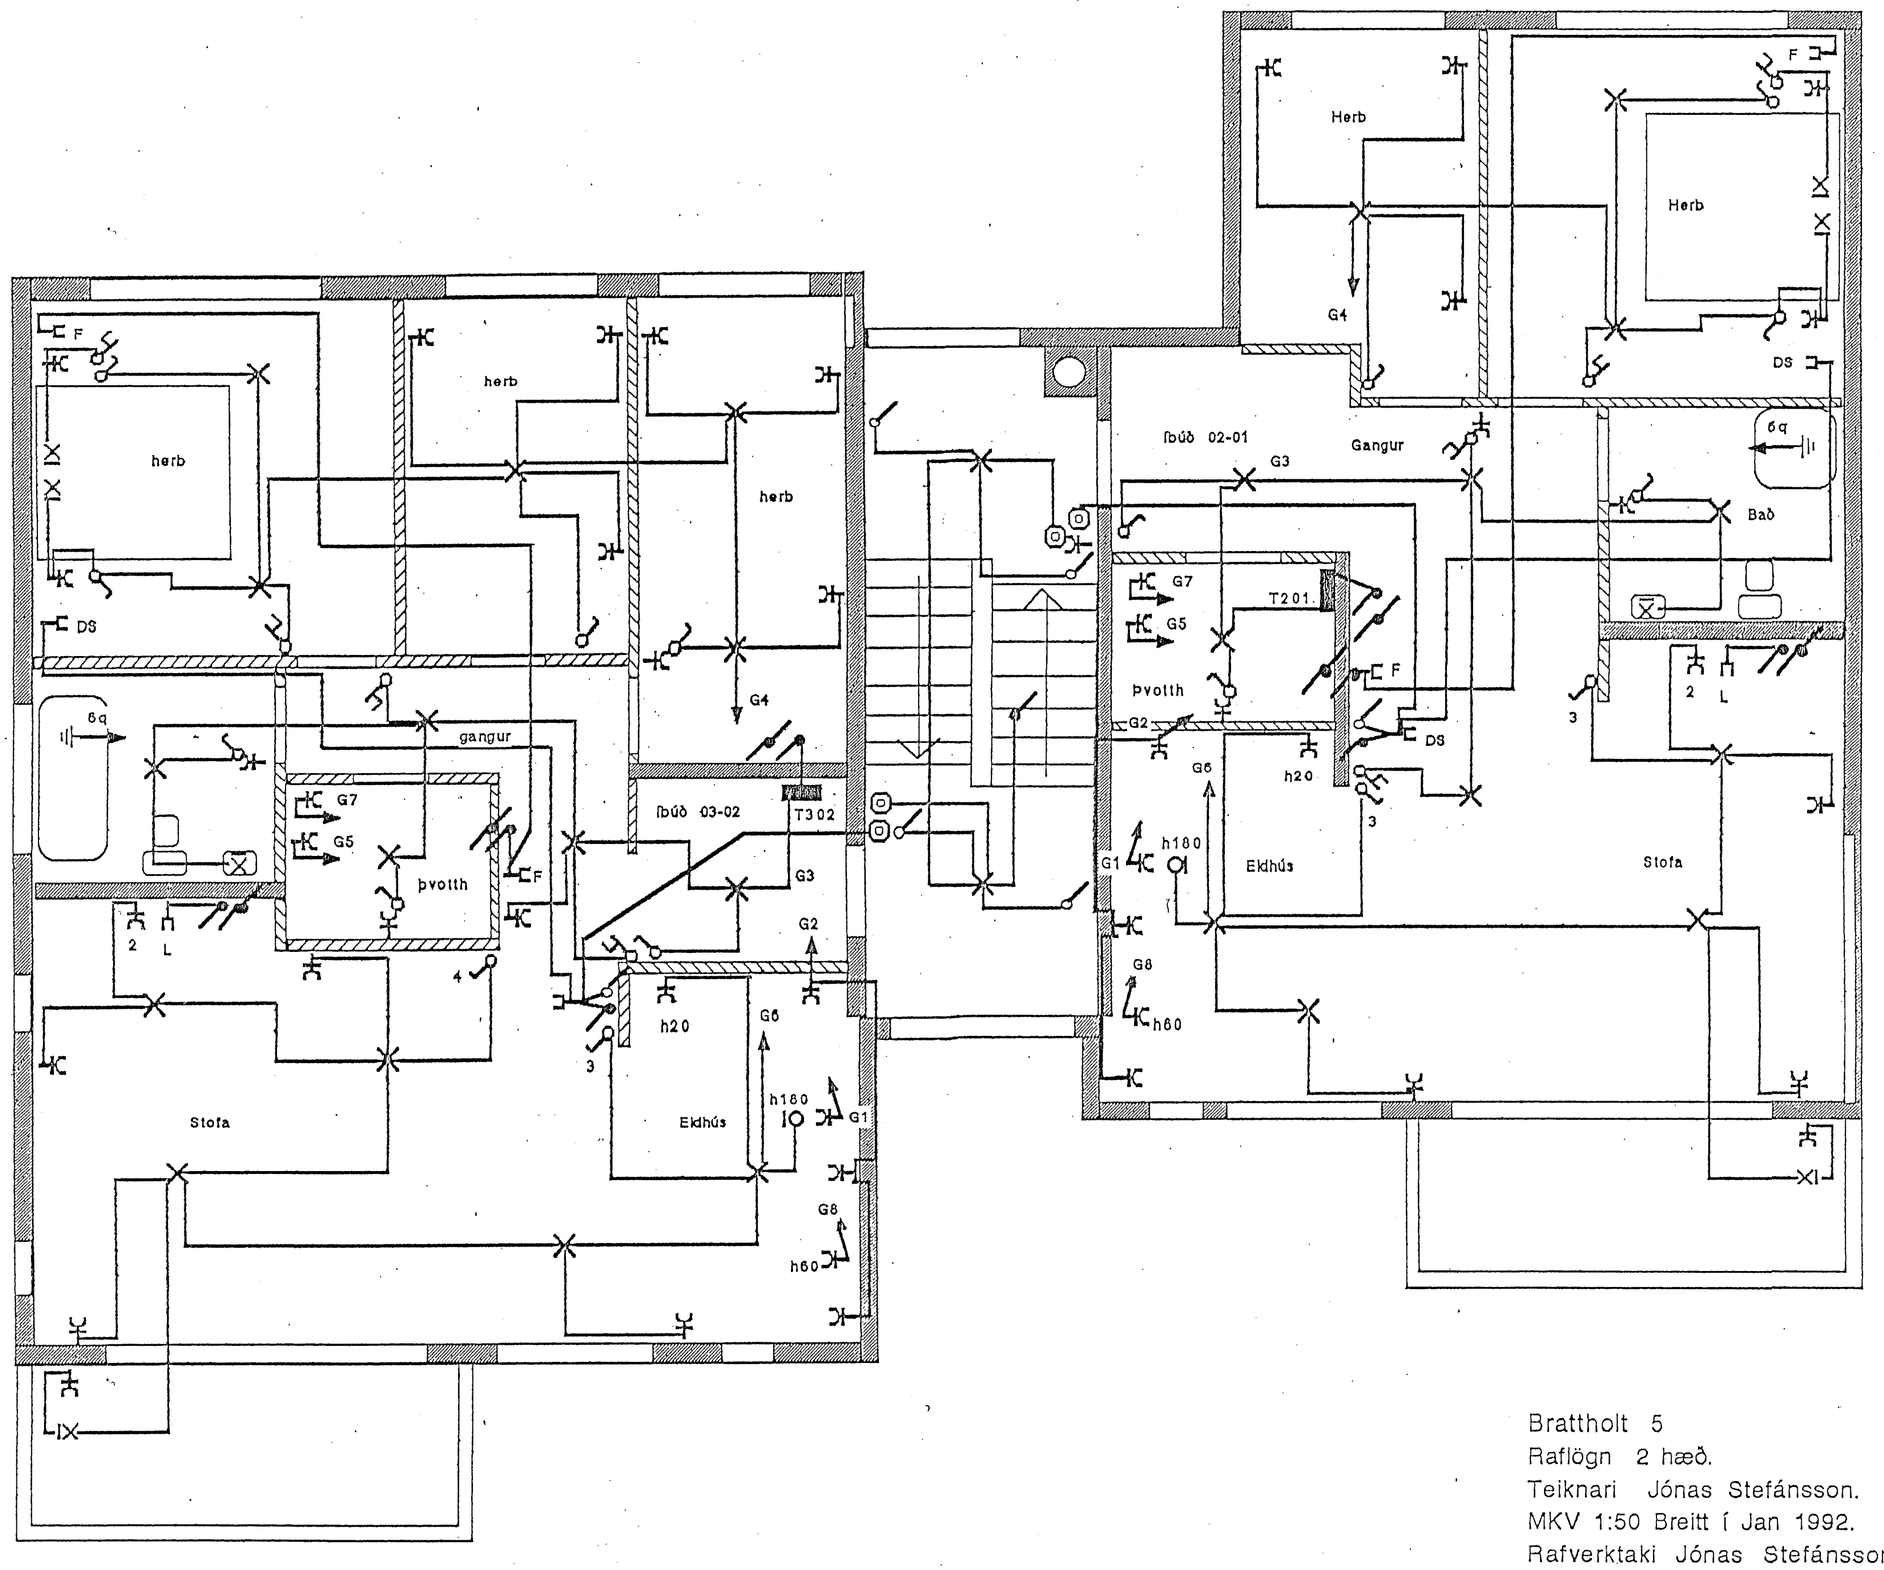

Brattholt 5
Raflögn 2 hæð.
Teiknari Jónas Stefánsson.
MKV 1:50 Breitt í Jan 1992.
Rafverktaki Jónas Stefánsson.