



SNIÐ A-A Í INNTAK M.1:100

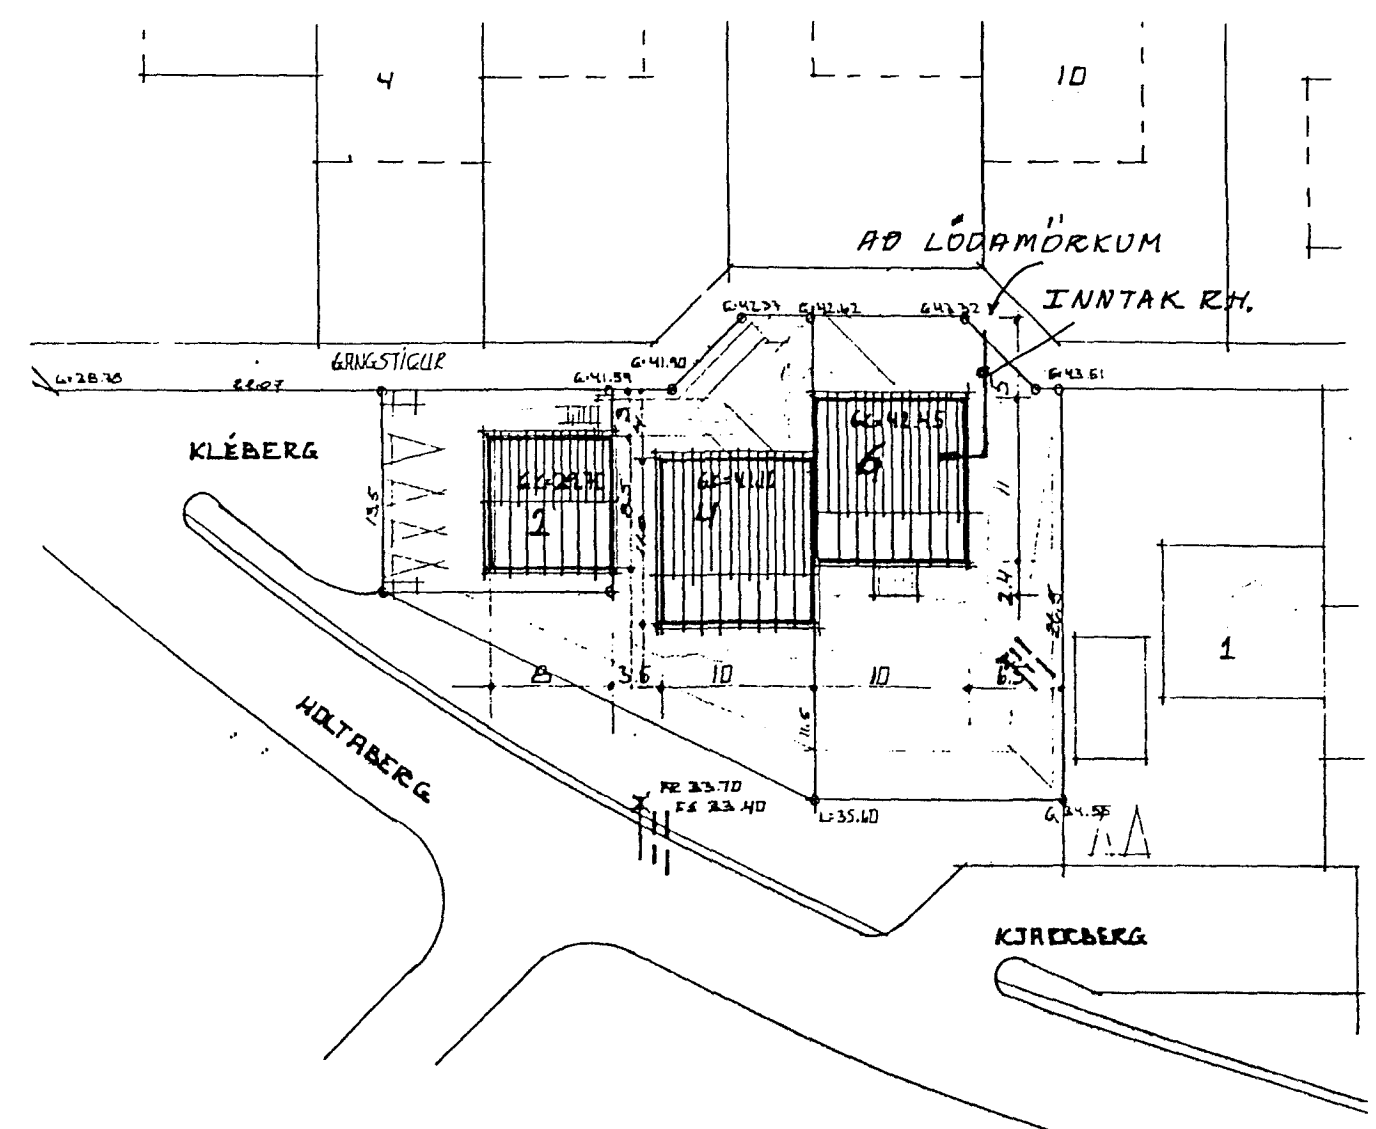


AFSTÖÐUMYND M.1:500

Inntök samþykkt 19.10. 1990  
 í.h. RAFVEITU HAFNARFIJARDAR  
*Albert Kristinsson*  
 HÚSVEITA TENGIST A T-FABA  
 Samþykkt 2-10 1990  
 VEGNA FULLNADARFRÁGANGS  
*Jens Guðbjörnsson*  
 í.h. Rafveitu Hafnarfjardar

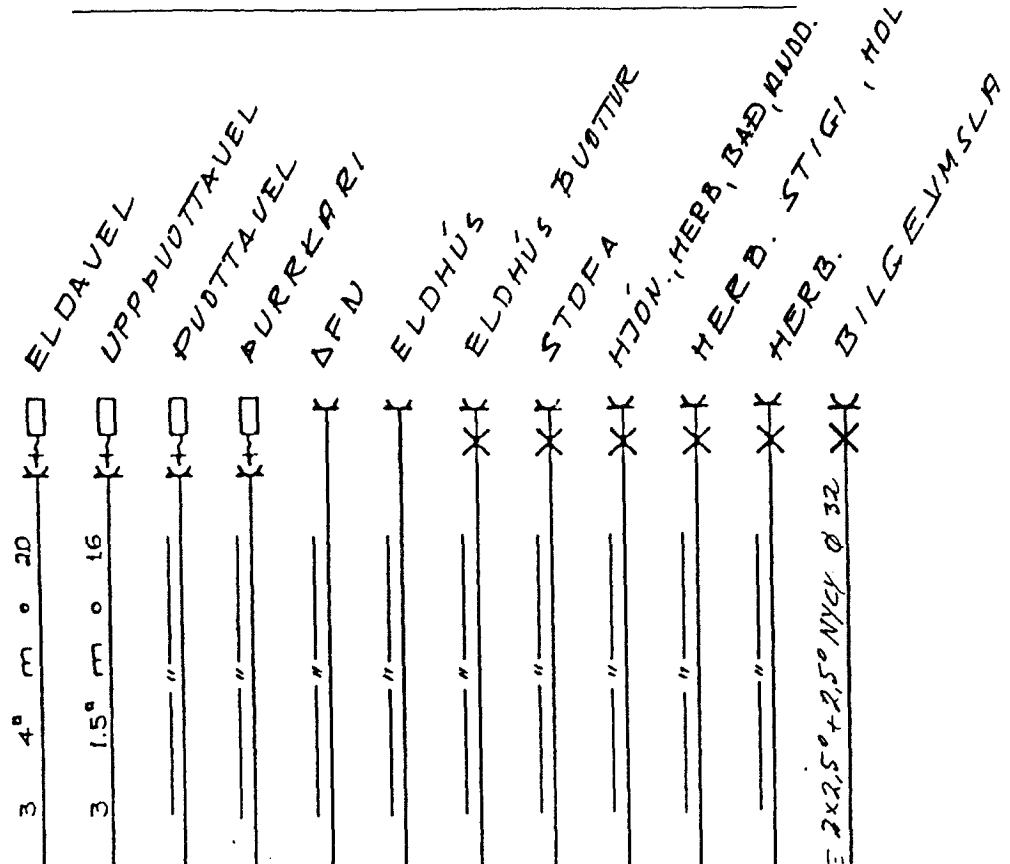

TAFLA

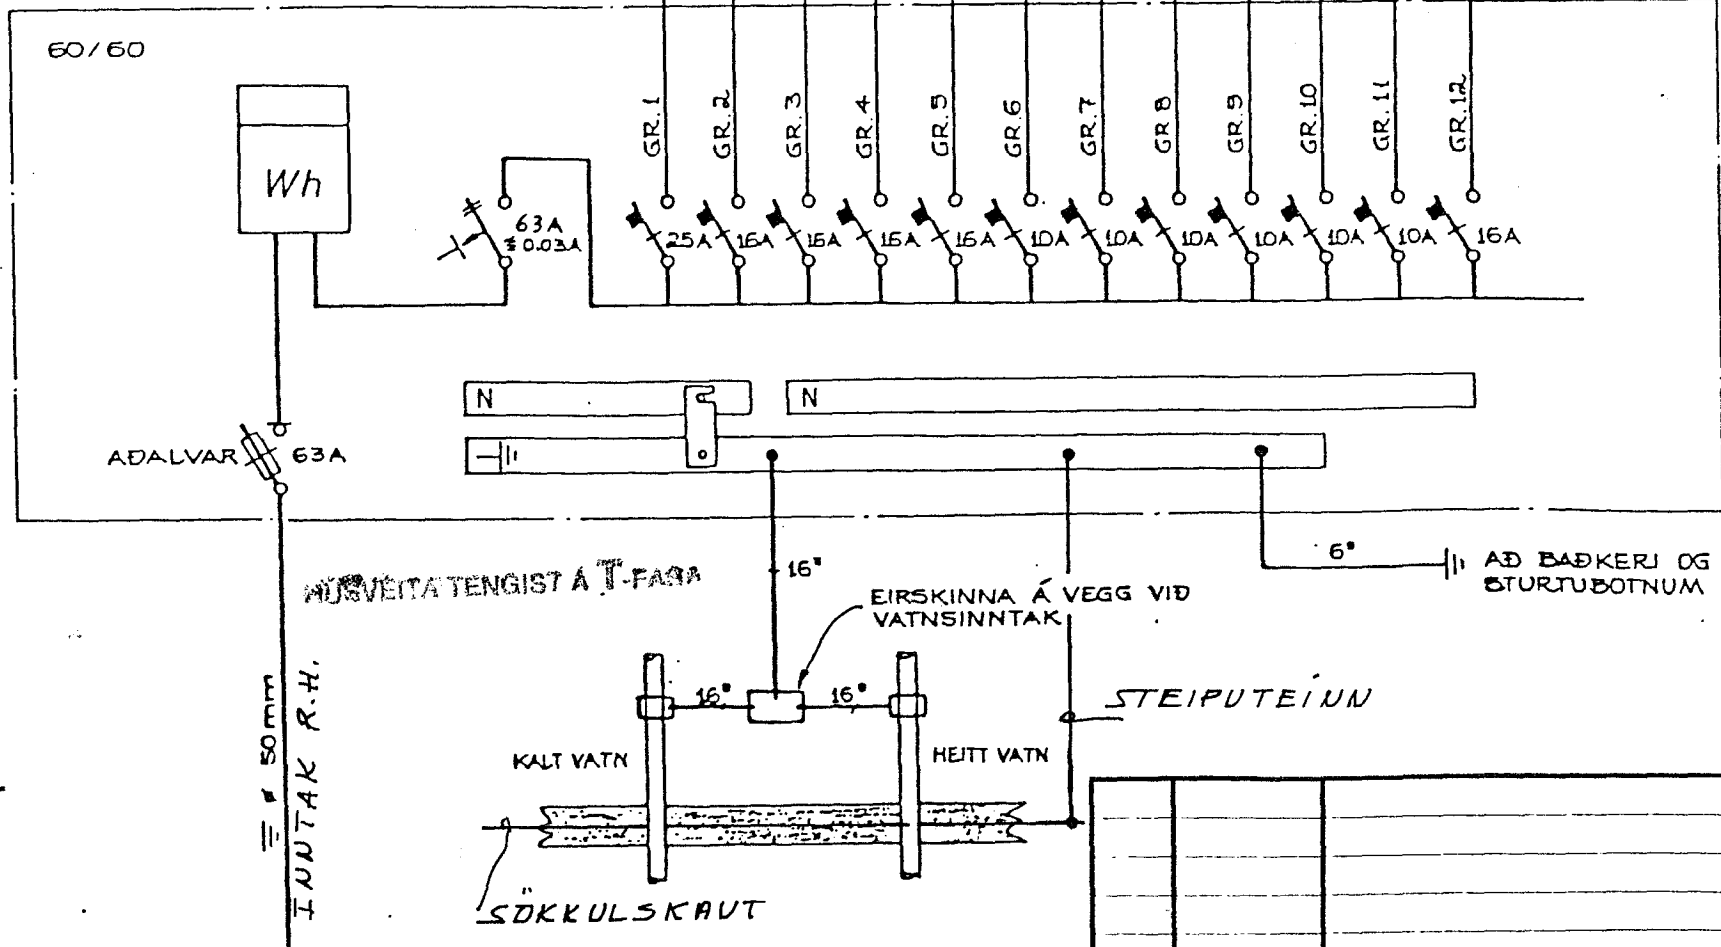

SKÝRINGAR :

LAGNIR ERU HULDAR 16mm PÍPULAGNIR OG TAUGAR 3x1,5<sup>2</sup>.  
 HÆÐ Á ROFUM SÉ 105sm.  
 HÆÐ Á TENGLUM SÉ 20sm.  
 MÁLSTRAUMUR ROFA SÉ 10A, EN TENGLA 16A.  
 DS= DYRASÍMI, F= BÆJARSÍMI, L= LOFTNET.

NEMA ANNARS SÉ GETIÐ

TEIKNING NR. 2850

A			16-9-90			T.S. T.S. Trausti Sveinbjörn			KLÉBERG 6 AFSTAÐA SNIÐ SKÝRINGAR EINLINDMYND <b>TERA</b> RAFMAGNSVERKFRÆDISTOFA TRAUÐI SVEINBJÖRNSSON RAFM IDNFR SIMI 687390 EDMUND BELLERSEN RAFM TEKNFR SIMI 687388 RAGNAR D. STEFANSSON RAFM VERKFR SIMI 687381 AGUST ÞORHALLSSON RAFM VERKFR SIMI 687805			MKV. 1:500 1:100	
ÚTG.	DAGS	TEIKN	HANNAD	SAMÞYKKT	TEIKN NR.		NÆSTA TEIKN NR.		VERKNR.				
					BL 1 AF 3		UTG. A		GEYMSLUNN				