



Sambýkt 01-03 1990  
 VEGNA FULLNADARFRÁGANGS  
 HANNAÐ TEIKNINGAR  
 H. Rafveitu Hafnarfirðar


Inntök samþykkt 1.13. 1990  
 H. RAFVEITU HAFNARFIRÐAR  
 Pjetur Kristjánsson  
 HAFNARFIRÐI

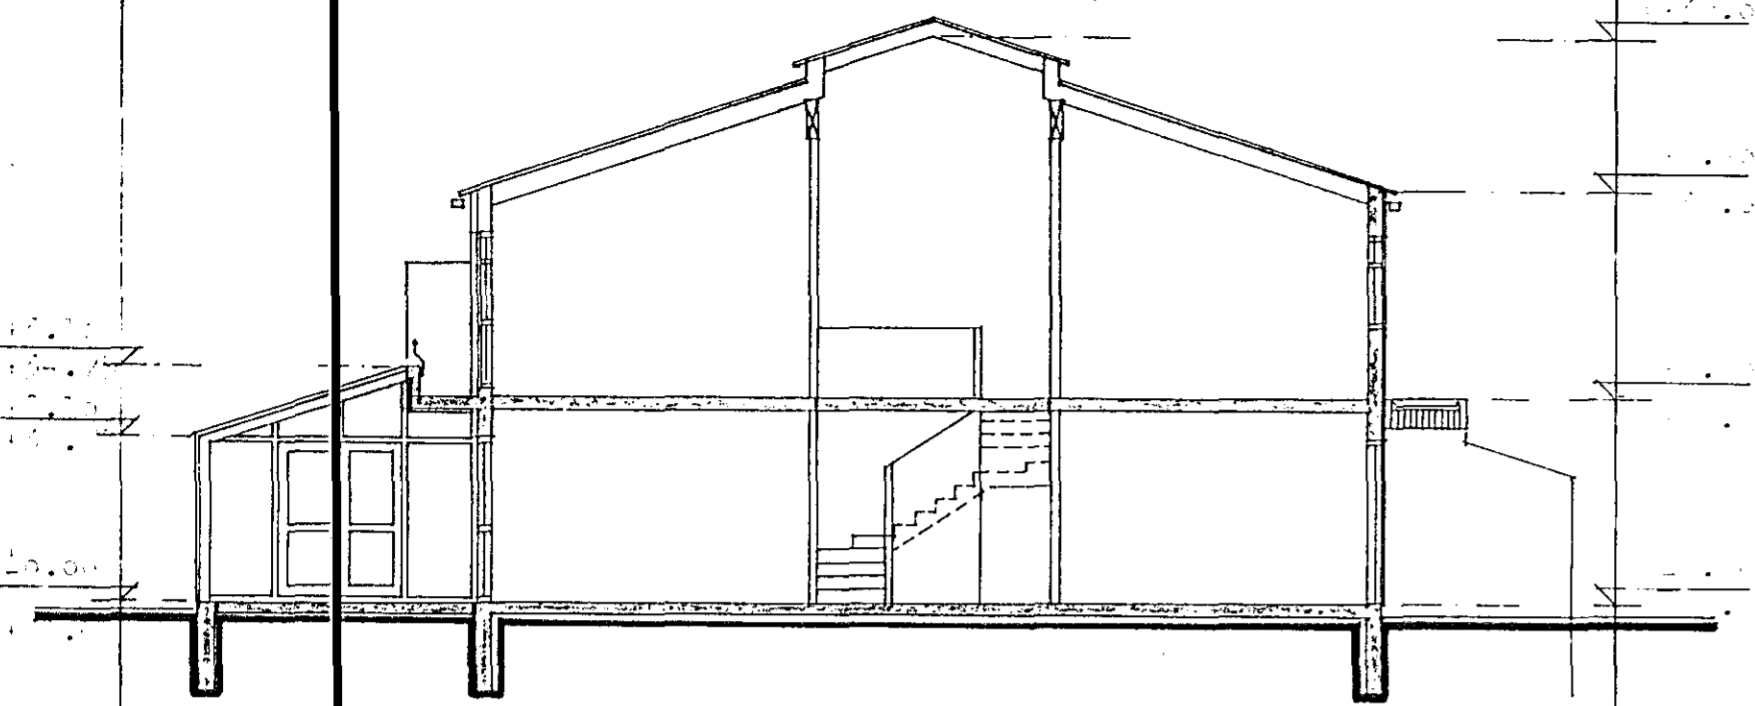


SNEIBING A-A 84

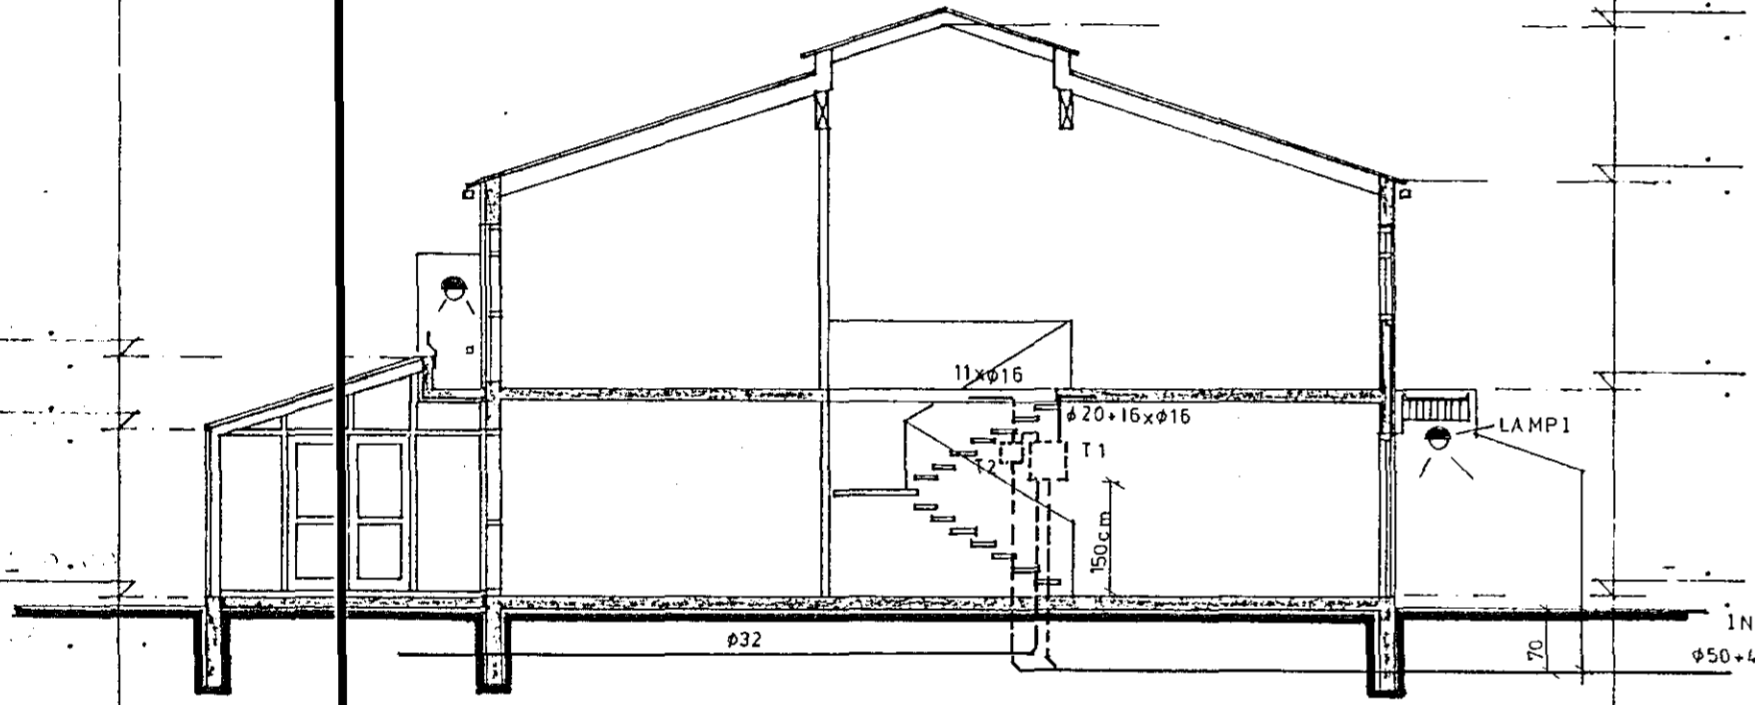


SNEIBING B-B 82

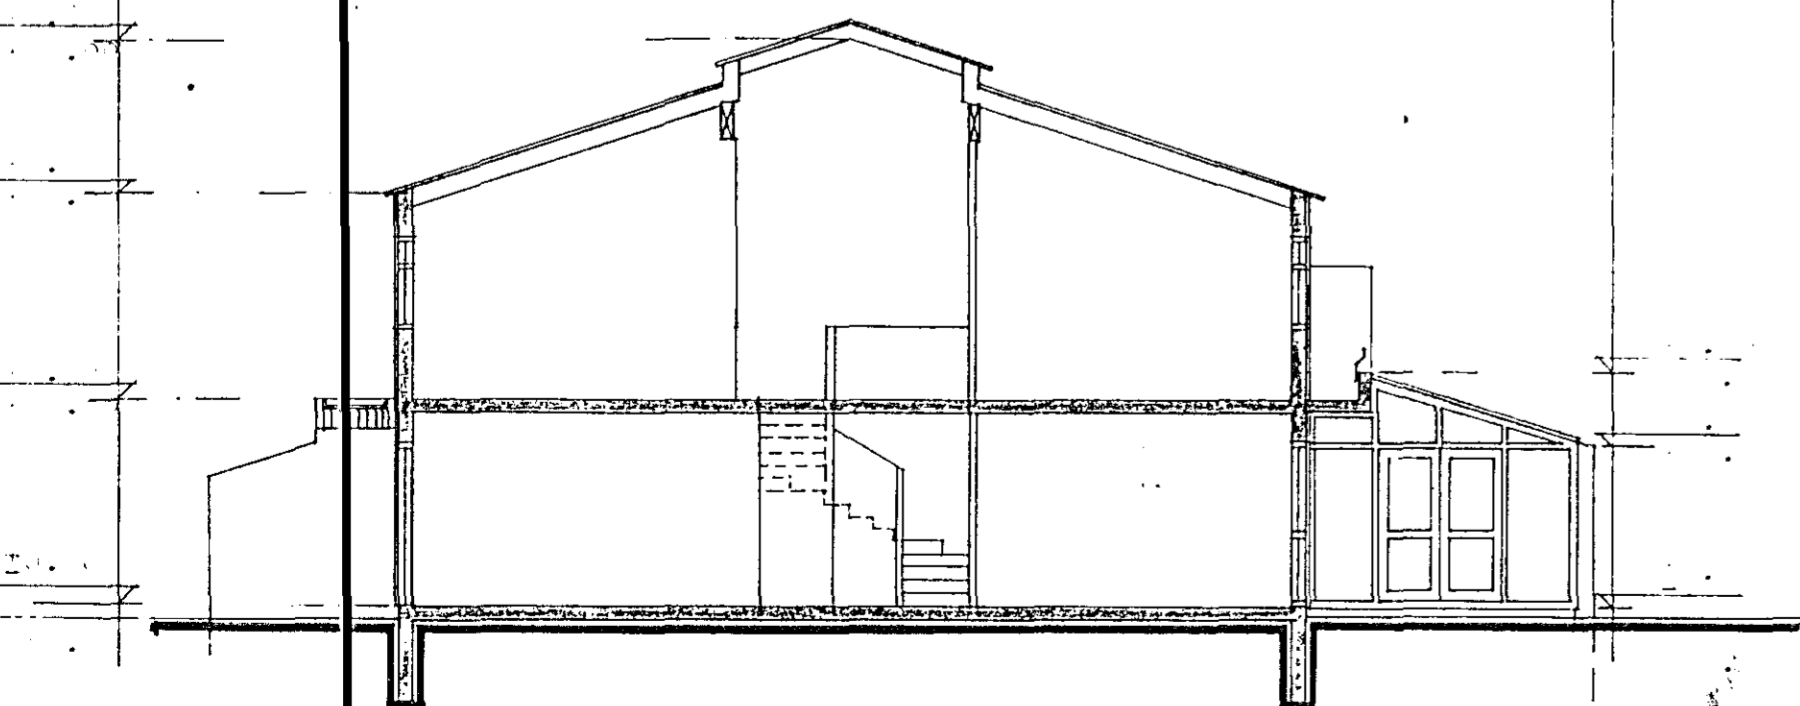

SNEIBING C-C 80

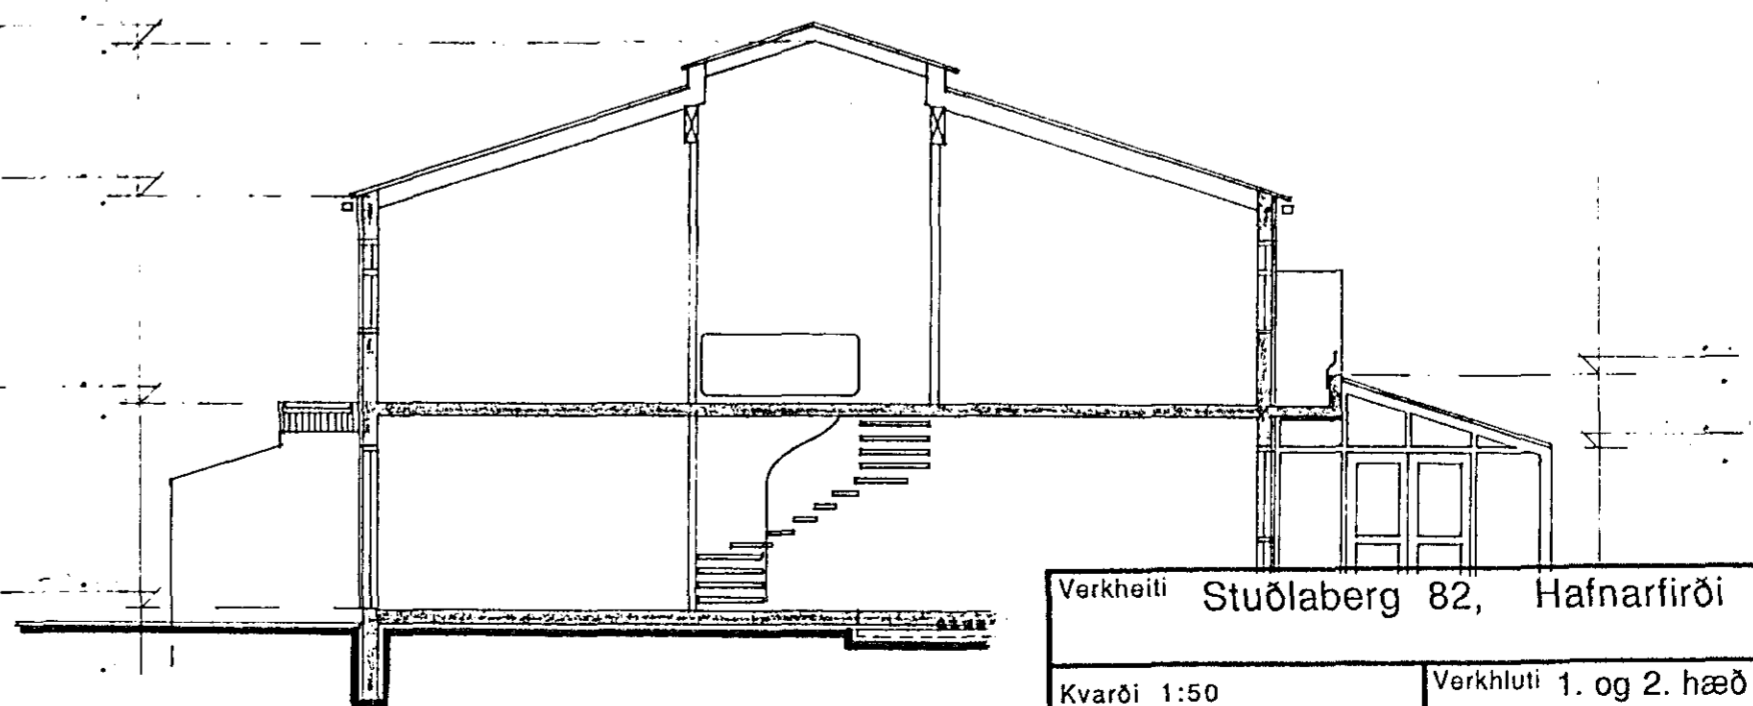

SNEIBING D-D 78

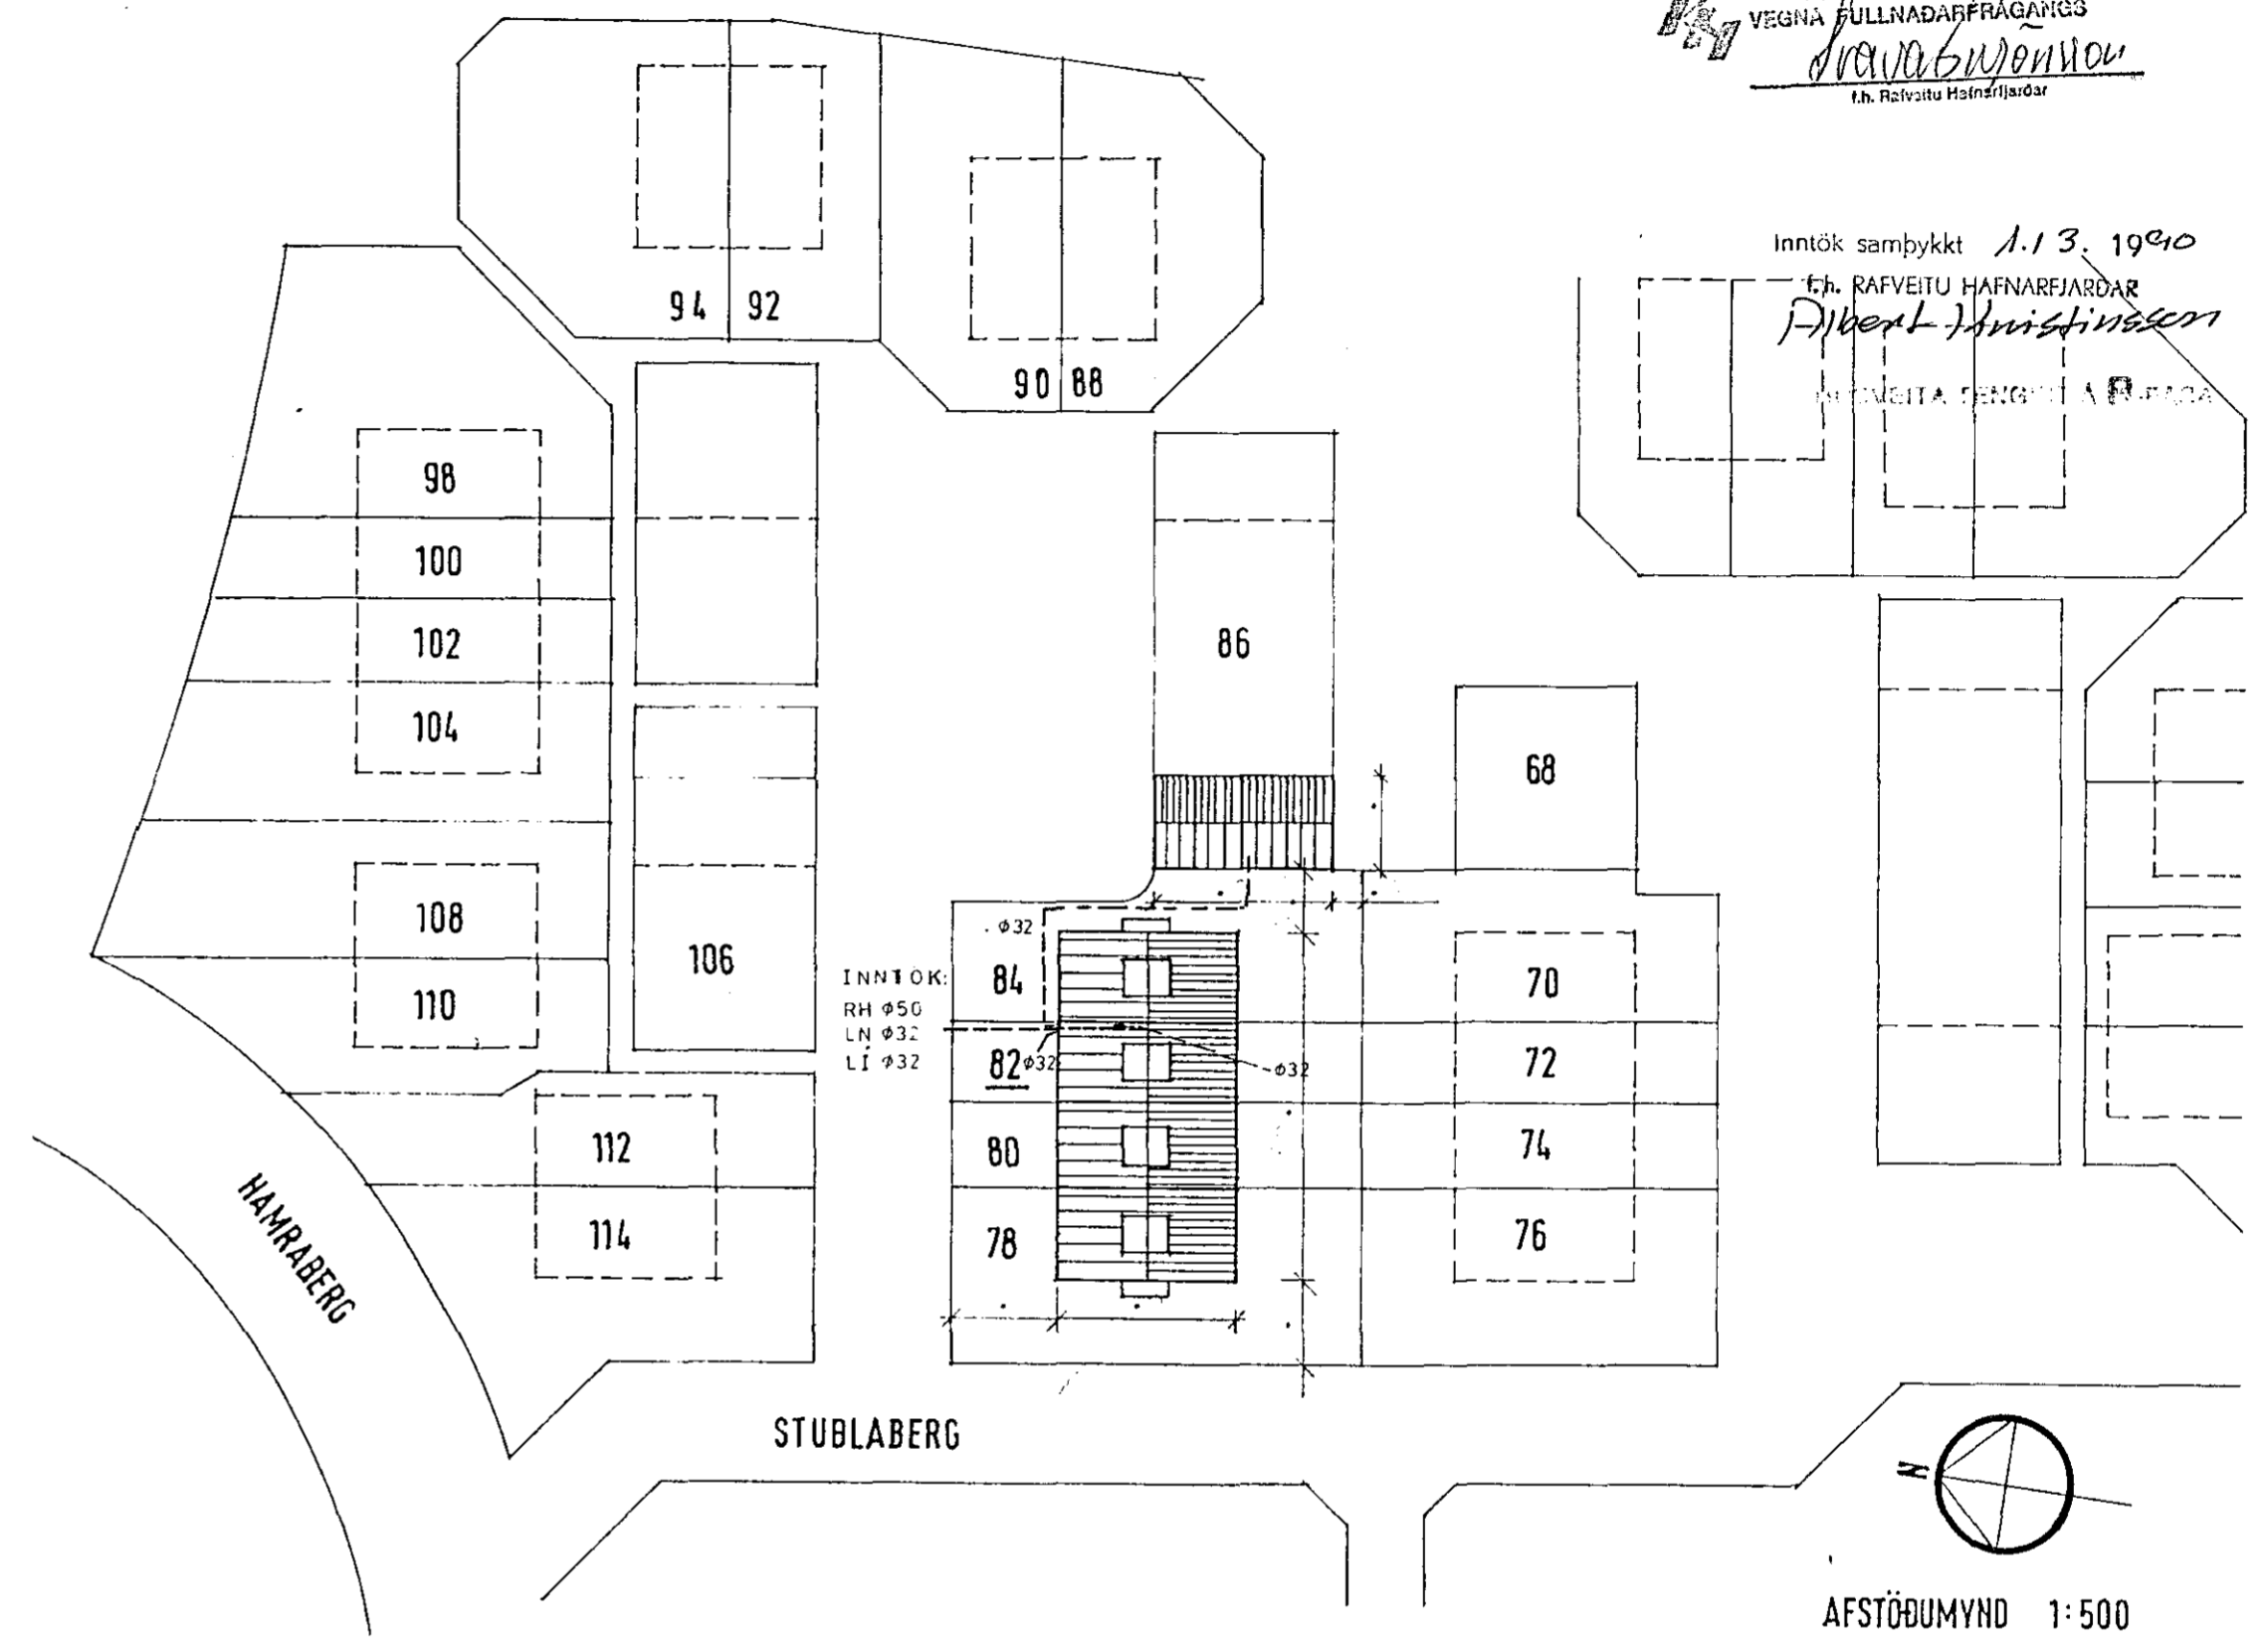

INNÞOK:  
 RH Ø50  
 LN Ø32  
 LI Ø32

TEIKNING NR.

2784

Verkefni Stuðlaberg 82, Hafnarfirði			
Kvarði 1:50	Verkluti 1. og 2. hæð		
cm <sup>0</sup> 1 2 3 4	Afstöðumynd og snið		
Hannað á 1. áa	Teiknað á 1. áa	Yfirarið	Ásgeir Arnbjörnsson
Dags jan '89	Samp.	Verknúmer	Raftæknir IFFI, S-54123 Hjallabraut 17, Hafnarfirði
			Blað nr. 1
			Teikningarnúmer 1975