



AFSTAÐA 1:500

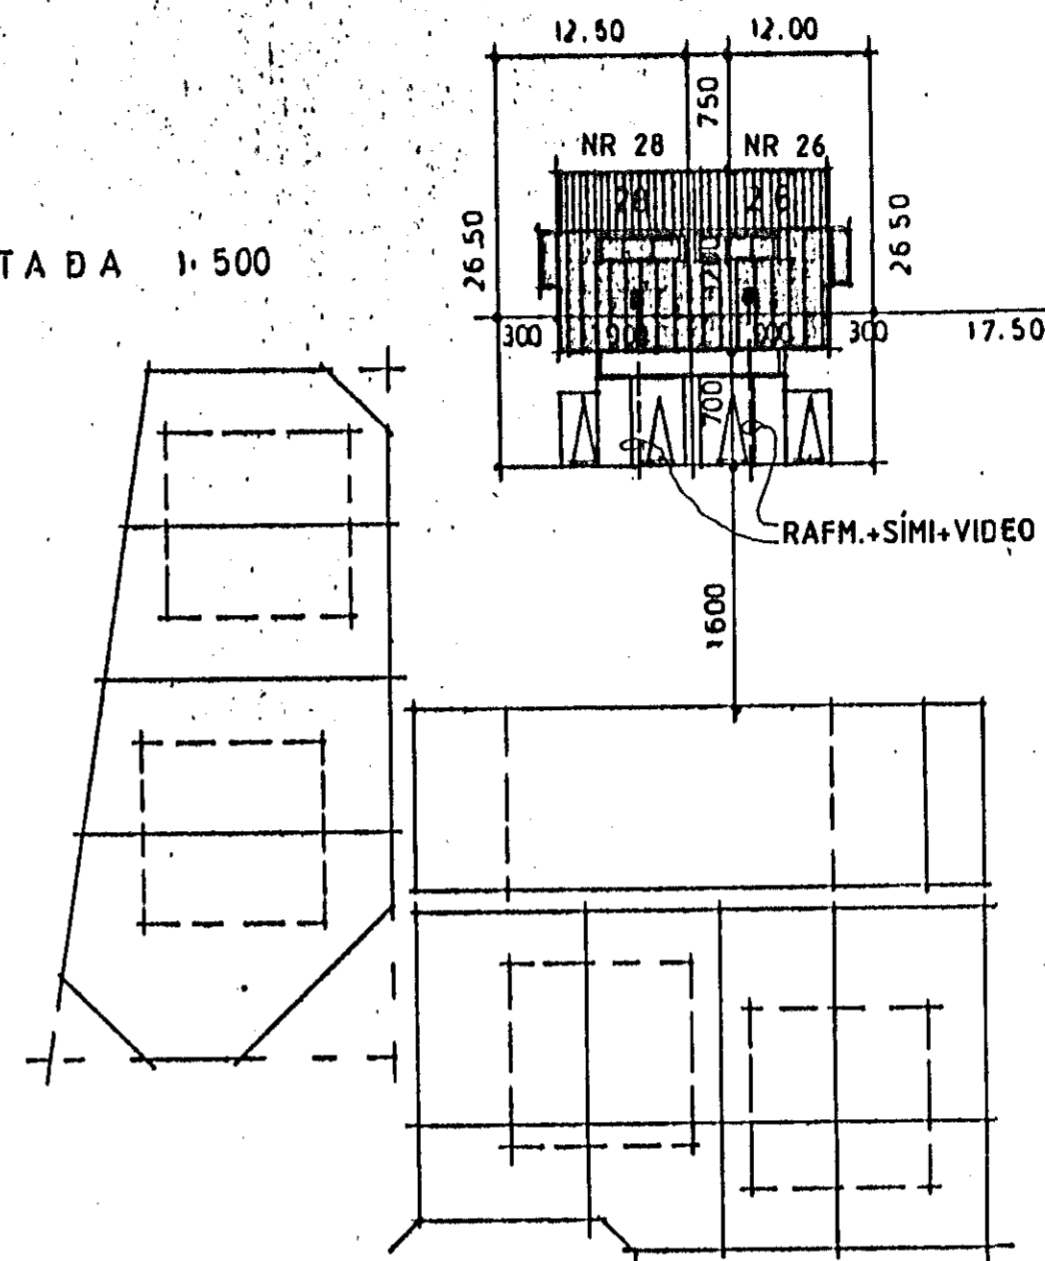

Samþykkt 6/7 1989
VEGNA FULLNADARFRÁGANGS
Jón Einarsson
f.h. Rafveitu Hafnarfjarðar

Inntök samþykkt 30.16. 1989
f.h. RAFVEITU HAFNARFJARÐAR
Albert Mústinsson
Staðlaðing tengist á S
" 28 " " T

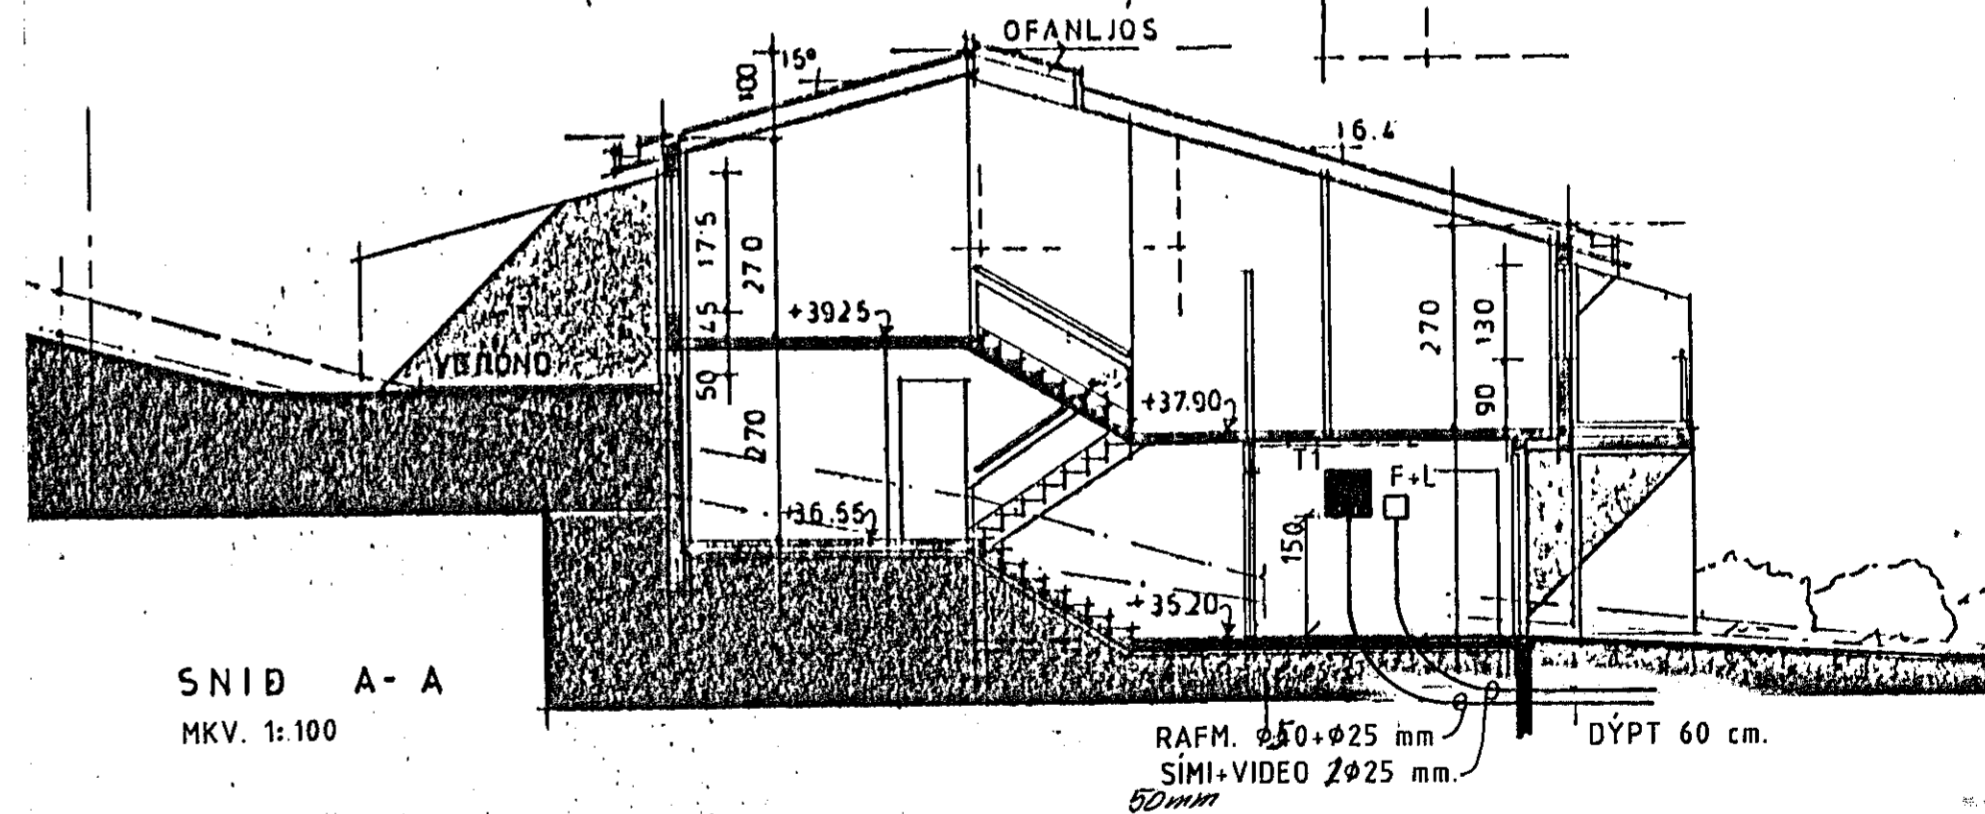

TEIKNINGIN 2708.

LJÓSTÆKNI Teiknistofa Skúlagötu 63 Reykjavík, sími 14041 Magnús Sigurðsson teknifræðingur ftfi	STUJLA Þing STUÐLASEL 26 OG 28. HAFNARFIRDI	VERK NR. LT 1383.
	RAFLÖGN AFSTÖÐUMYND MKV. 1:500 SNÍÐ MKV. 1:100 EINLÍNUMYND	BLAD 1 AF 3 89.06. <i>M.Sigurðsson</i>