


ALMENNAR SKÝRINGAR

1. ALLAR PÍPUR ERU 016 OG VÍR 1,5 MM².
 2. HÆDIR ROFA FRÁ FULLFRÁGENGNU GÓLFI 100 CM.
 3. HÆDIR TENGLA FRÁ FULLFRÁGENGNU GÓLFI 20 CM.
 4. HÆDIR Á SIMA- (S) SJÓNVARPS- (L) TENGLUM FRÁ FULLFRÁGENGNU GÓLFI 20 CM.
 5. HÆDIR Á INNAHÚSSÍMA (D) FRÁ FULLFRÁGENGNU GÓLFI 130 CM.
- NEMA ANNAD SÉ GETID
6. ÖLL MÁL ERU FRÁ FULLFRÁGENGNU GÓLFI OG Í MIDJA DÓS EDA ÚR MIDRI DÓS Í MIDJA DÓS EDA Í FULLFRÁGENGINN VEGG.
 7. ÞAR SEM PÍPUR ERU LAGÐAR HLID VIÐ HLID Í LOFTUM EDA VEGGJUM SKAL HAFNA AD MINNSTA KOSTI 3 CM BIL MILLI RÖRA, ÞANNIG AD STEYPA GETI AUÐVELDLEGA RUNNID NIÐUR Á MILLI.
 8. GREINAR ERU EKKI SÝNDAR Í ÖLLUM TILVIKUM AD TÖFLU, EN ERU ÞÁ MERKTAR VIÐKOMANDI TÖFLU. DÆMI: T1.1-Q1F2 ER GREIN NR. 2 UNDIR LEKALIDA Q1 Í TÖFLU T1 SEM ER Á 1. HÆD.
 9. TIL SNERTISPENNUVARNAR SKAL NOTA NÜLLUN OG LEKASTRAUMSROFAVÖRN.
 10. MÁLMHLUTA LAGNA, TÆKJA, LAMPA OG RAFBÚNADAR SKAL JARDBINDA VANDLEGA.
 11. MÁLSTRAUMUR ROFA OG TENGLA SKAL VERA MINNST 10A.
 12. JARDBINDA SKAL PÍPUKERFI FYRIR HEITA- OG KALDAVATNSLÖGN. ÖLL TÁKN ERU TÁKNRÆN OG BER AD SAMRÆMA LAGNIR AD TÆKJUM EFTIR ADSTÆÐUM Á STADNUM OG EFTIR SÉRTEIKNINGUM.
 13. ÖLL TÁKN ERU SAMKVÆMT STADLI.
 14. FARA SKAL EFTIR ARKITEKTATEIKNINGUM UM STADSETNINGU Á MILLIVEGGJUM

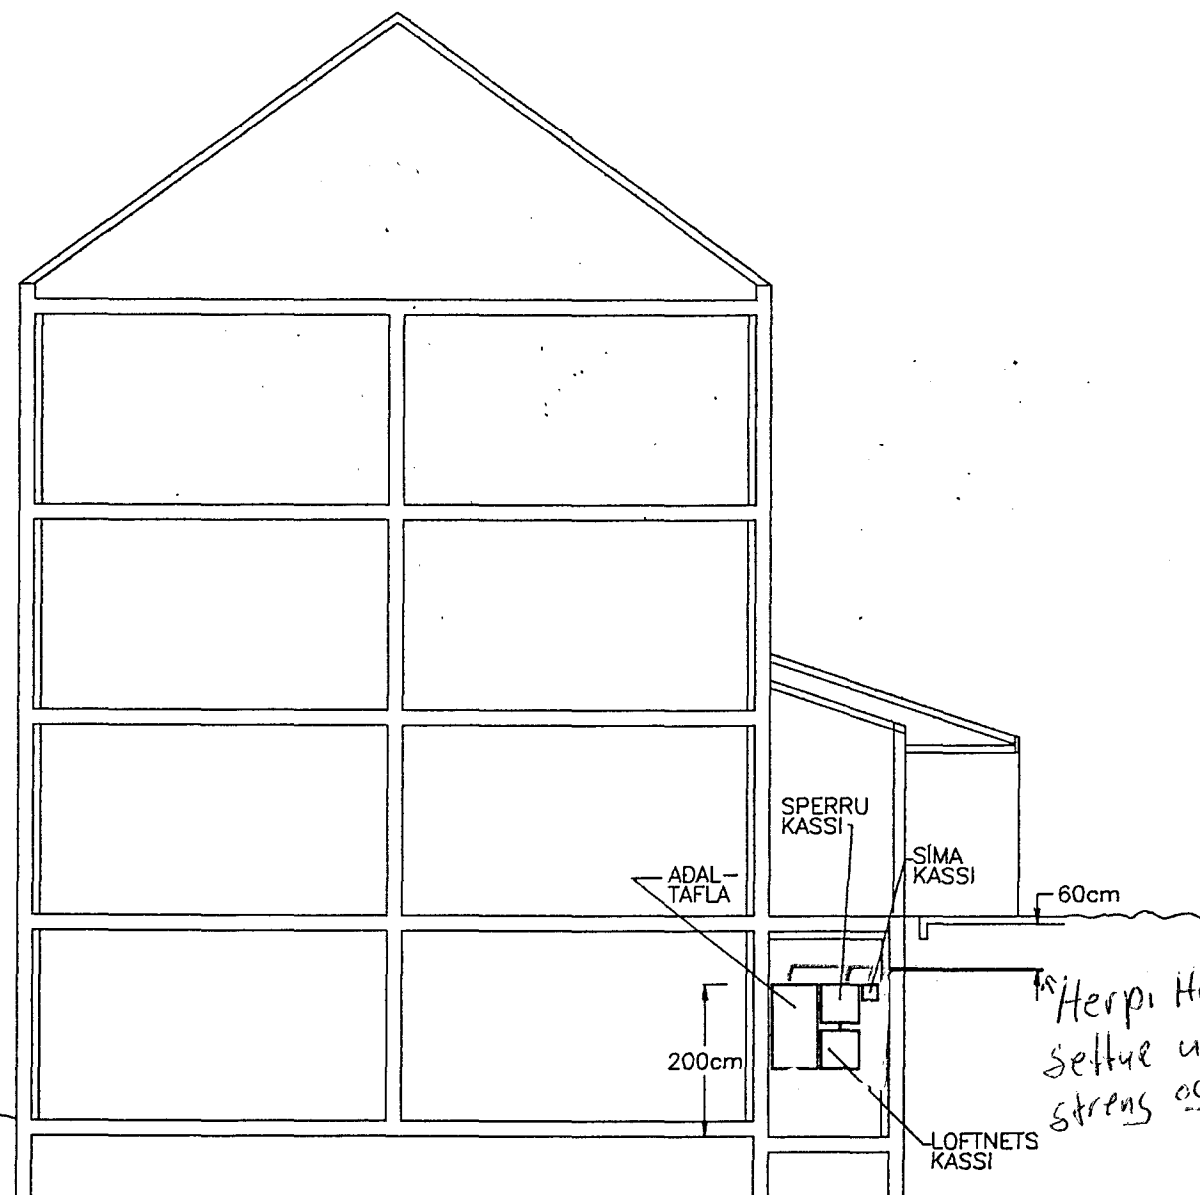

SNID
MÆLIKVARDI 1:100

ÖLL INNTAKSRÖR SKULU
NÁ ÚT FYRIR LÖÐAMÖRK.

*Herpi Höllue
settu utan um
streng og rör*



AFSTÖÐUMYND
MÆLIKVARDI 1:500

Verkheiti ÁLFHOLT 32, 220 HAFNARFIRDI		
Verkhúti/Verknúmer SNID, AFSÖÐUMYND OG ALMENNAR SKÝRINGAR		
Blað nr. 1	Teikningarnúmer 2-0130	Kvarði 1:50 OG 1:500
Hannað SH	Teiknað SH	Dags. 20.08.'92
Yfirfarið	Samp.	Breyting
Sigurjón Harðarson Suðurbraut 16 220 Hafnarfjörð sími 651845		