


Samþykkt 19-12-1991
 VEGNA FULLNÁÐARFRÁGANGS
 Jón Þorsteinsson
 T. h. Matvæði/Hafnarforðar

Inntök samþykkt 19.12.1991
 t. h. RAFVEITU HAFNARFJARÐAR
 Albert Þorsteinsson

HÚSVEITA TENGIST Á FASA T.

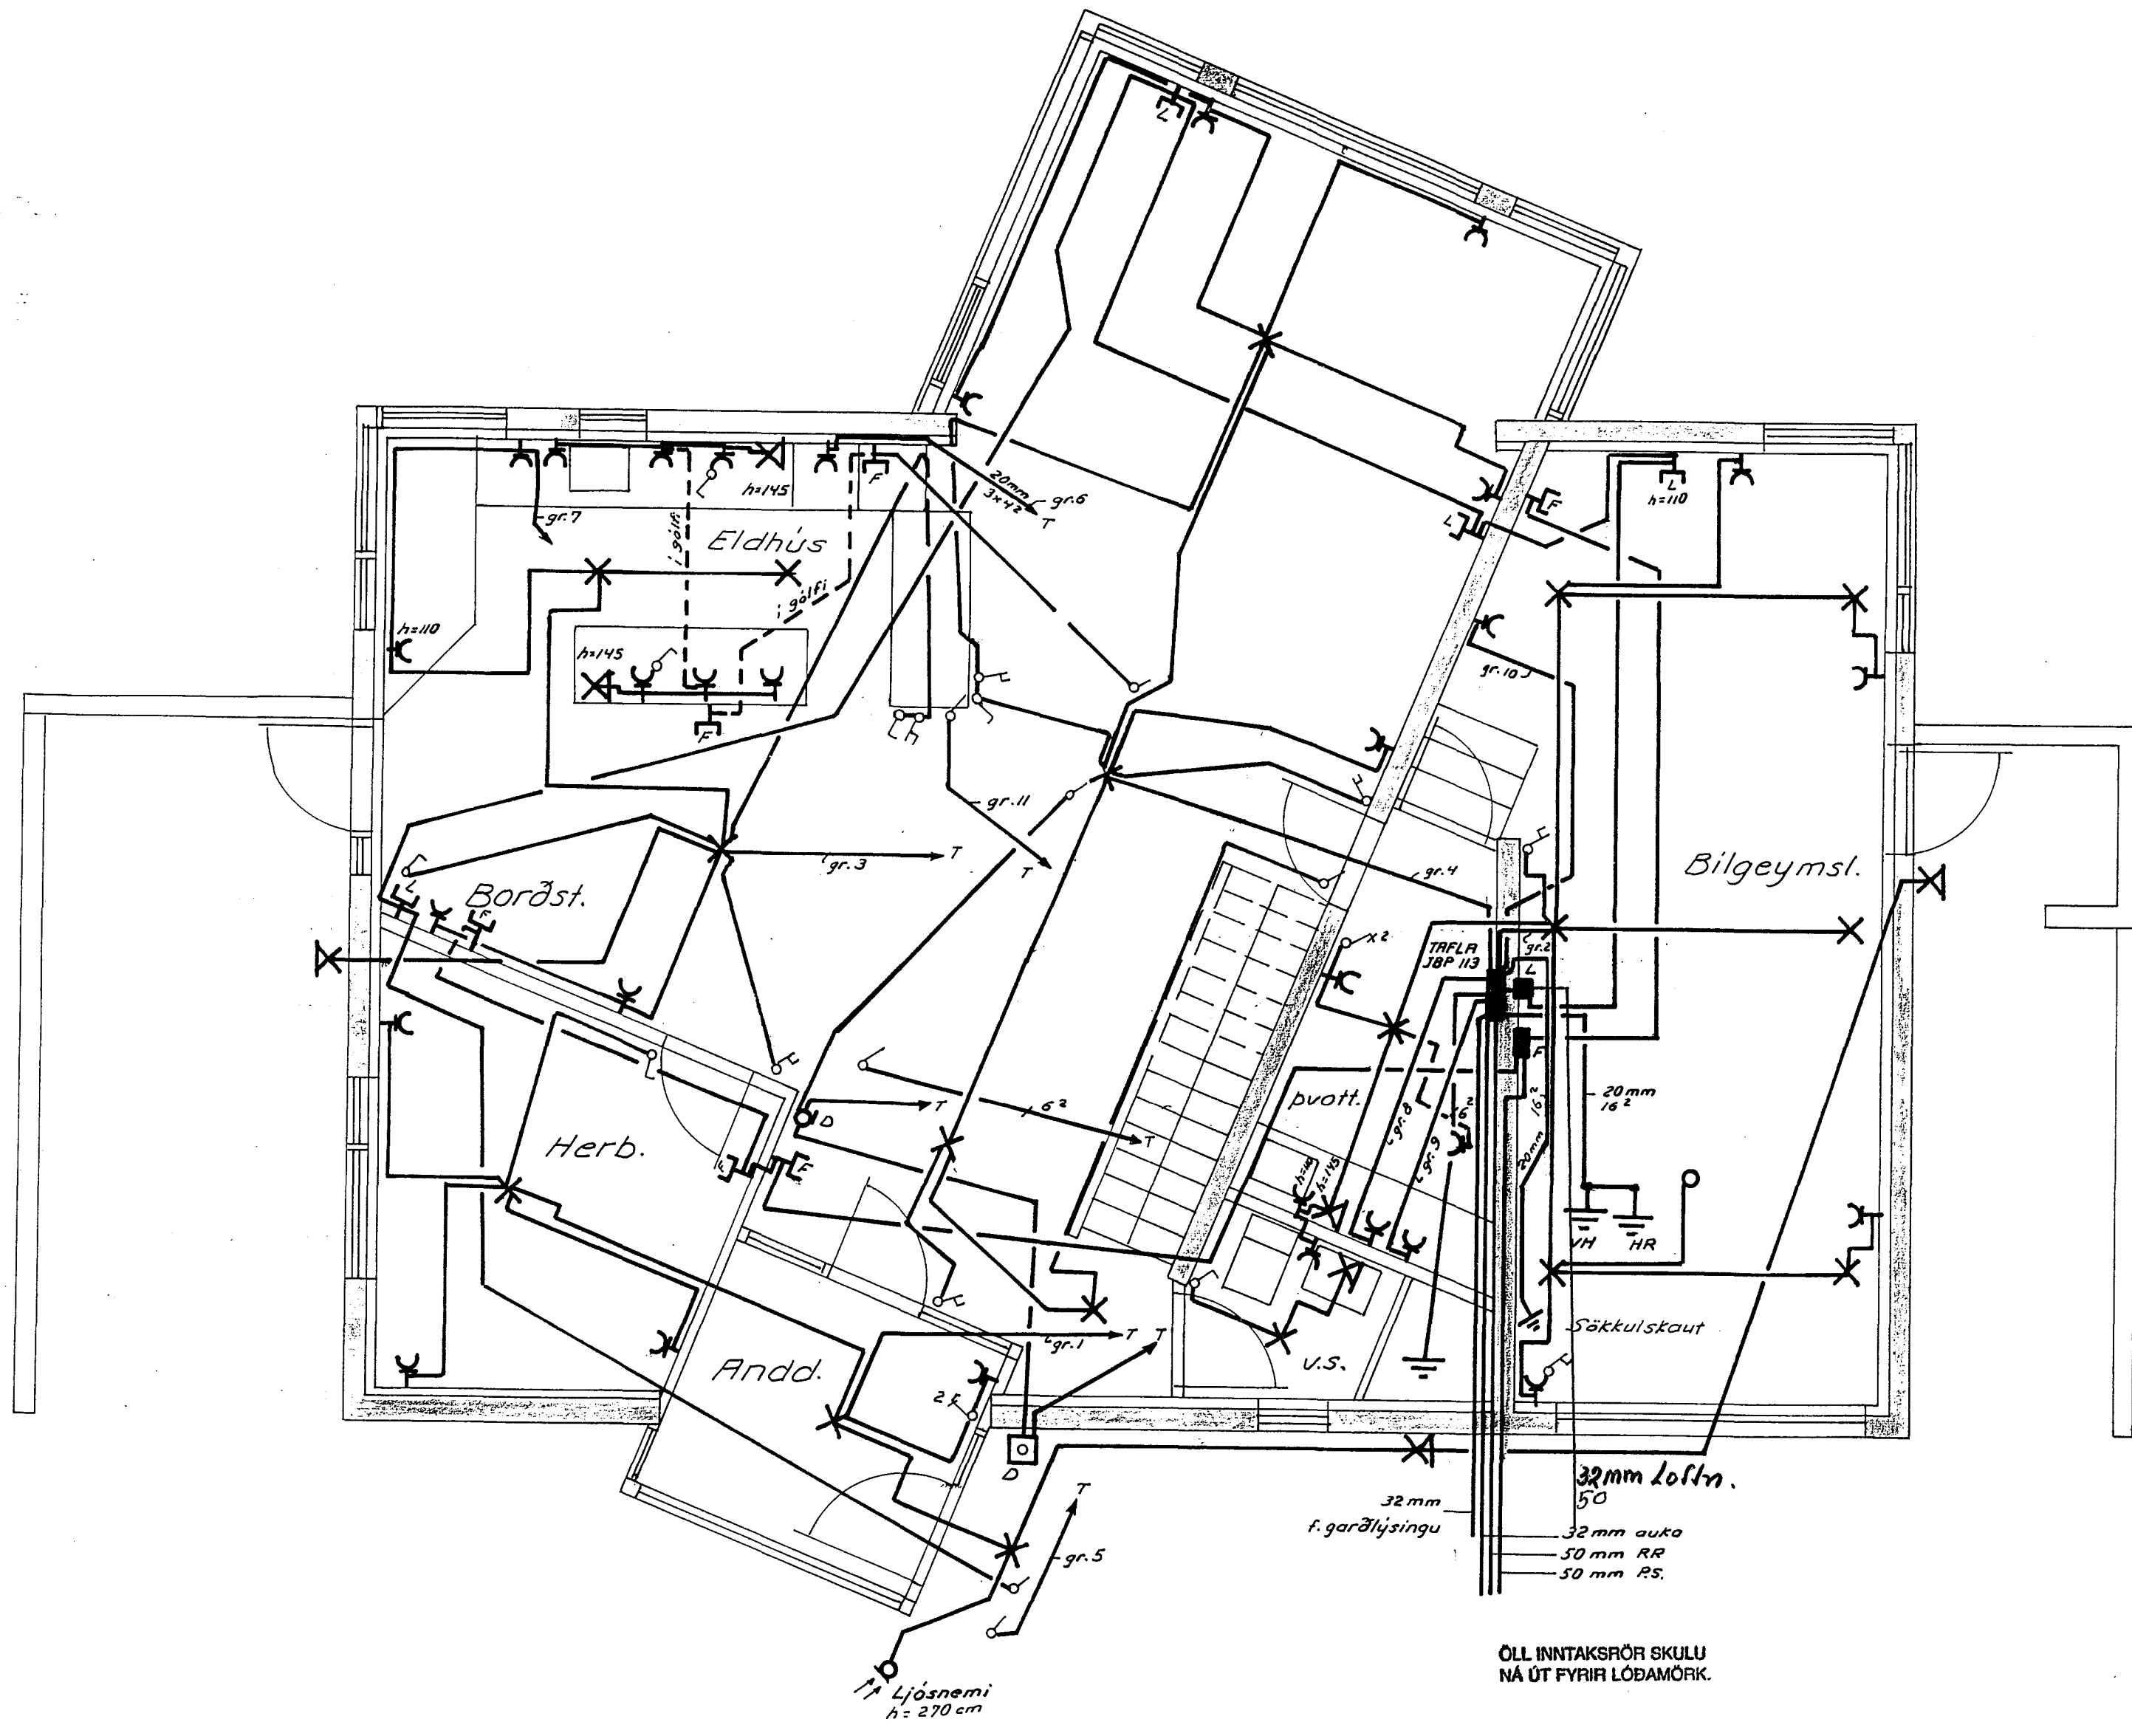

SKÝRINGAR:

Málstraumur rofa og tengla sé i samræmi við yfirstraumsvarðunad
 Hæð rofa sé 105 cm frá fullfrágengnu gólfi
 Hæð tengla sé 15 cm
 Hæð veggjösa sé 185 cm
 Hæð tengla i baðherb. þvottah. og bilskúr, geymslu og eldhúsi sé 110 cm
 Tengill við rofa sé i sömu hæð og rofinn
 Rör seu 16mm plaströr og vir 3x1.5"

D = Dyrasimi h = 150 cm frá fullfrág. gólfi
 F = Bæjarsimi h = 15 cm
 L = Loftnet h = 15 cm

Nota skal málsettar arkitektateikn. þegar mælt er fyrir veggjum.

OFANGREINT GILDIR NEMA ANNAD SÉ SÝNT.

32mm Loftn. 50
 32mm autu
 50mm RR
 50mm RS.
 32mm f. garðlýsingu

ÖLL INNTAKSRÖR SKULU NÁ ÚT FYRIR LÖÐAMÖRK.

TEIKNING NR. 2070
 2094

	KLAPPARHOLT 7	DRÖGAD GL.	DAGS. ágúst 1991
	Raflögn neðri hæðar	TEIKNAD iel.	VERK
S.m. 91-622255 - 985-20084		YFIRF.	BLAD
		SKV. 1:50	1 AF. 3