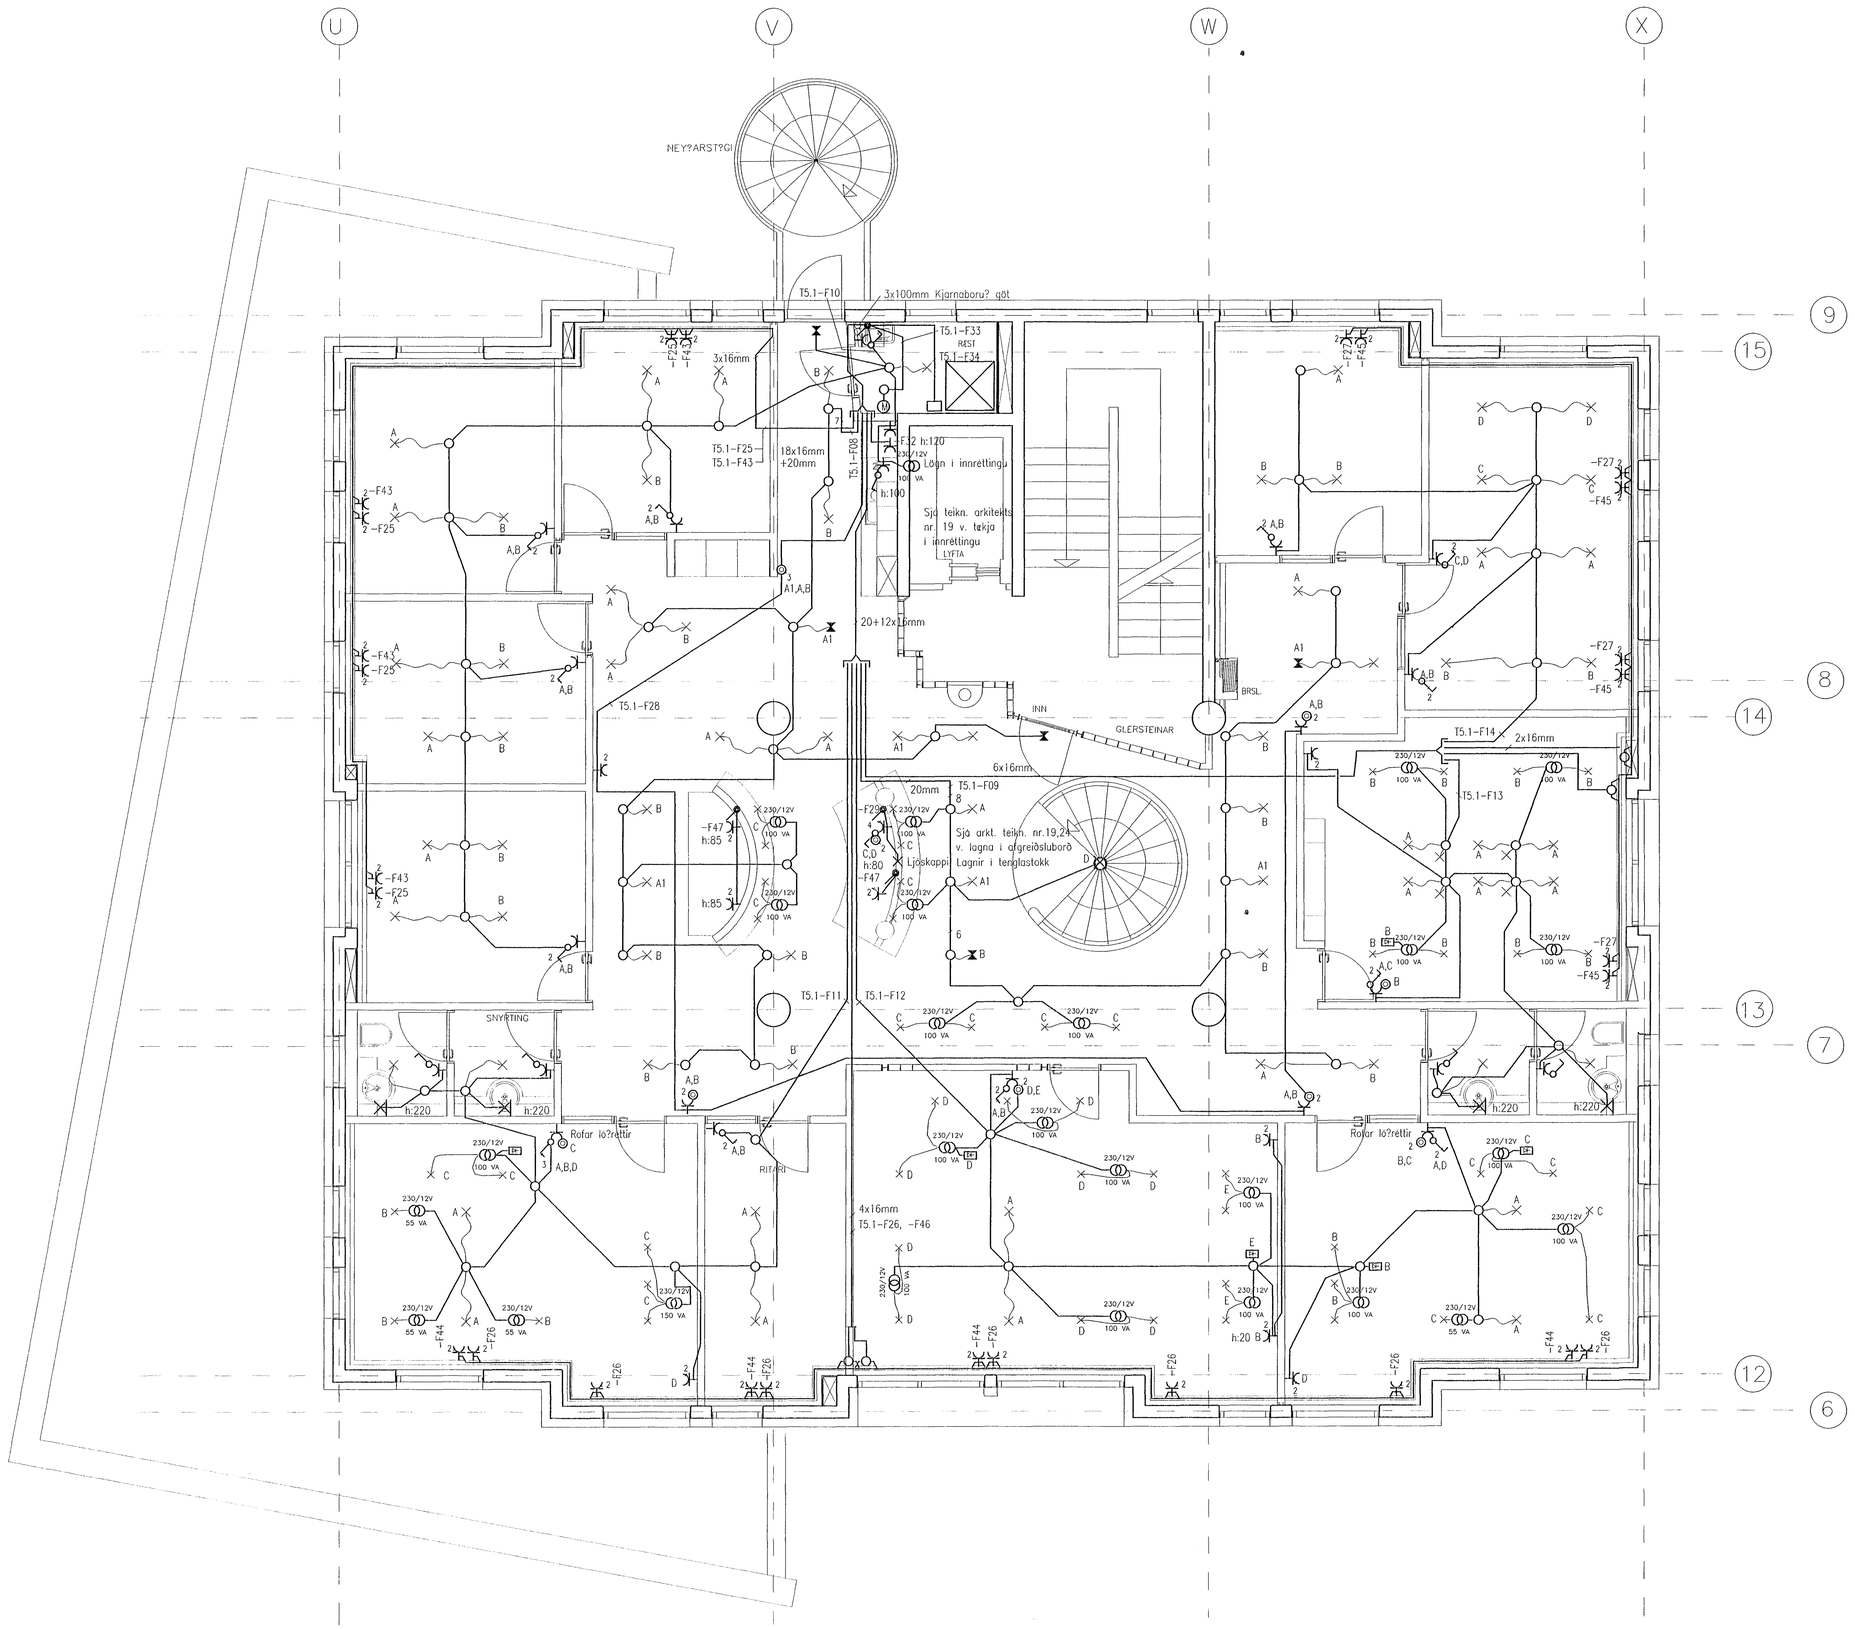

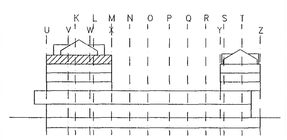

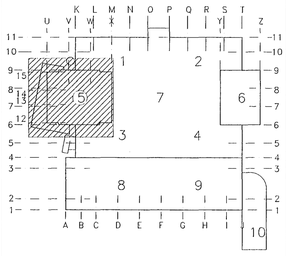

NR	FJÖLDI	BREYTINGAR	DAGS	SAMÞ.
A		Fundarh., reyndarteikning	27.3.96	

SÍF
SÖLUSAMBAND ÍSLENSKRA FISKFRAMLEIÐENDA HF.

MIÐBÆR
HAFNARFJARÐAR
FJARÐARGATA 13-15

RAFTÆKNISTOFAN
VERKFRÆÐISTOFA
STÓRHÖFÐA 17, - 112 REYKJAVÍK
SÍMI 587-0080 FAX 587-0082

HEITI
RAFLÖGN
NORÐURBYGGING 6.HÆÐ

MÁL 1:50

HANNAÐ	TEIKNAÐ	YFIRFARIÐ
ÞÁP	ÞÁP	Þórður H. Hansen

DAGS 05/11 1995

TEIKNING NR. R-L:32-403-1-.04

BREYTING NR. A