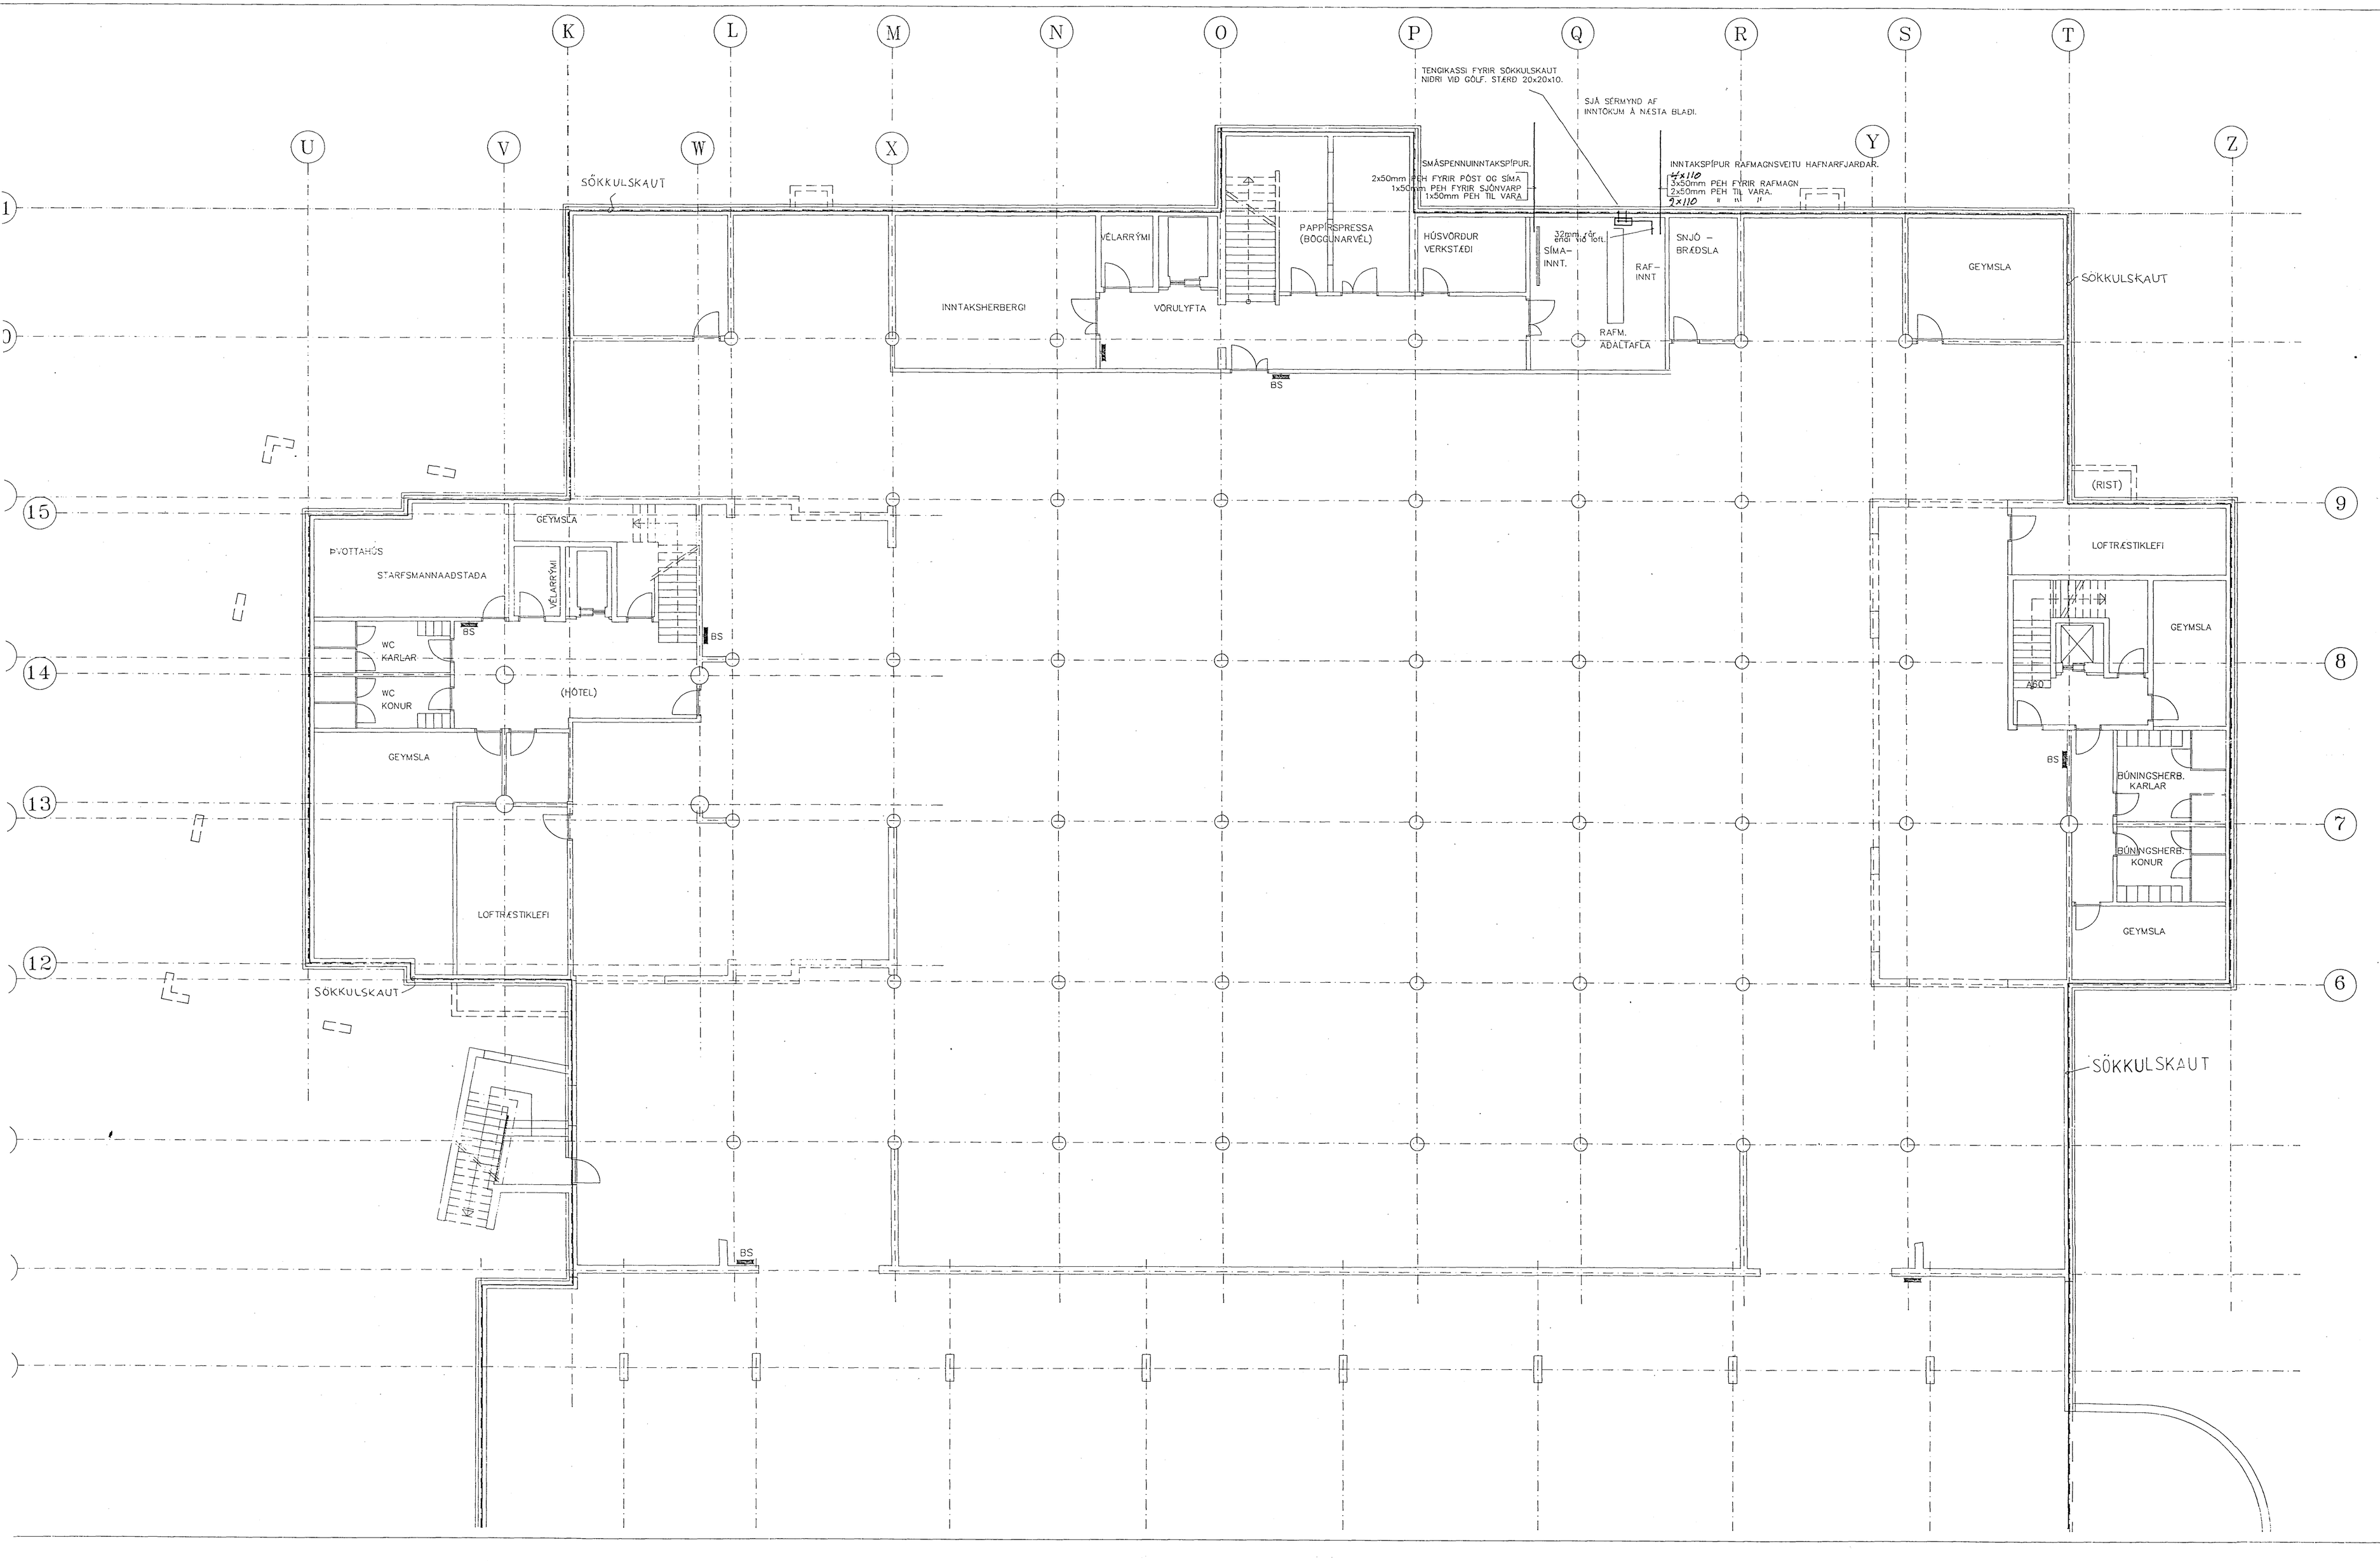

NR	FJÖLDI	BREYTINGAR	DAGS	SAMÞ

MIÐBÆR HAFNARFJARÐAR

FJARÐARGATA 13–15

RAFTÆKNISTOFAN
STÓRHÖFÐI 17 – 112 REYKJAVÍK
SÍMI 91-680080 FAX 91-680082

HEITI

RAFLAGNIR.
INNRI KJALLARI.
SÖKKULSKAUT

MÁL 1:100

HANNAÐ	TEIKNAÐ	YFIRFARIÐ	SAMÞ.
ÞÁÞ	ÞÁÞ		

DAGS 15/04 1993

TEIKNING NR. R-L: 32-215-1-011

BREYTING NR.