1. HÆÐ

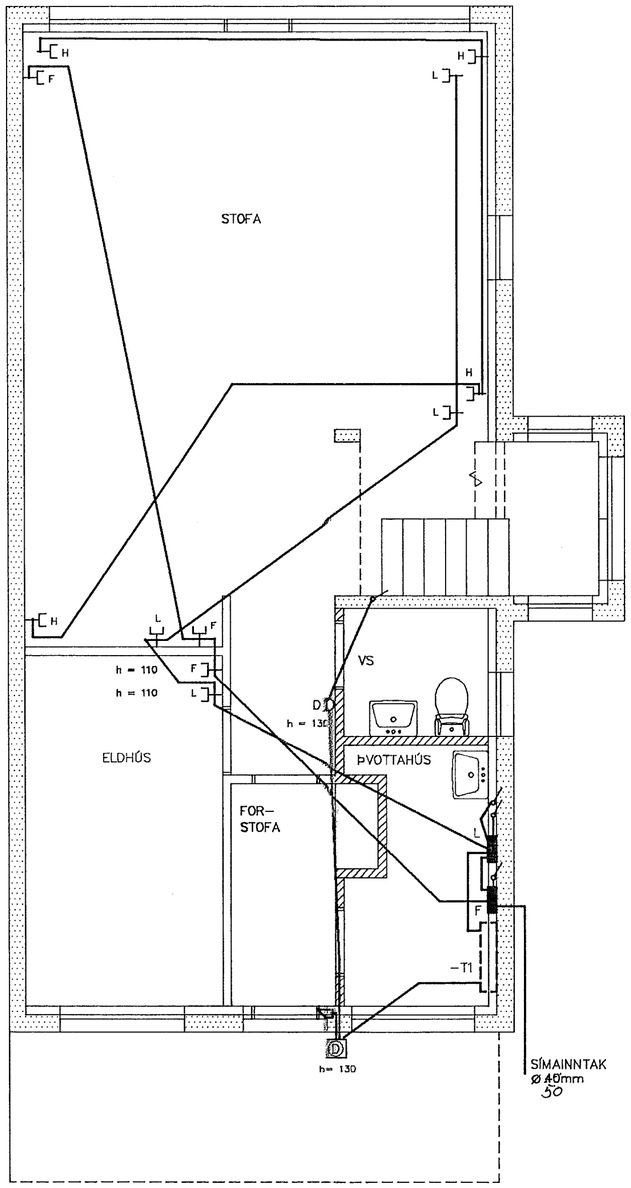

2. HÆÐ

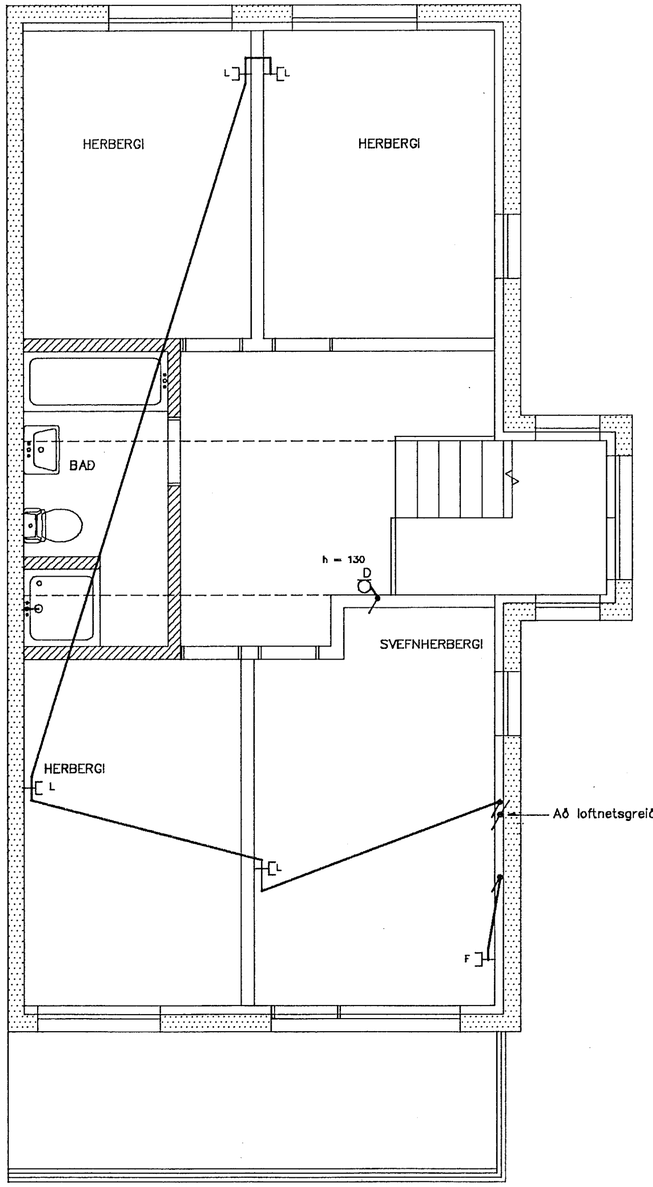

SKÝRINGAR

ÖLL MÁL ERU Í cm.
LAGNIR ERU HULDAR 16mm PLASTPÍPUR
TENGLAR MERKTIR F ERU FYRIR SÍMA
TENGLAR MERKTIR L ERU FYRIR LOFTNET
TENGLAR MERKTIR H ERU FYRIR HÁTALARALAGNIR
HÆÐ TENGLA ER 20 cm

} NEMA ANNARS SÉ GETIÐ

LAGNIR 2.HÆÐ SEM ÞVERA LOFTGLUGGA SKULU LAGÐAR Í STEYPTUM VEGG

								RAFTEIKNING HF. VERKFRÆÐISTOFA BORGARTÚNI 17 105 REYKJAVÍK - SÍMI 28144	STUÐLABERG 112, HAFNARFIRÐI FJARSKIPTALAGNIR
	ÚTG.	89.05.26 DAGS.		P. H. TEIKNAÐ	P.H. HANNAÐ	YFIRFARIÐ	SAMÞ.	GEYMSLUNR. 99-57	MKV. 1:50 TEIKN.NR. 3.001 NÆSTA TEIKN.NR. 4.001 ÚTG.