Sampykkt 23-10 1991.
VEGNA BREYTINGA
Ch. Rafaeltu Hafnarfirði

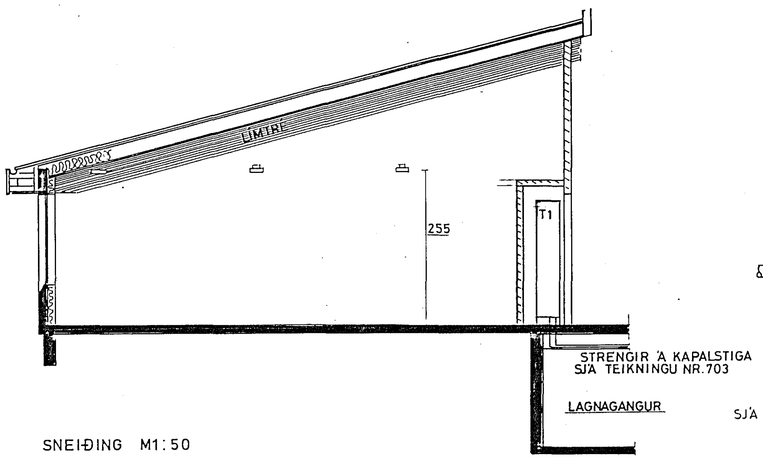


SNEIÐING M1:50

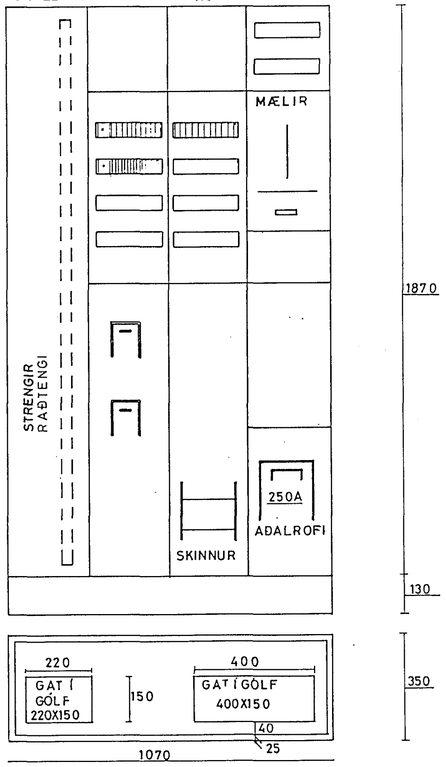


AÐALTAFLA Í HVALEYRARSKÓLA M:1:10

| SKÝRINGAR: | |
|---|---|
| 1 | TENGILL FYRIR KÆLISKÁP UTAN VIÐ SVÆÐISROFA |
| 2 | NEYÐARLÝSING " " " |

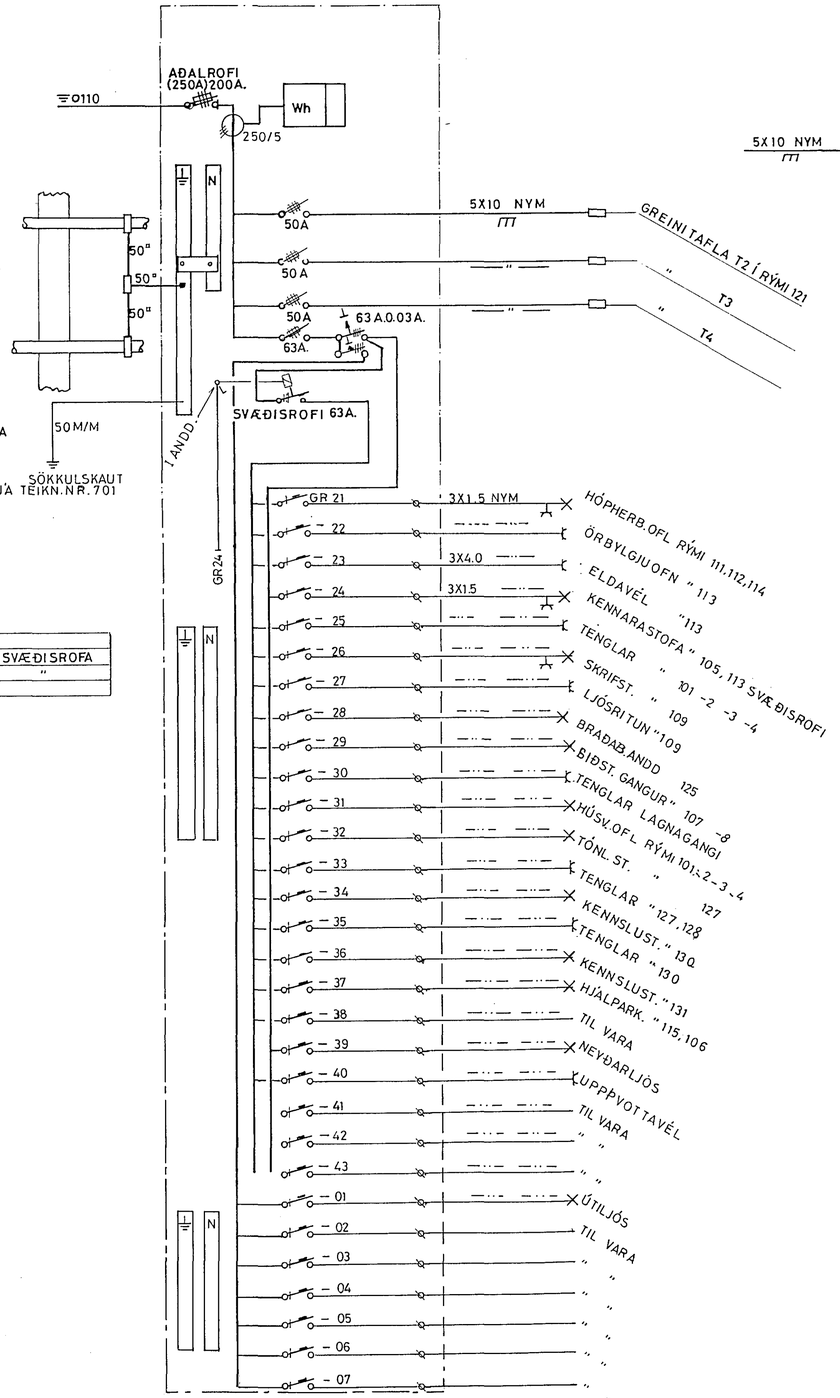


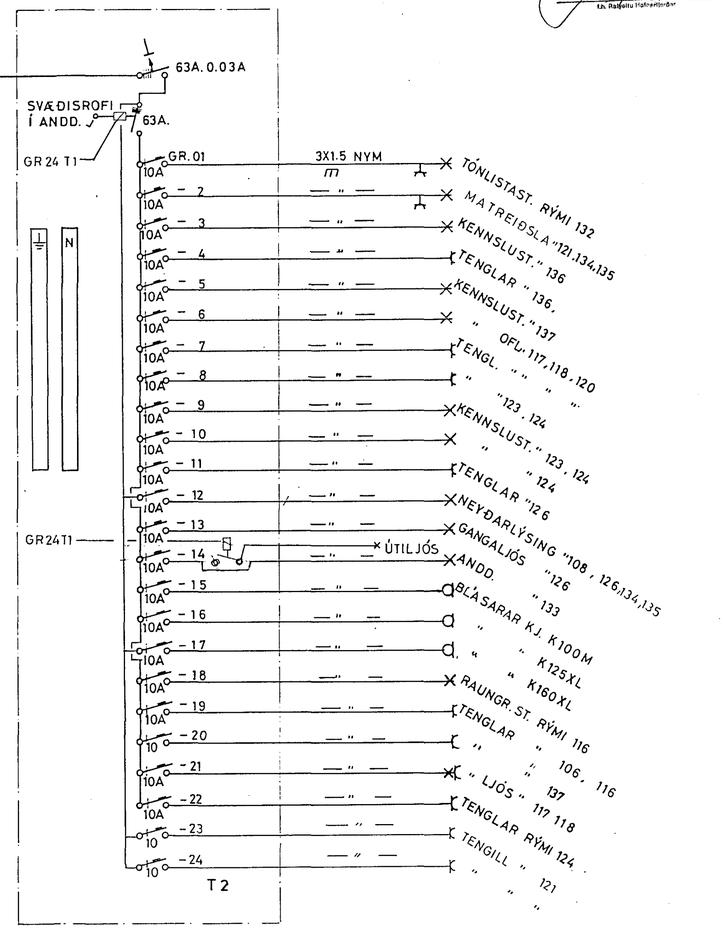


| | | | | | | | | | | | |
|---|---|---|---|---|---|---|---|---|---|---|---|
| TEIKNISTOFA PÁLMI RÖGNVALDSSON RAFVERKTAKI Kársnesbraut 106 - 200 Kópavogskaupstað Sími 41375 - Telefax 641437 | DAGS. 15'10'91 | A | LEIÐRETT | SAMÞ. | HÖNNUÐUR PÁLMI RÖGNVALDSSON | | | HEITI TEIKNINGAR EINLÍNUMYND TAFLNA SNIÐ | | | |
| | | B | | | | | | | | | |
| | | C | | | | | | | | | |
| | | D | | | HANNAÐ | TEIKNAÐ | SAMÞYKKT | MÆLIKV. | DAGS. | VERKNR. | TEIKN. NR. |
| | | E | | | P.R. | P.R. | | | 16'05'90 | | 710 |
| | | F | | | | | | | | | |

HVALEYRARSKÓLI
HAFNARFIRÐI

ALVERKTAKI: ÍSTAK

SAMÞYKKT