


SMÁSPENNA M 1:50



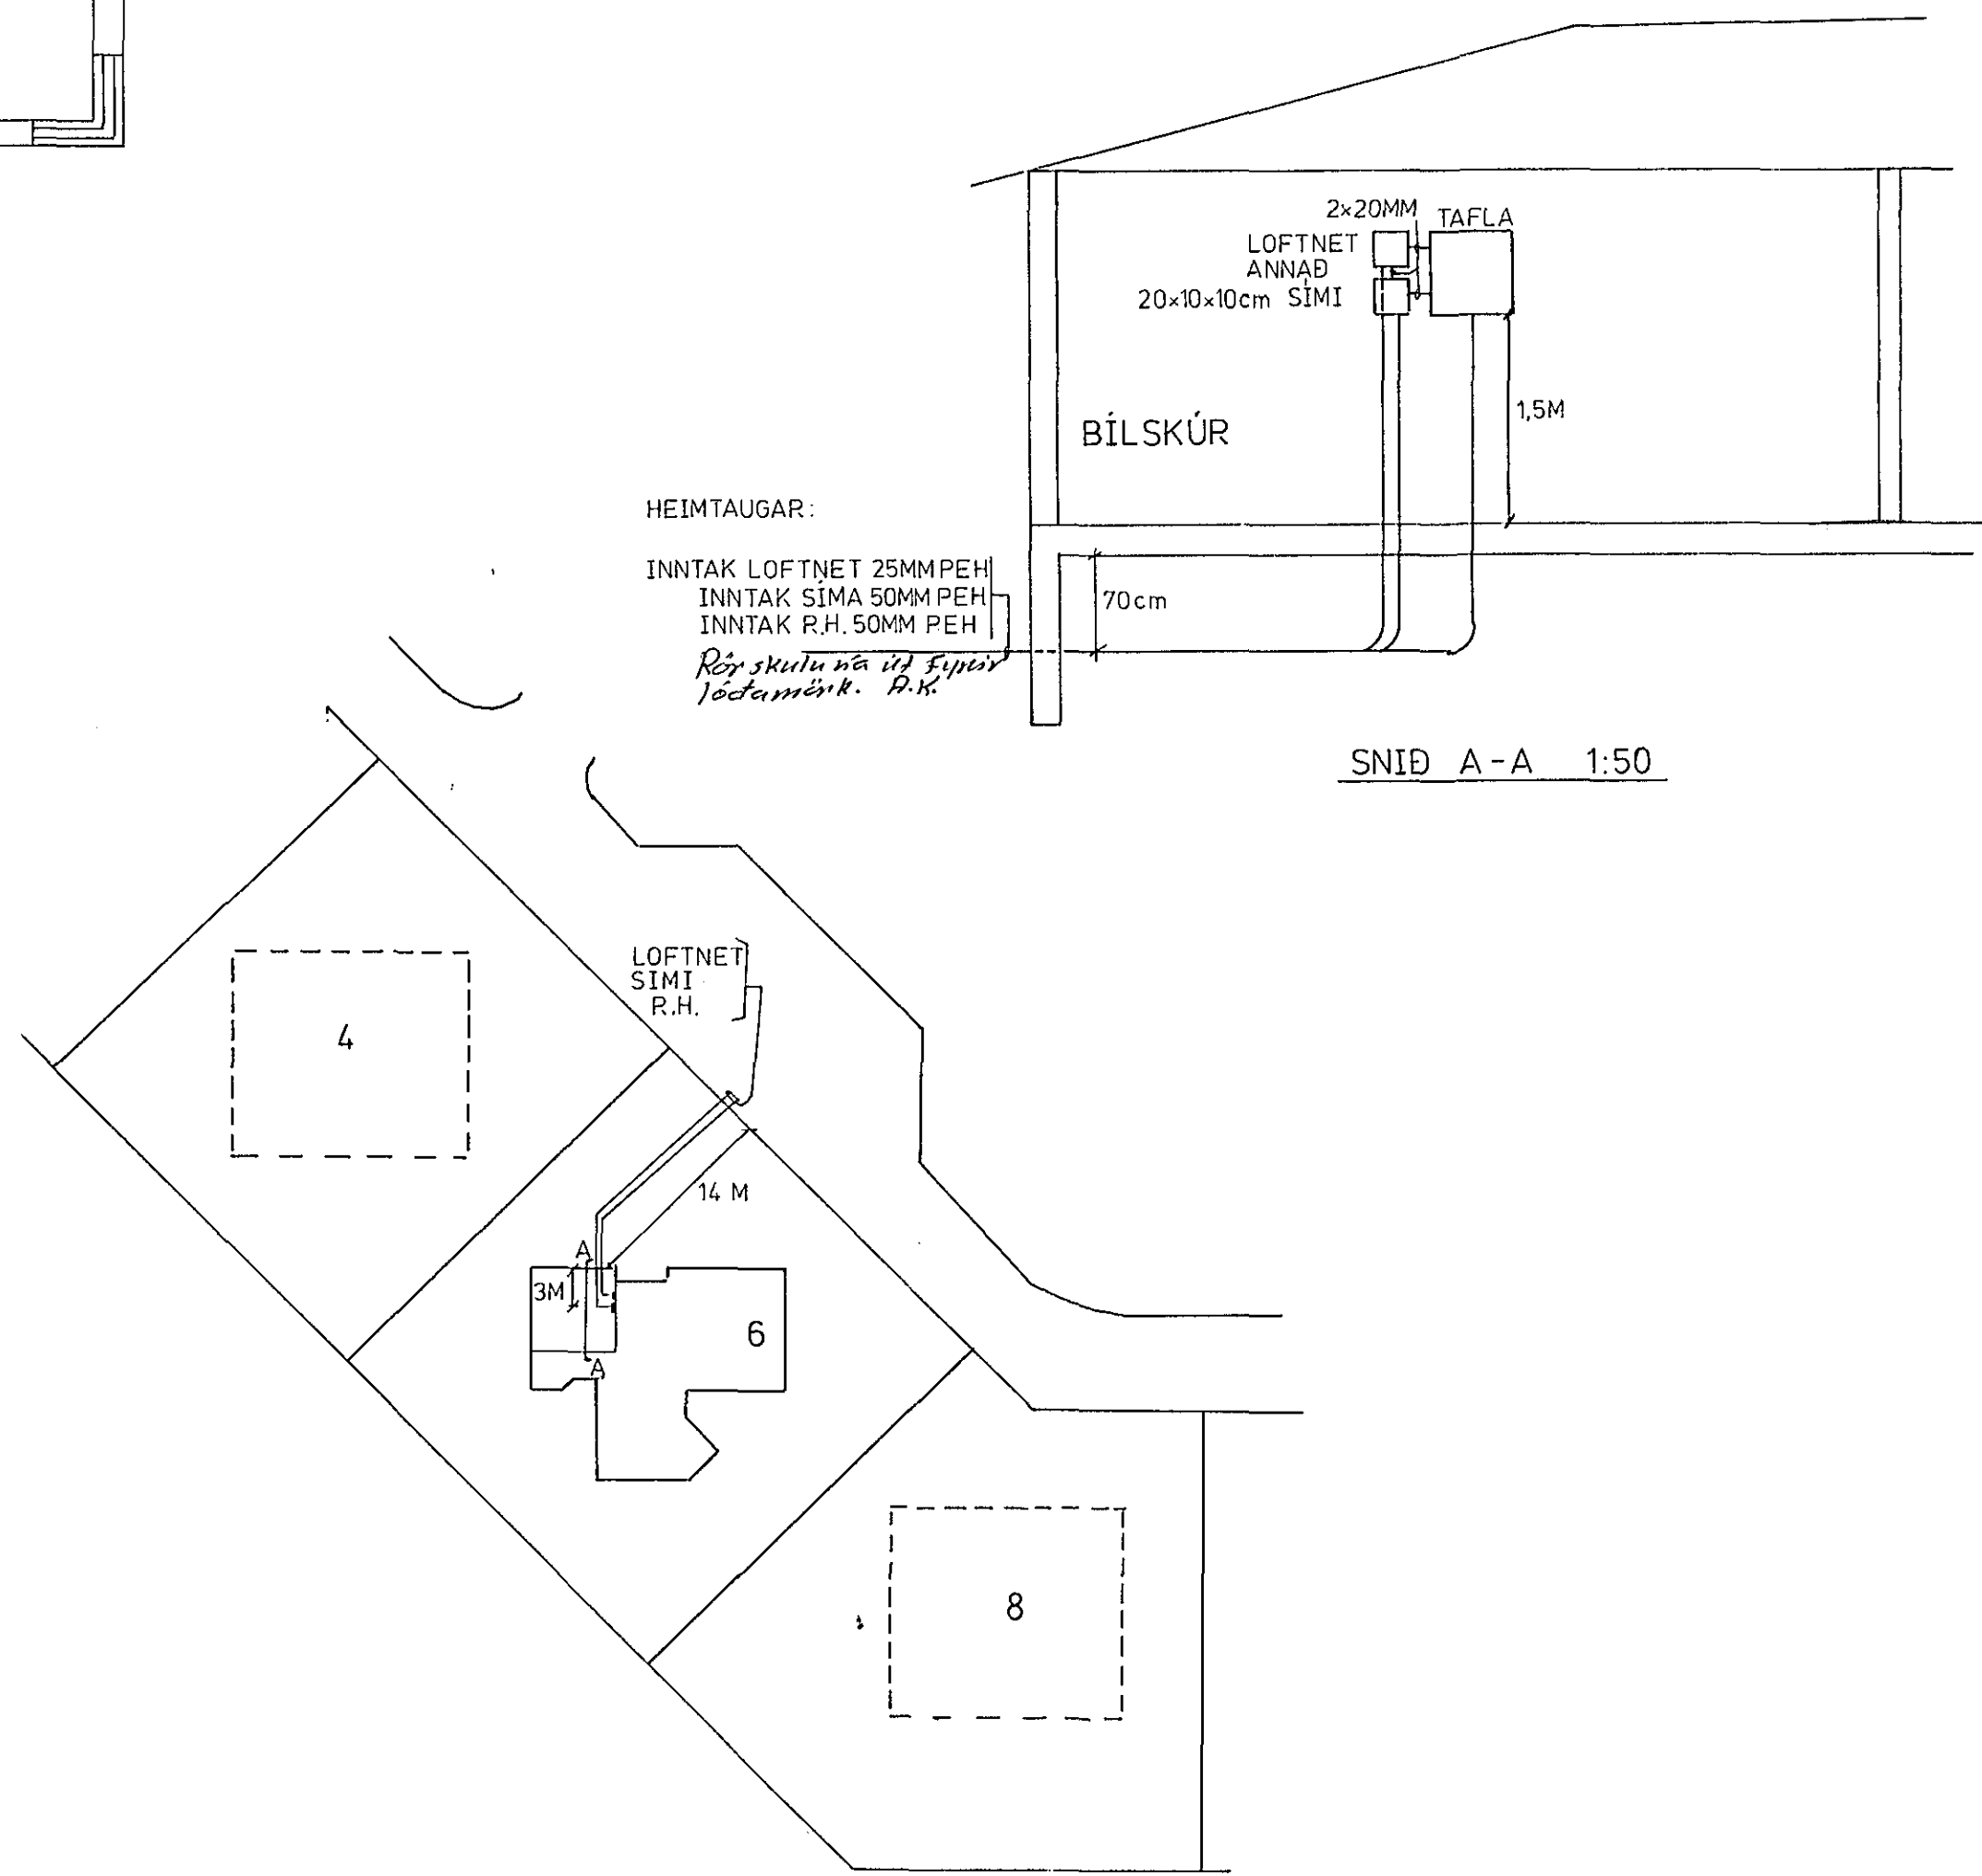

SNID A-A 1:50

AFSTÖÐUMYND M 1:500

Verkheiti		BIRKIBERG 6 HAFNARF.	
Teknað	Daga	<b>GUNNAR JÓNSSON</b> SÍMI 651169	
G.J.	SEPT. '88		
Kvarði	Blað nr.		
		2	