
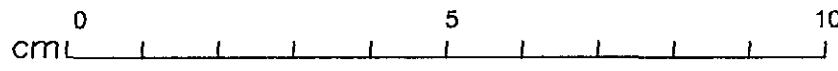


2. HÆÐ

Samþykkt 15.6 1993
 VEGNA BREYTINGA
Jaw. Gunnarsson
 Eign. Ráðgjafi Húsnáðar

T 3002

BREYTING A. LAMPAPLAN, RAFLÖGN OG SMÁSPENNA TEIKNUD AFTUR.	BREYTING B.	BREYTING C.	BREYTING D.	VERKHEITI. FJARDARGATA 11. HAFNARFIRDI.	 RAFTEKNISTOFAN. SUBURLANDSBRAUT 4A. S.680080.	DAGS. 04.93
MKV.				VERKHLUTI. LAMPAPLAN. RISI.		HANNAÐ. PÁP
						BREYTING. A