


Samþykkt 6/296
 Erlendur Árni Hjálmarsson
 byggingafultrúi

ÓGILT

é.p.



NORD-VESTUR HLIÐ Mkv. 1:100

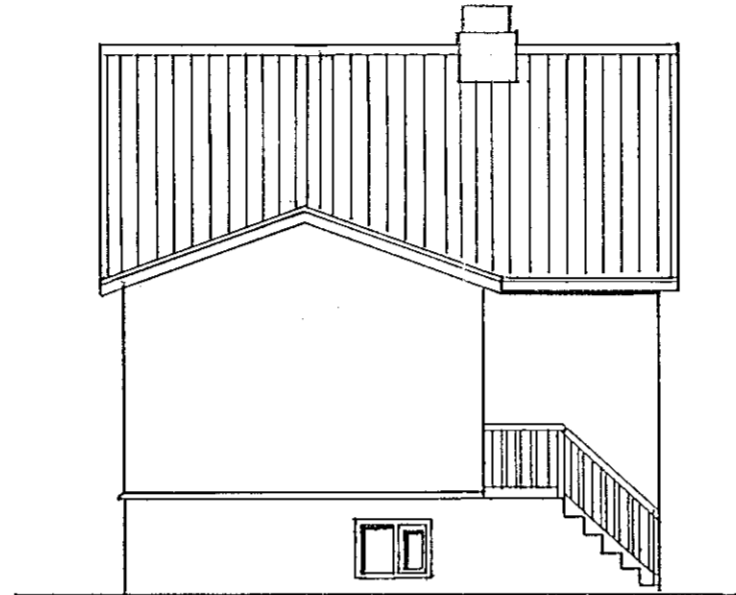

NORD-AUSTUR HLIÐ Mkv. 1:100

Stærð viðbyggingar (brúttó):

| | |
|--------------------------|---------------------|
| Fermetrar: | |
| Kjallari: | 14.7 m ² |
| Neðri hæð: | 9.9 m ² |
| Efri hæð: | 0 m ² |
| Samtals m ² : | 24.6 m ² |


| | |
|--------------------------|---------------------|
| Rúmmetrar: | |
| Kjallari: | 36.7 m ³ |
| Neðri hæð: | 25.9 m ³ |
| Efri hæð: | 5.4 m ³ |
| Samtals m ³ : | 68.0 m ³ |

Heildarstærð húss eftir breytingu:


| | | |
|----------------|----------------------|----------------------|
| Kjallari: | 54.6 m ² | 132.4 m ³ |
| Neðri hæð: | 49.8 m ² | 130.5 m ³ |
| Efri hæð: | 19.0 m ² | 63.8 m ³ |
| Samtals stærð: | 123.4 m ² | 326.7 m ³ |



SUD-AUSTUR HLIÐ Mkv. 1:100

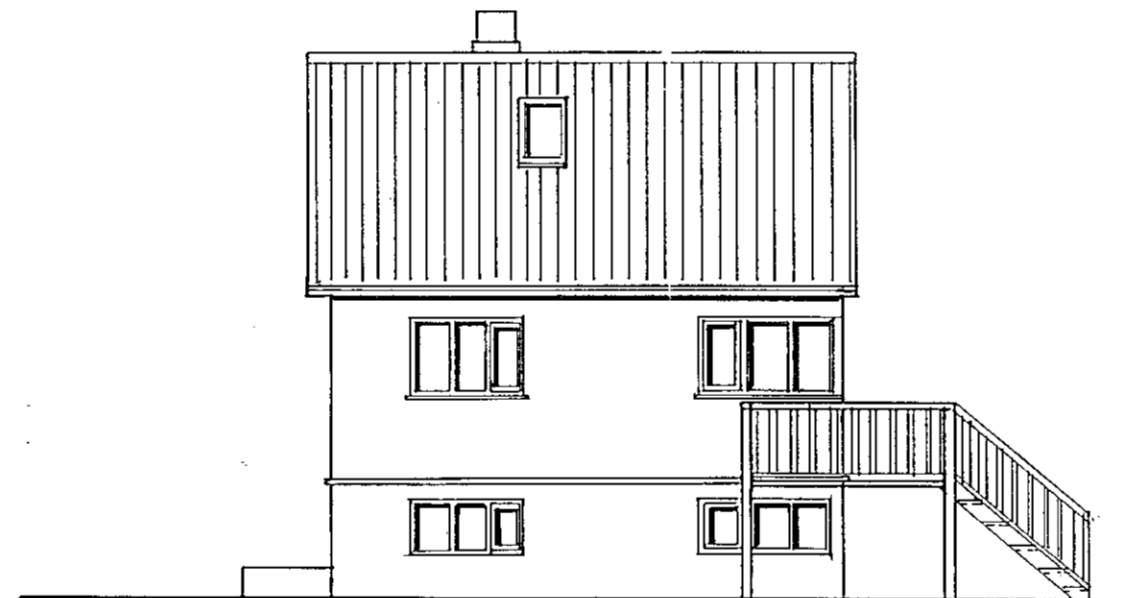

SUD-VESTUR HLIÐ Mkv. 1:100

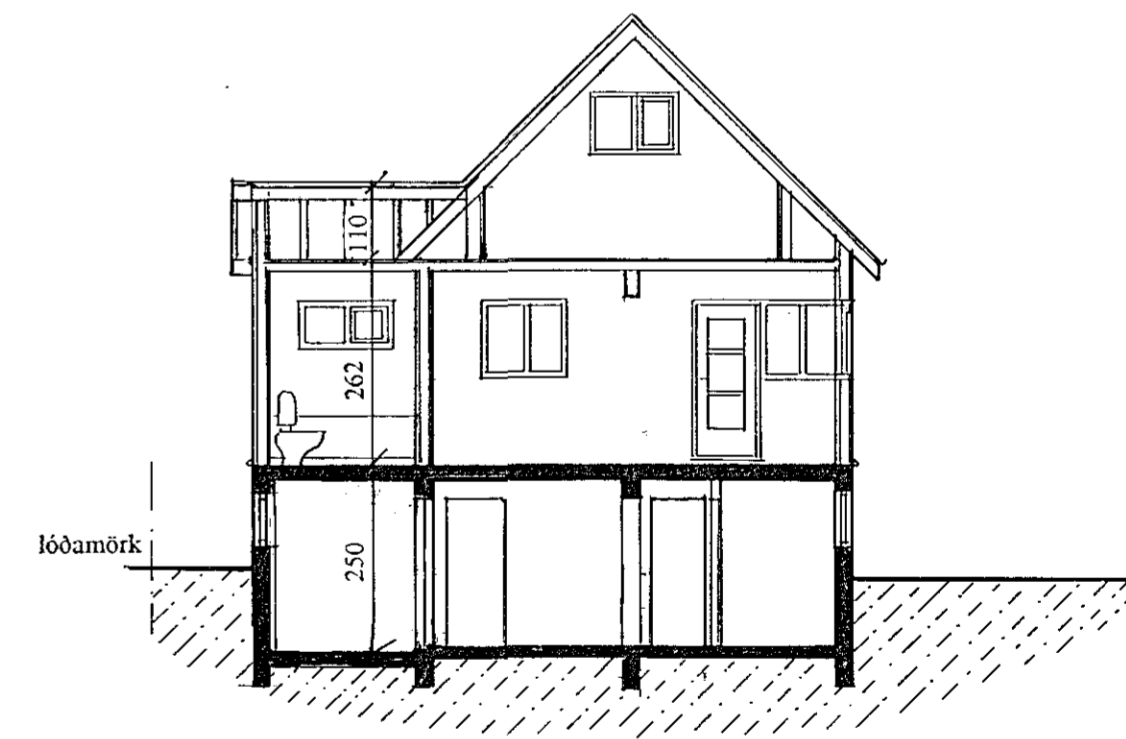

SNEIDING A-A Mkv. 1:100

Stutt lýsing:

Sótt er um að byggja við á norð-austur hlið hússins nýjan inngang, baðherbergi á neðri hæð og geymslur í kjallara. Sökkull og kjallari er steypur og timburgrind þar á, einangrað og veggir og þak klæddir búrújárni eins og meðfylgjandi uppdrættir sýna. Þak er stólað á gólfbita (2"x7") og einangrað á milli. Það síðan klætt borðaklæðningu og þakpappa og klætt þakstáli. Þetta er hugsað sem bráðabirgða þak því seinna meir er gert ráð fyrir að lyfta þaki eins og fyrri útfærsla sýnir.

URÐARSTÍGUR 10

HAFNARFIRÐI

BREYTT: DAGS: LÝSING:
 01 31.1 1996 Þak viðbyggingar lækkað og kjallari stækkaður.



ARKITEKTAR TT3

PÉTUR BOLLI JÓHANNESSON FAI

Útlit, Sneiðing A-A

Pétur B. Jóhannesson

TÚNGATA 3 101 REYKJAVÍK

SÍMI: 12070 FAX: 17748

HANNAÐ: PBJ

TEIKNAD: PBJ

DAGS: 31.5'93 MKV: 1:100

VERKNR:

TEIKNNR: 1.02