


1:100

SKÝRINGAR

- Hæd tengla 20cm nema annars sé getið
- 110cm i Eldhúsi, þvottahúsi, badi, bílgeymslu, nema annars sé getið
- Rofar i 110cm nema annars sé getið
- Veggljós í Eldhúsi í h=135cm
- í Badi í h=200cm
- í Stofu í h=175cm
- í Hjónaherbergi og herb í h=120cm
- vid útidyr og bílgeymslu í h=235cm
- Dyrahnappur í h=110cm
- Dyrabjalla í h=220cm
- E Loftnetstengill í h=20cm
- F Sími í h=20cm

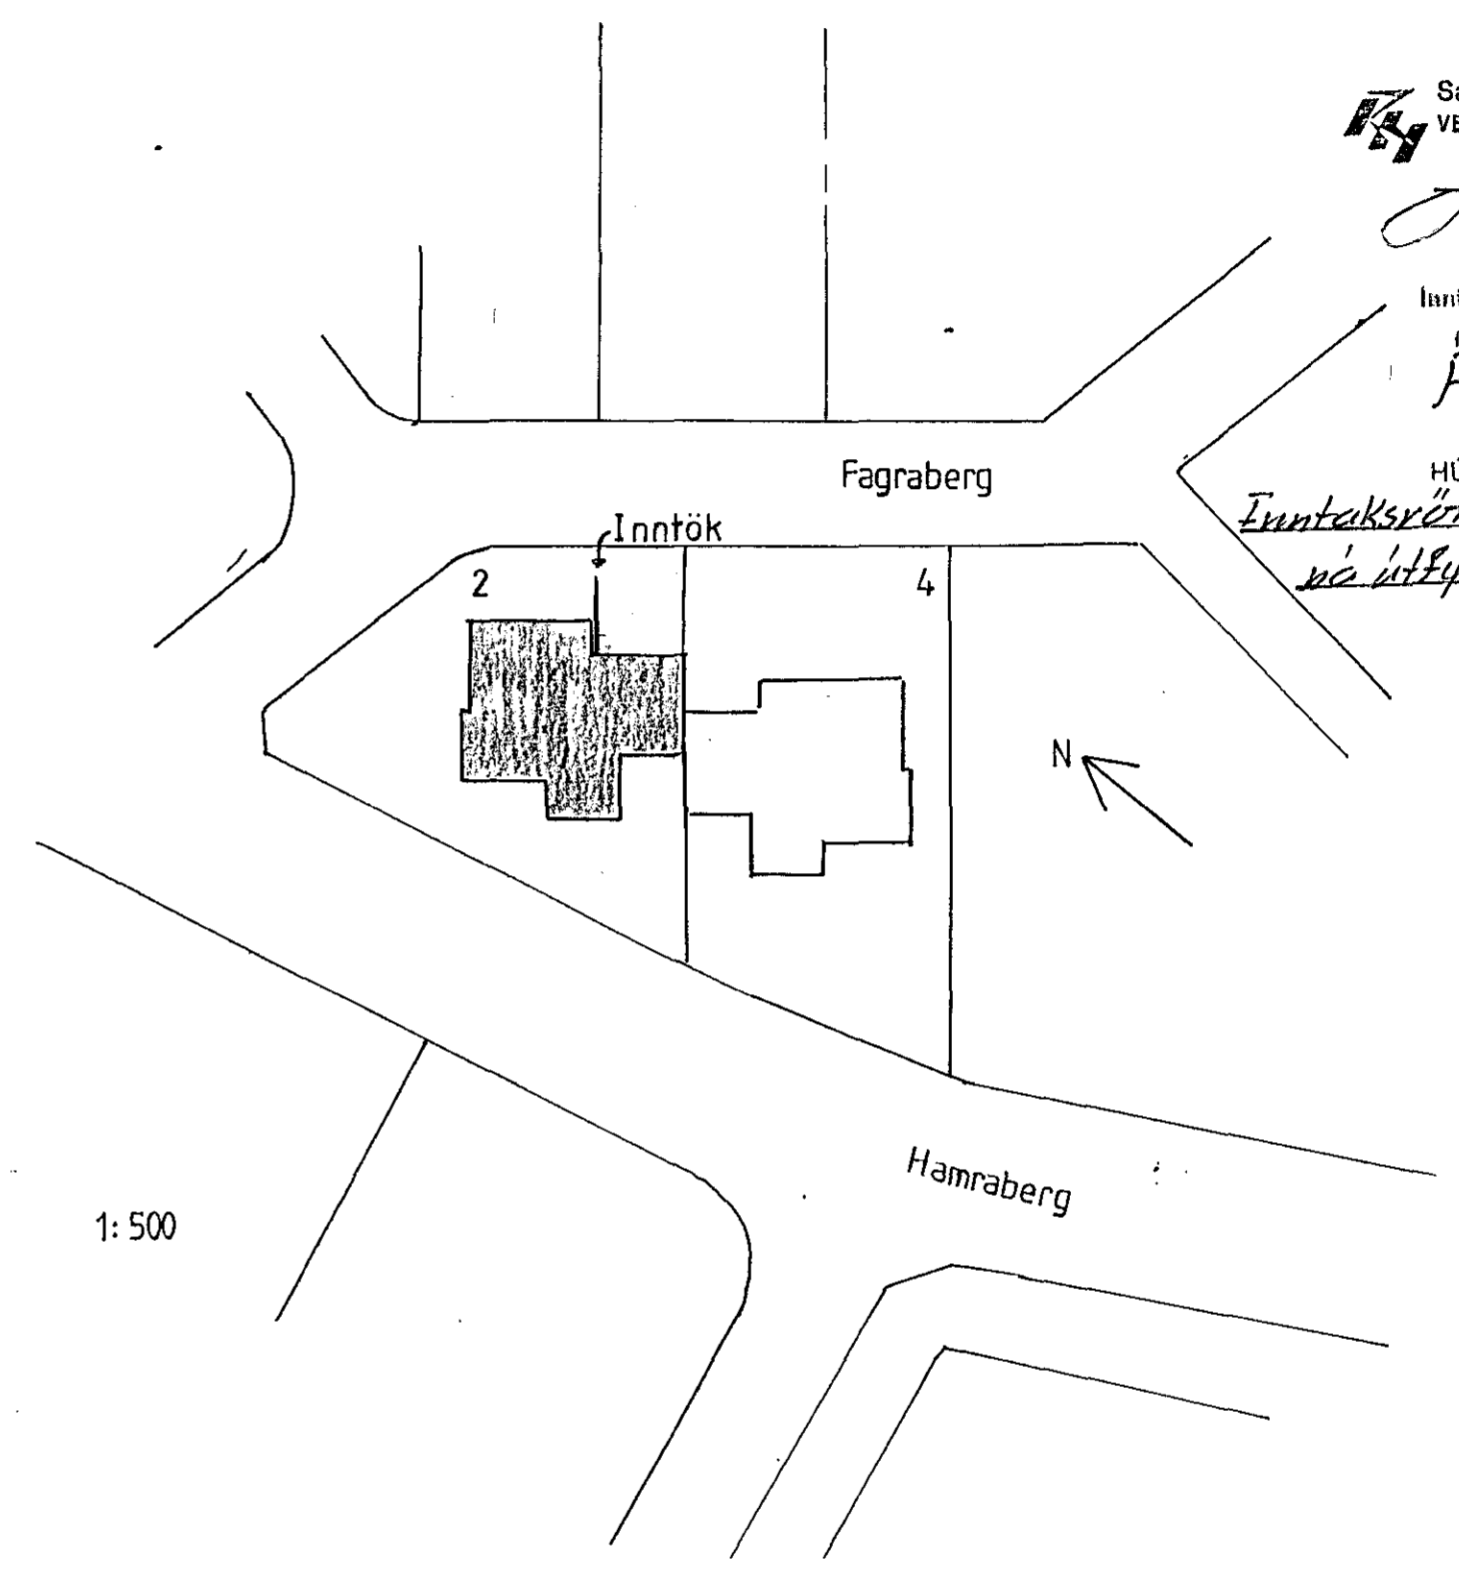

1:500

Samþykkt 29-12-1987
VEGNA FULLNADARÉANGANGS
Albert Þorsteinsson
f.h. Rafveitu Hafnarfjarðar

luntök samþykkt 28.12.1987
f.h. RAFVEITU HAFNARFJARÐAR
Albert Þorsteinsson

HÚSVEITA TENGIST Á T-FAÐA
*Inntaksrót fyrir símanni á að
ná ítt fyrir lóðamörk. Þ.K.*

TEIKNING NR. 2542

Árni Guðni Einarsson	Tæknifræðingur sími 72774	
Hannað AGE	Fagraberg 2 Hafnarfirdi	1 af 2
Teiknað AGE		
Kvardi 1:100 / 1:500		Dags OKT '87