


SNID M 1:100

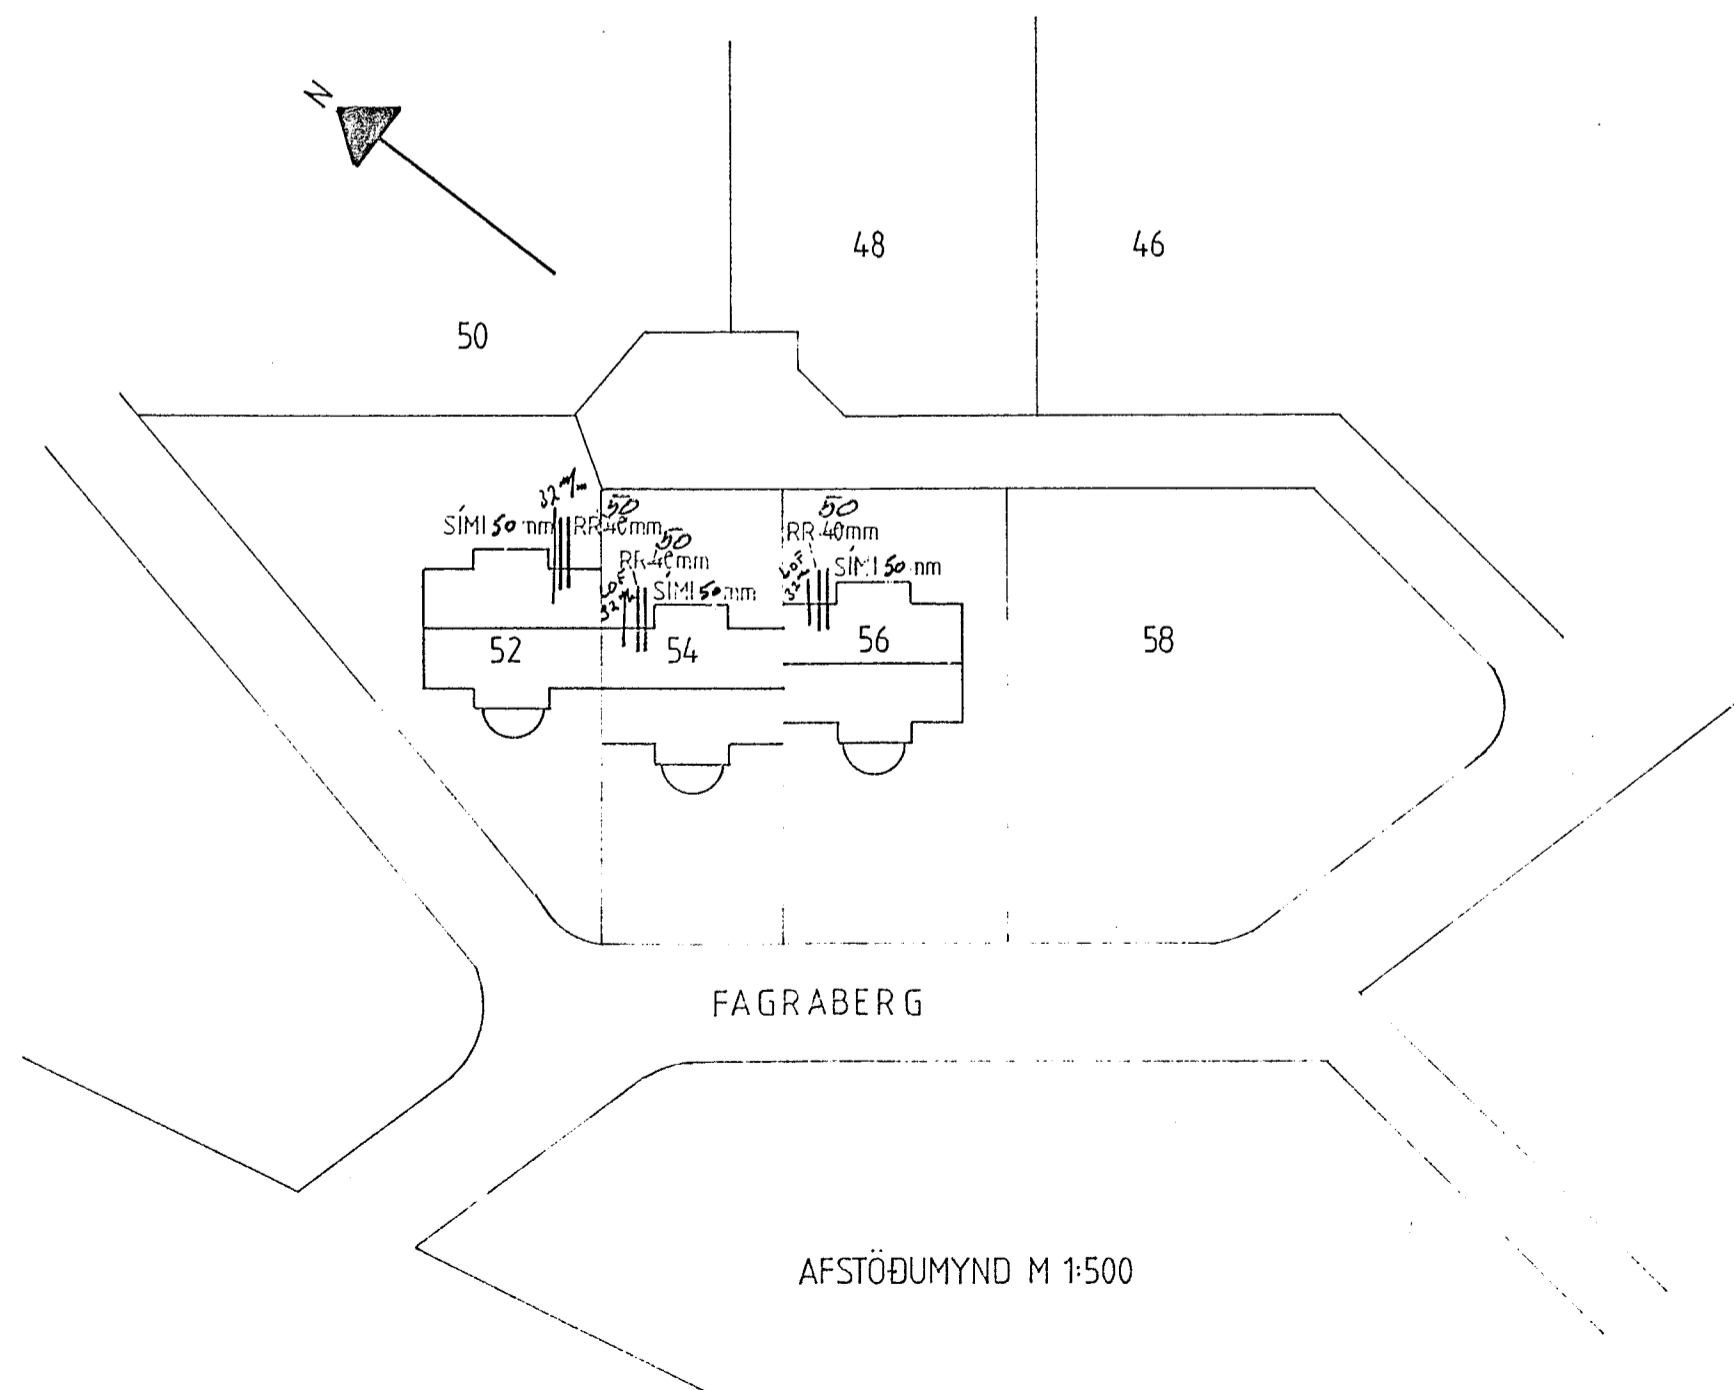

Skýringar:

Alm. gildir: Veggdósir séu í 145 sm hæð.
Tengladósir í 20 sm hæð og rofadósir í
100 sm hæð frá fullfrágengnu gólfi.

Rofa- og tengladósir í baði, bílskúr, þvotta-
herb, eldhúsi og geymslum skulu vera í
100 sm hæð. Lagnir séu 16 mm plastpípulagnir.
Taugar í pípur þrjár. Vír 15^o

Nema annað
sé getið.

Gildileiki tauga svo og málsfr. og rafbúnaður sé í
samræmi við stærð varabúnaðar fyrir viðkomandi grein.

D = dyrasími F = sími L = loftnet.

Samþykkt 17-11-1987
VEGNA FULLNADARFRÁGANGS
Flóki Guðmundsson
Lh. Rafveitu Hámarjarðar

Inntök samþykkt 17.11.1987
Lh. RAFVEITU HÁMARJARÐAR
Albert Þorsteinsson

HÚSVEITA TENGIST Á R-FASA

TEIKNING NR. 2534 X

| | | |
|-----------------------|--------------------------|-------------------|
| Teikn 31.8.87 | RÁSIN s/f SKIPHOLT 60 | Sími 681677 |
| Teiknaf MS | FAGRABERG | 52- 54 |
| MÁL 1:100 1:500 | | |