


SNID M 1:100

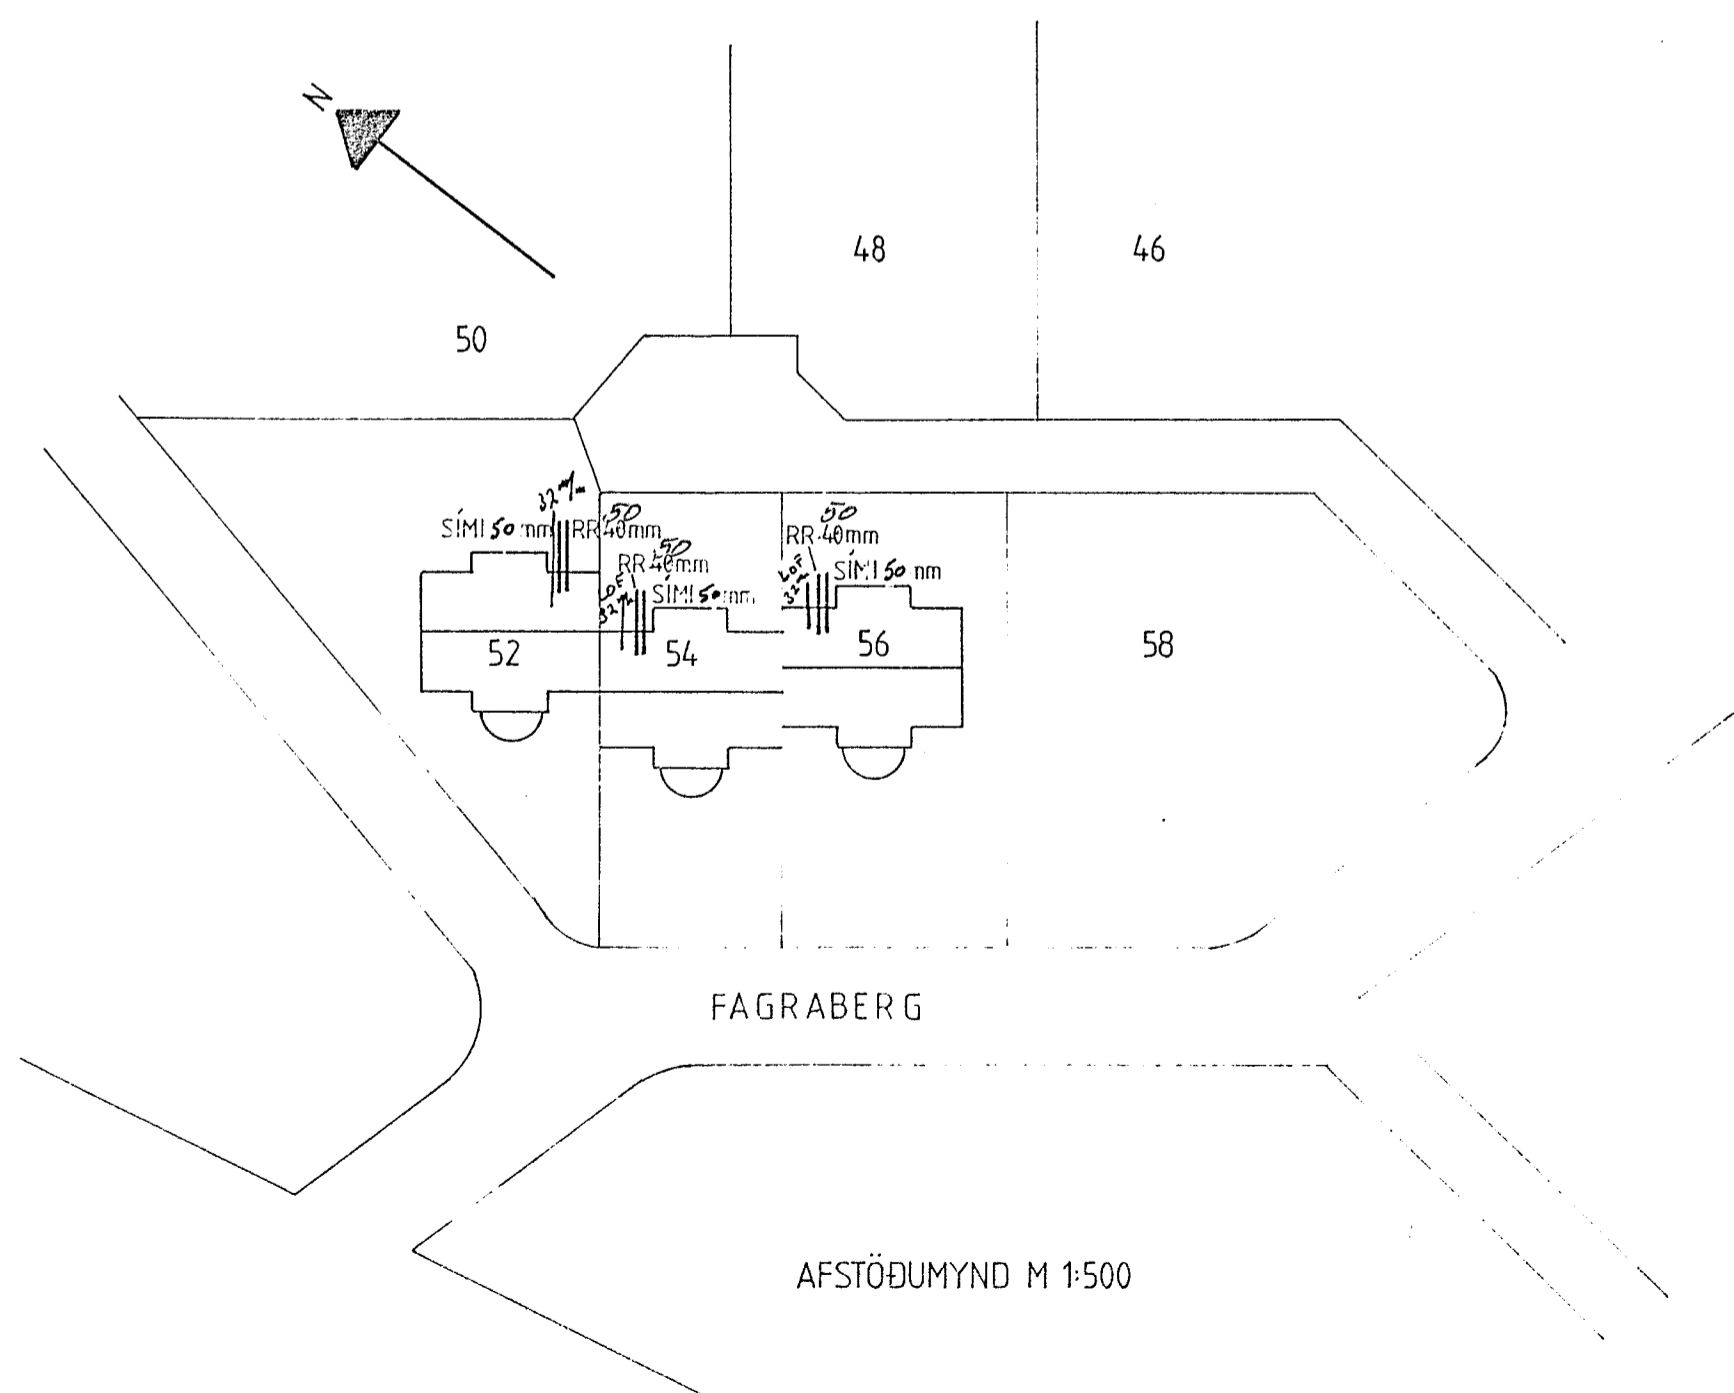

Skýringar:

Alm. gildir: Veggdósir séu í 145sm hæð.  
Tengladósir í 20sm hæð og rofadósir í  
100sm hæð frá fullfrágengnu gólfi.

Rofa- og tengladósir í badi, bílskú, þvotta-  
herb, eldhúsi og geymslum skulu vera í  
100sm hæð. Lagnir séu 16mm plastpípulagnir.  
Taugar í pípur þrjár. Vír 15<sup>o</sup>

Nema annað  
sé getið.

Gildileiki tauga svo og málsfr. og rafbúnaður sé í  
samræmi við stærð varabúnaðar fyrir viðkomandi grein.

D= dyrasími F= sími L= loftnet.

Samþykkt 17-11-1987  
VEGNA FULLNADARFRÁGANGS  
*Jóns Guðfrón*  
Lh. Rafveitu Hafnarjarðar

TEIKN SAMÞYKKT 17. 11. 1987  
L.H. RAFFVEITU HAFNARJARÐAR  
*Filbert Þursteinsson*  
HÚSVEITA TENGIST A S-FASA

TEIKNING NR. 2535

Teikn 31.8.87	RÁSIN s/f SKIPHOLT 60	Sími 681677
Teiknaf MS	FAGRABERG	54
MÁL 1:100 1:500		