


SNID M 1:100

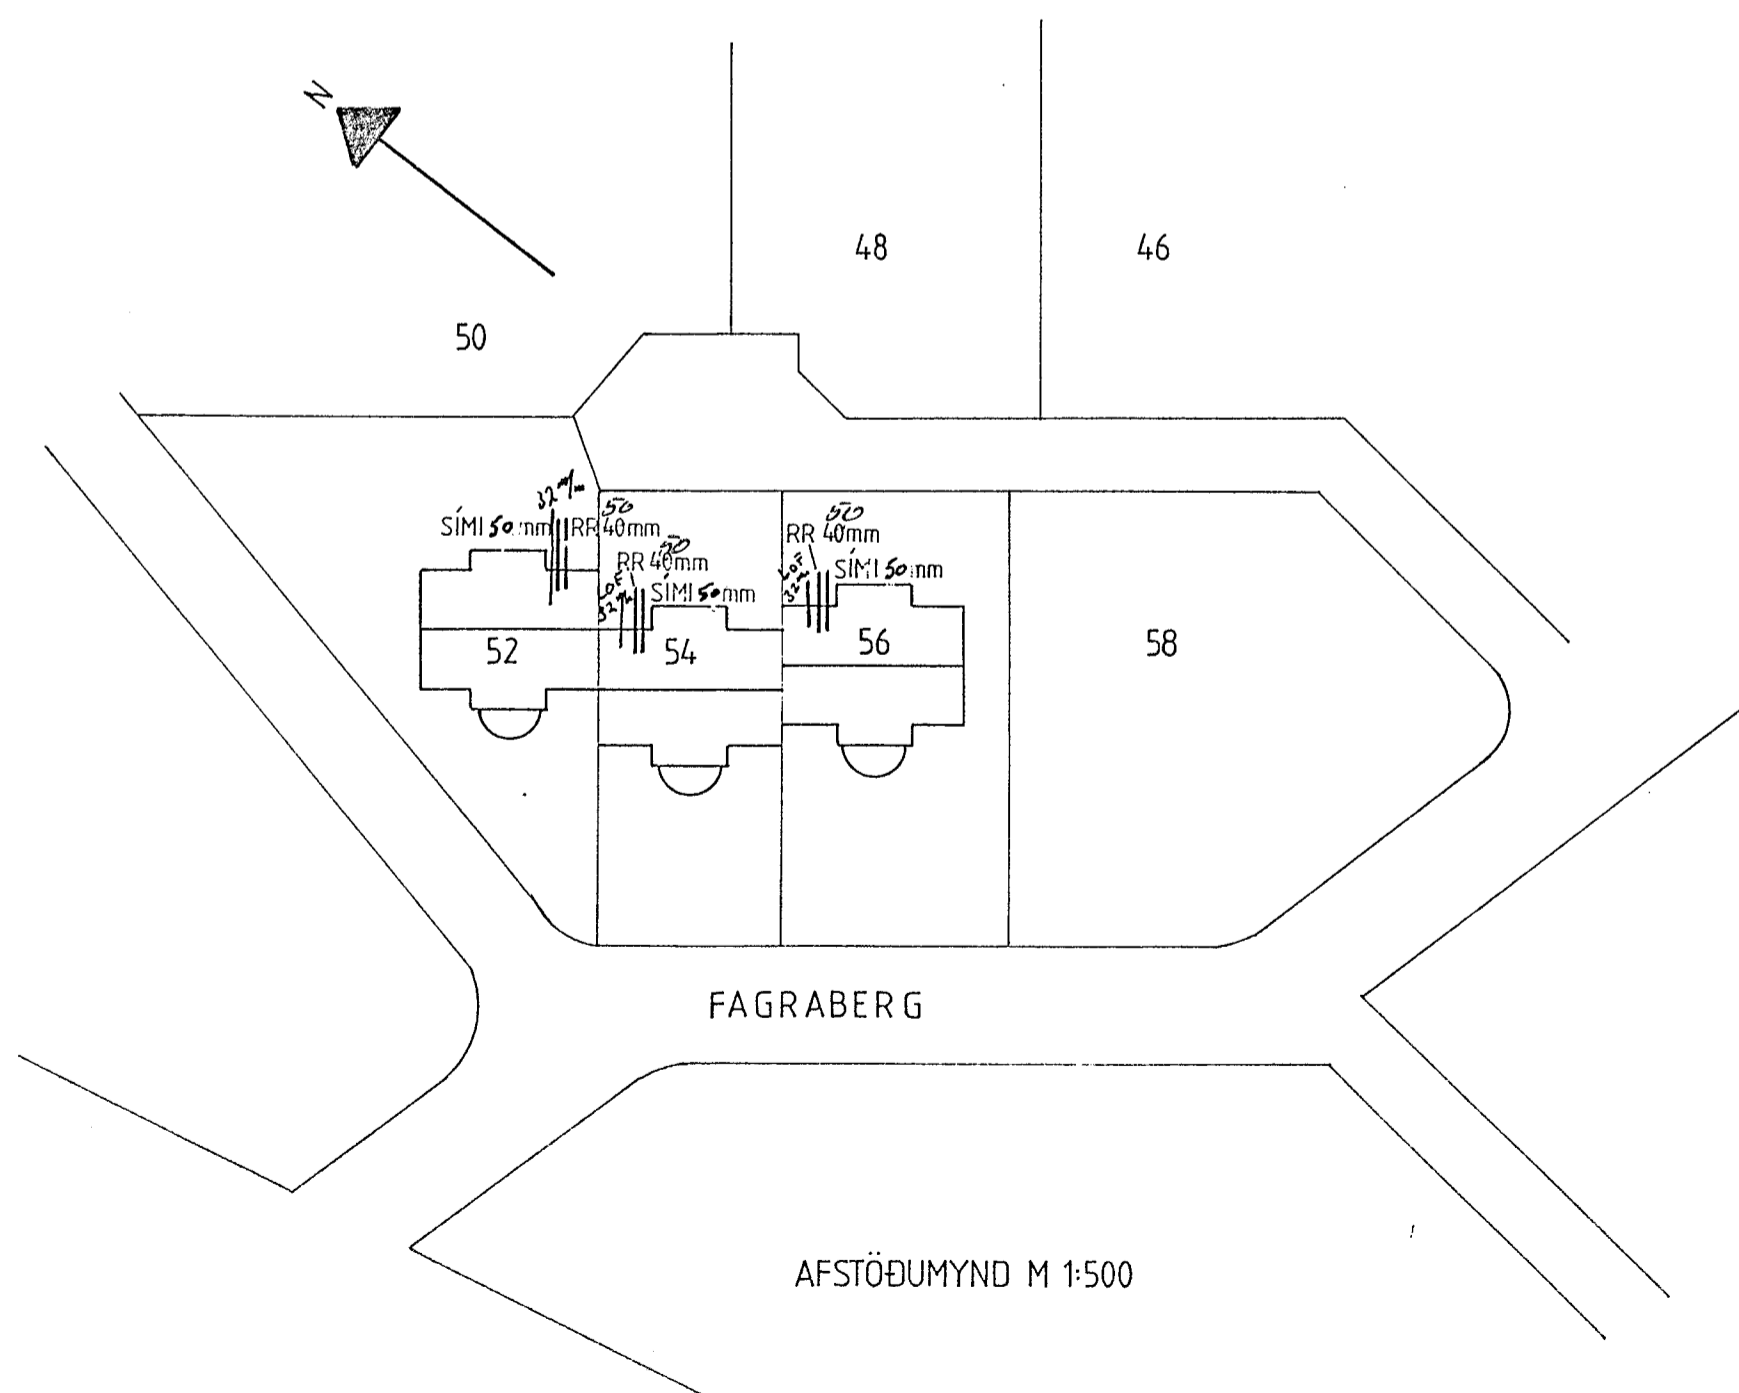

Skýringar:

Alm. gildir: Veggdósir séu í 145sm hæð.
Tengladósir í 20sm hæð og rofadósir í
100sm hæð frá fullfrágengnu gólfi.

Rofa- og tengladósir í baði, bílskúr, þvotta-
herb, eldhúsi og geymslum skulu vera í
100sm hæð. Lagnir séu 16mm plastpípulagnir.
Taugar í pípur þrjár. Vír 15^a

Nema annað
sé getið.

Gildileiki tauga svo og málsfr. og rafbúnaður sé í
samræmi við stærð varabúnaðar fyrir viðkomandi grein.

D= dyrasími F= sími L= loftnet.

Samþykkt 17-11 1987
VEGNA FULLNADARFRÁGANGS
Jens Everskov
f.h. Rafvölu Hafnarfjarðar

unntó: samþykkt 19.11. 1987
f.h. RAFVÖLU HAFNARFJARÐAR
Pállent Þrastinnsson
HÚSVEITA TENGIST Á T FASA

TEIKNING NR. 2536

Teikn 31.8.87	RÁSIN s/f SKIPHOLT 60	Sími 681677
Teiknaf MS	FAGRABERG	56
MÁL 1:100 1:500		