



SKÝRINGAR


MÁLSTRAUMUR ROFA OG TENGLA SÉ 10 A,  
 PÍPUR SÉU Ø16 VÍR 1,5<sup>0</sup>  
 HÆÐ ROFA SÉ 105 CM FRÁ GÓLFI  
 HÆÐ TENGLA Í ELDHÚSI, ÞVOTTAN.,  
 BÍLAGEYMSLU SÉ 105 CM FRÁ GÓLFI  
 HÆÐ TENGLA SÉ 20 CM FRÁ GÓLFI  
 NEMA ANNARS SÉ GETIÐ.

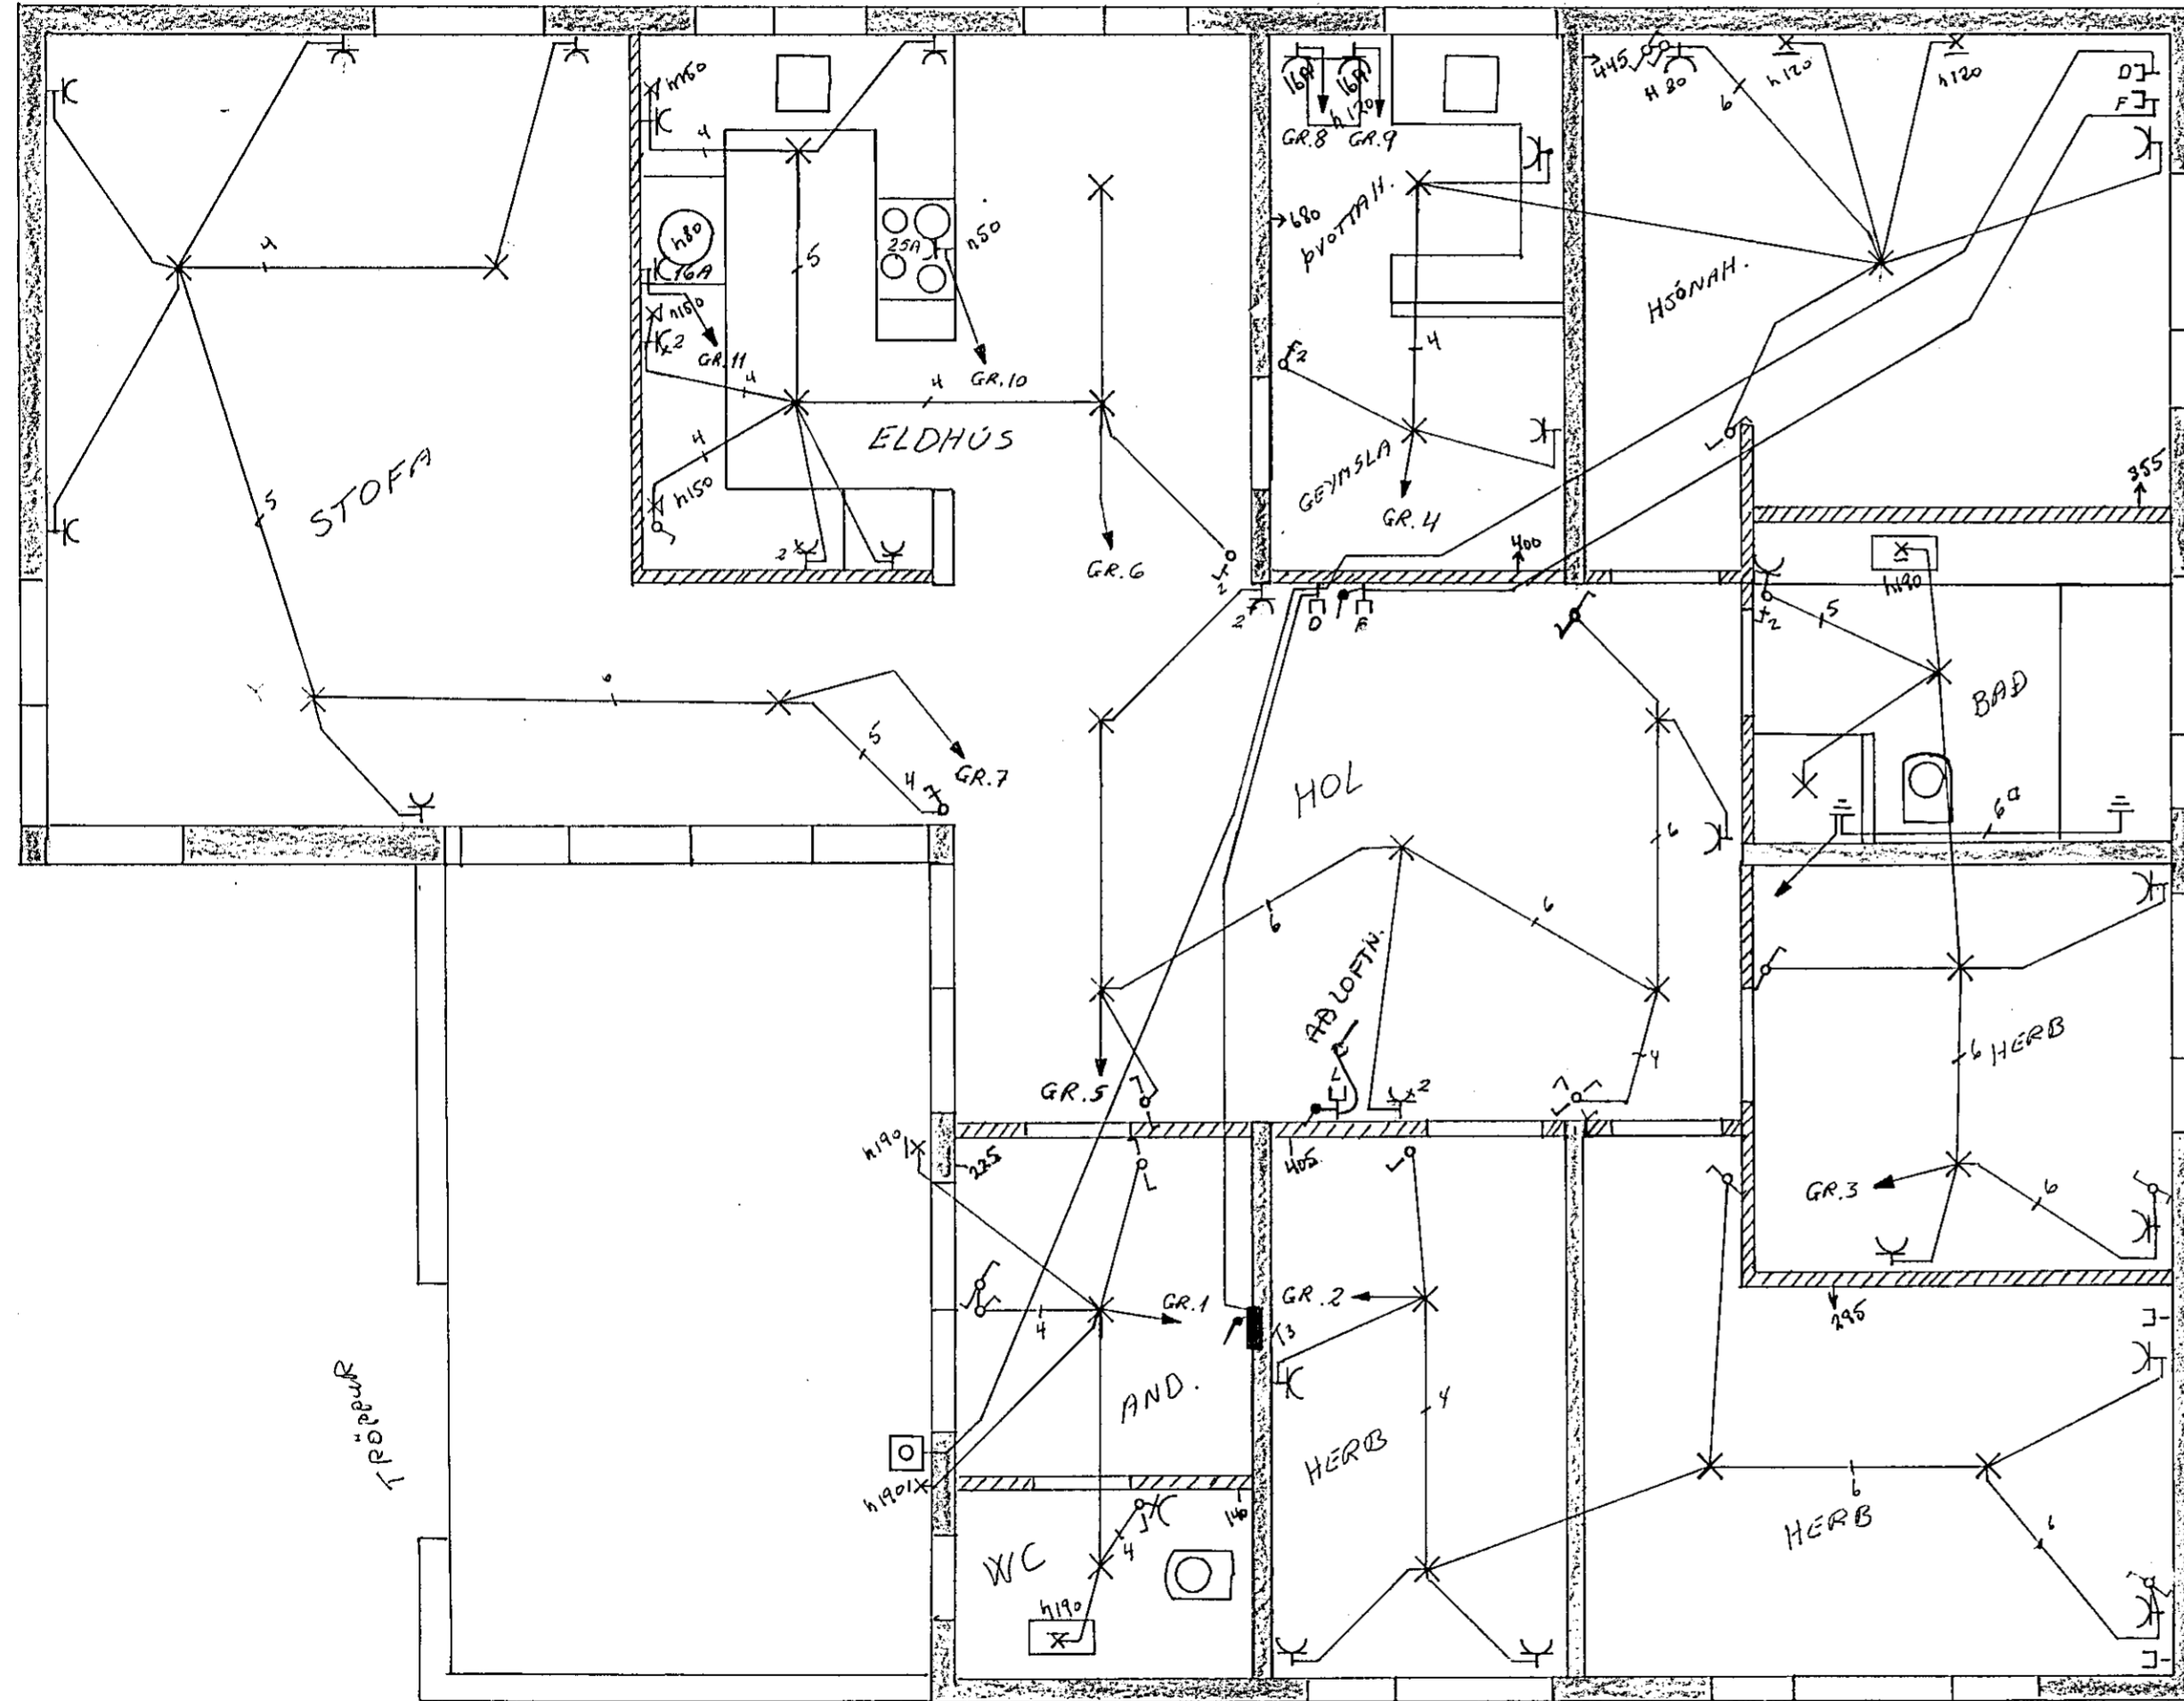

Samþykkt 23-10-1987  
 VEGNA EULLNADARFRÁGANGS  
*Jensson*  
 f.h. Rafveitu Hafnarfjarðar

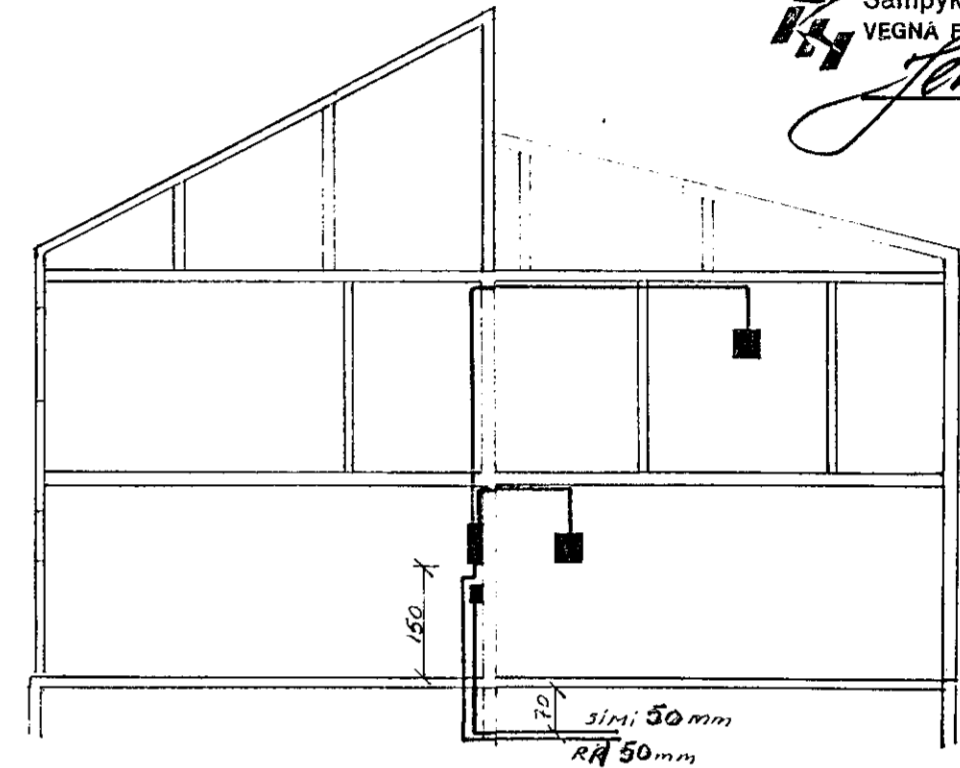

Inntök samþykkt 20.10.1987.  
 f.h. RAFVEITU HAFNARFJARÐAR  
*Höndur Halldórsson*

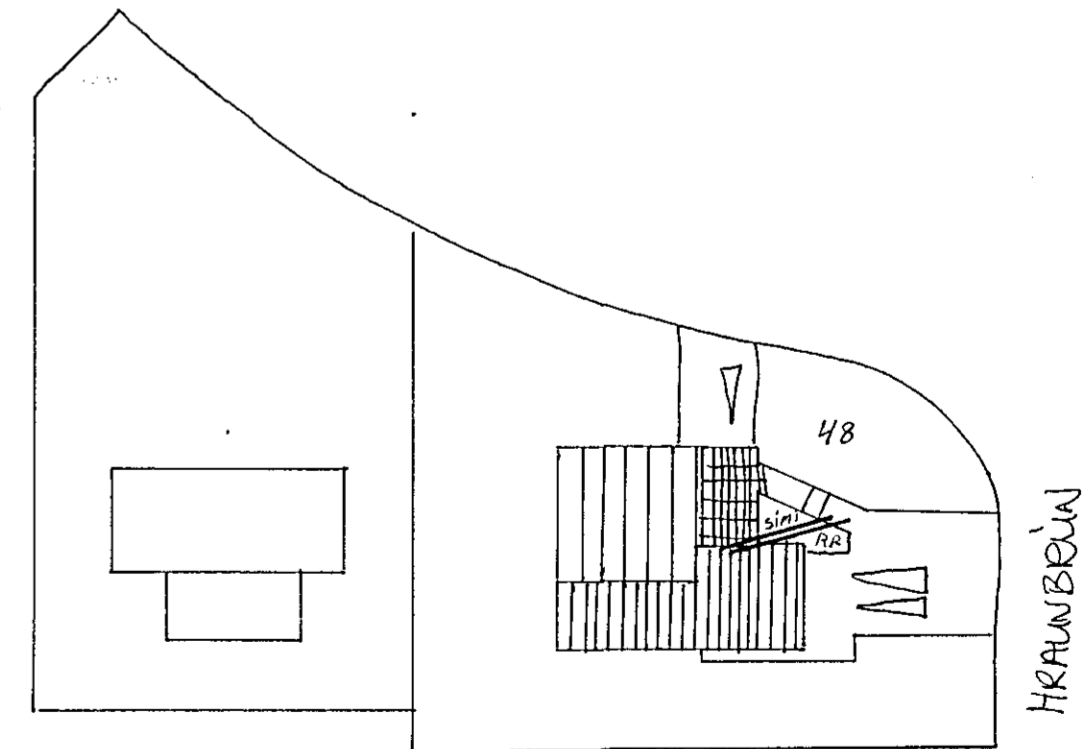

AFSTÖÐUMYND 1:500

TEIKNING NR. 2520

Teikn DAGS	RASIN S/F SKIPHOLT 60	Sími 681677
Teiknað	H. B	NR 48
MÁL 1:50 1:100 1:500		1. HÆÐ