


Samþykkt 16-9 1987
 VEGNA FULLNADARFRÁGANGS
Jóns Ben Þronis
 Lh. Rafveitu Hafnarfjardar


Ímötök samþykkt 15.9. 1987
 Lh. RAFVEITU HAFNARFJARDAR
Albert Þuistinnsson
 HÚSVEITA TENGIST Á R-FASA

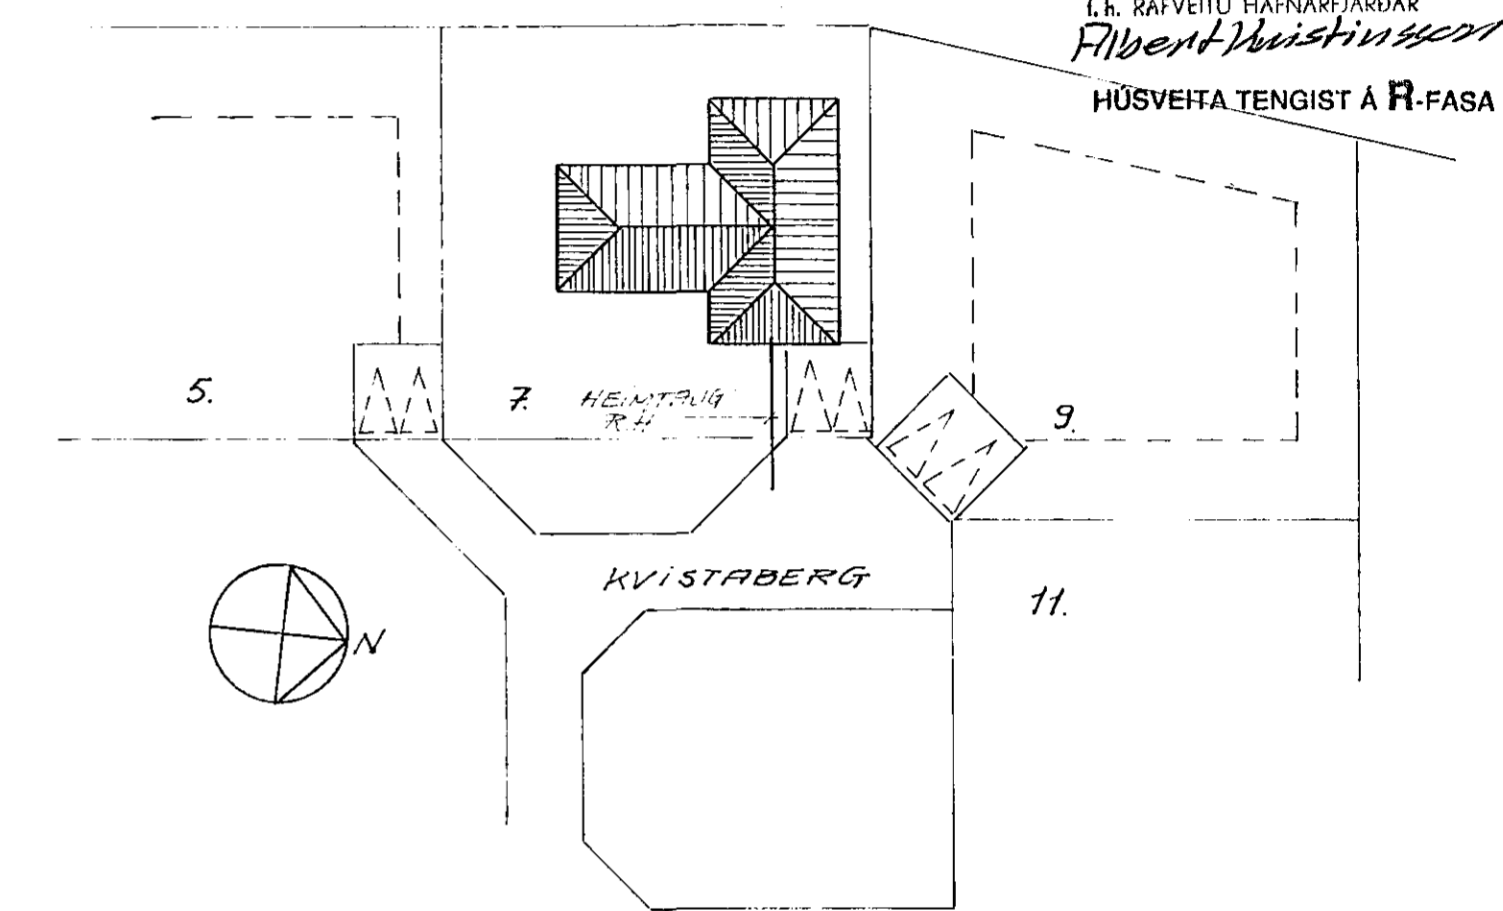

AFSTÖÐUMYND M=1:500

SKÝRINGAR:
 HÆÐ ROFA SÉ 110 SM FRA FULLFRÁGENGNI GÓLFI
 HÆÐ TENGLA VIÐ ROFA SÉ SÚ SAMAN OGROFANUS
 HÆÐ TENGLA Í ELDHÚSI, BAÐI, DVOTTAHERB.,
 HÁRGR. OG BÍLSKÚR SÉ 110 SM, EN AÐRÍK
 TENGLAR SÉU 110 SM FRA FULLFRÁ GENGNI GÓLFI
 PÍPUR SÉU 5/8" PLASTRÖR OG VIR 3X15MM²
 MÁLSTRAMUR ROFA OG TENGLA SÉ 10A
 NEMA ANNARS
 SÉ GETIÐ

S: SÍMI
 L: LÖTNET
 H: HÁTALARALÖGN
 D: ÖYRABJALLA

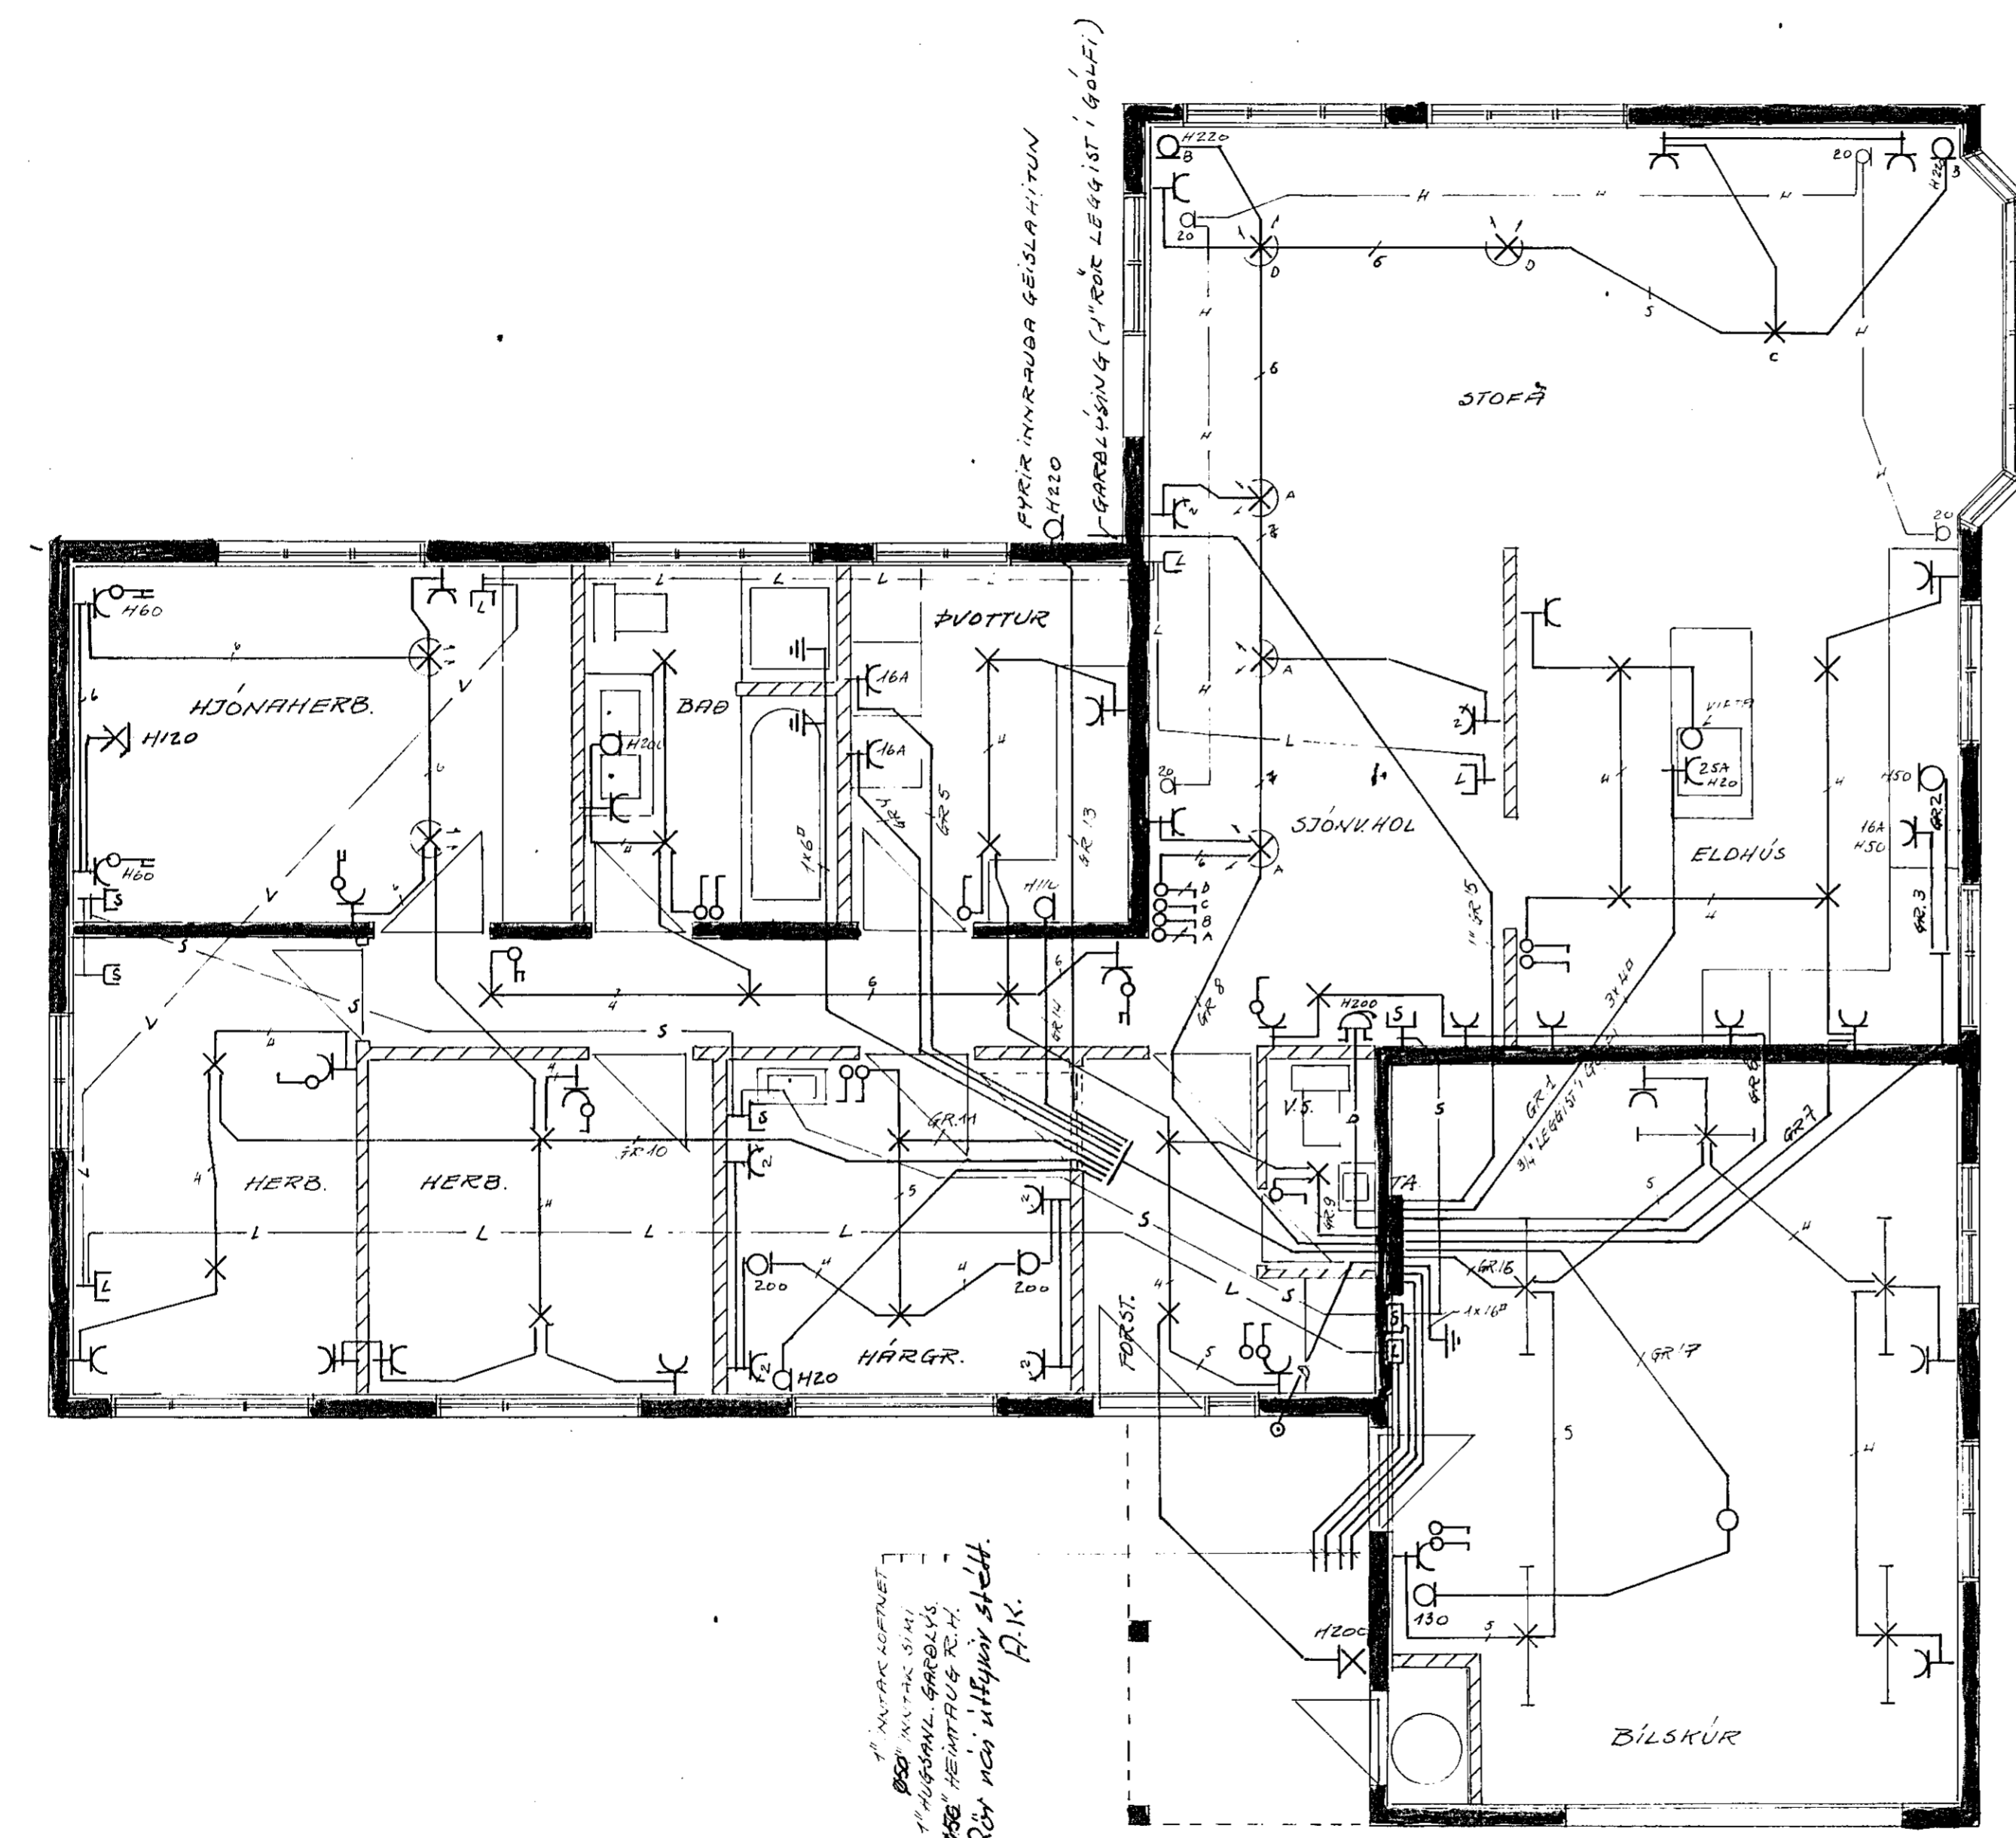

1" NYTRAK LÖTNET
 Ø50 NYTRAK SÍMI
 1" HUGSÓMNL. GABBLÝS
 Ø58 HEIMTAUG R.H.
 Rör nær úthýjar stöð.
 A.K.

TEIKNING NR. 2511. X

		Dags.	Nafn	KVISTABERG 7 HAFNARFJARDI	Kvarði 1:50 1:500
		Frumdr.	Júl 87		
		Telkn.	"		
		Yfirt.	Þepr 87 (Sumari)		
			BLAÐI AF 2	RAFLOGN	MÁL SM
Breyting	Dags.	Nafn	GUNNAR AÐALSTEINSSON, RAFM. TEIKNAR.		