



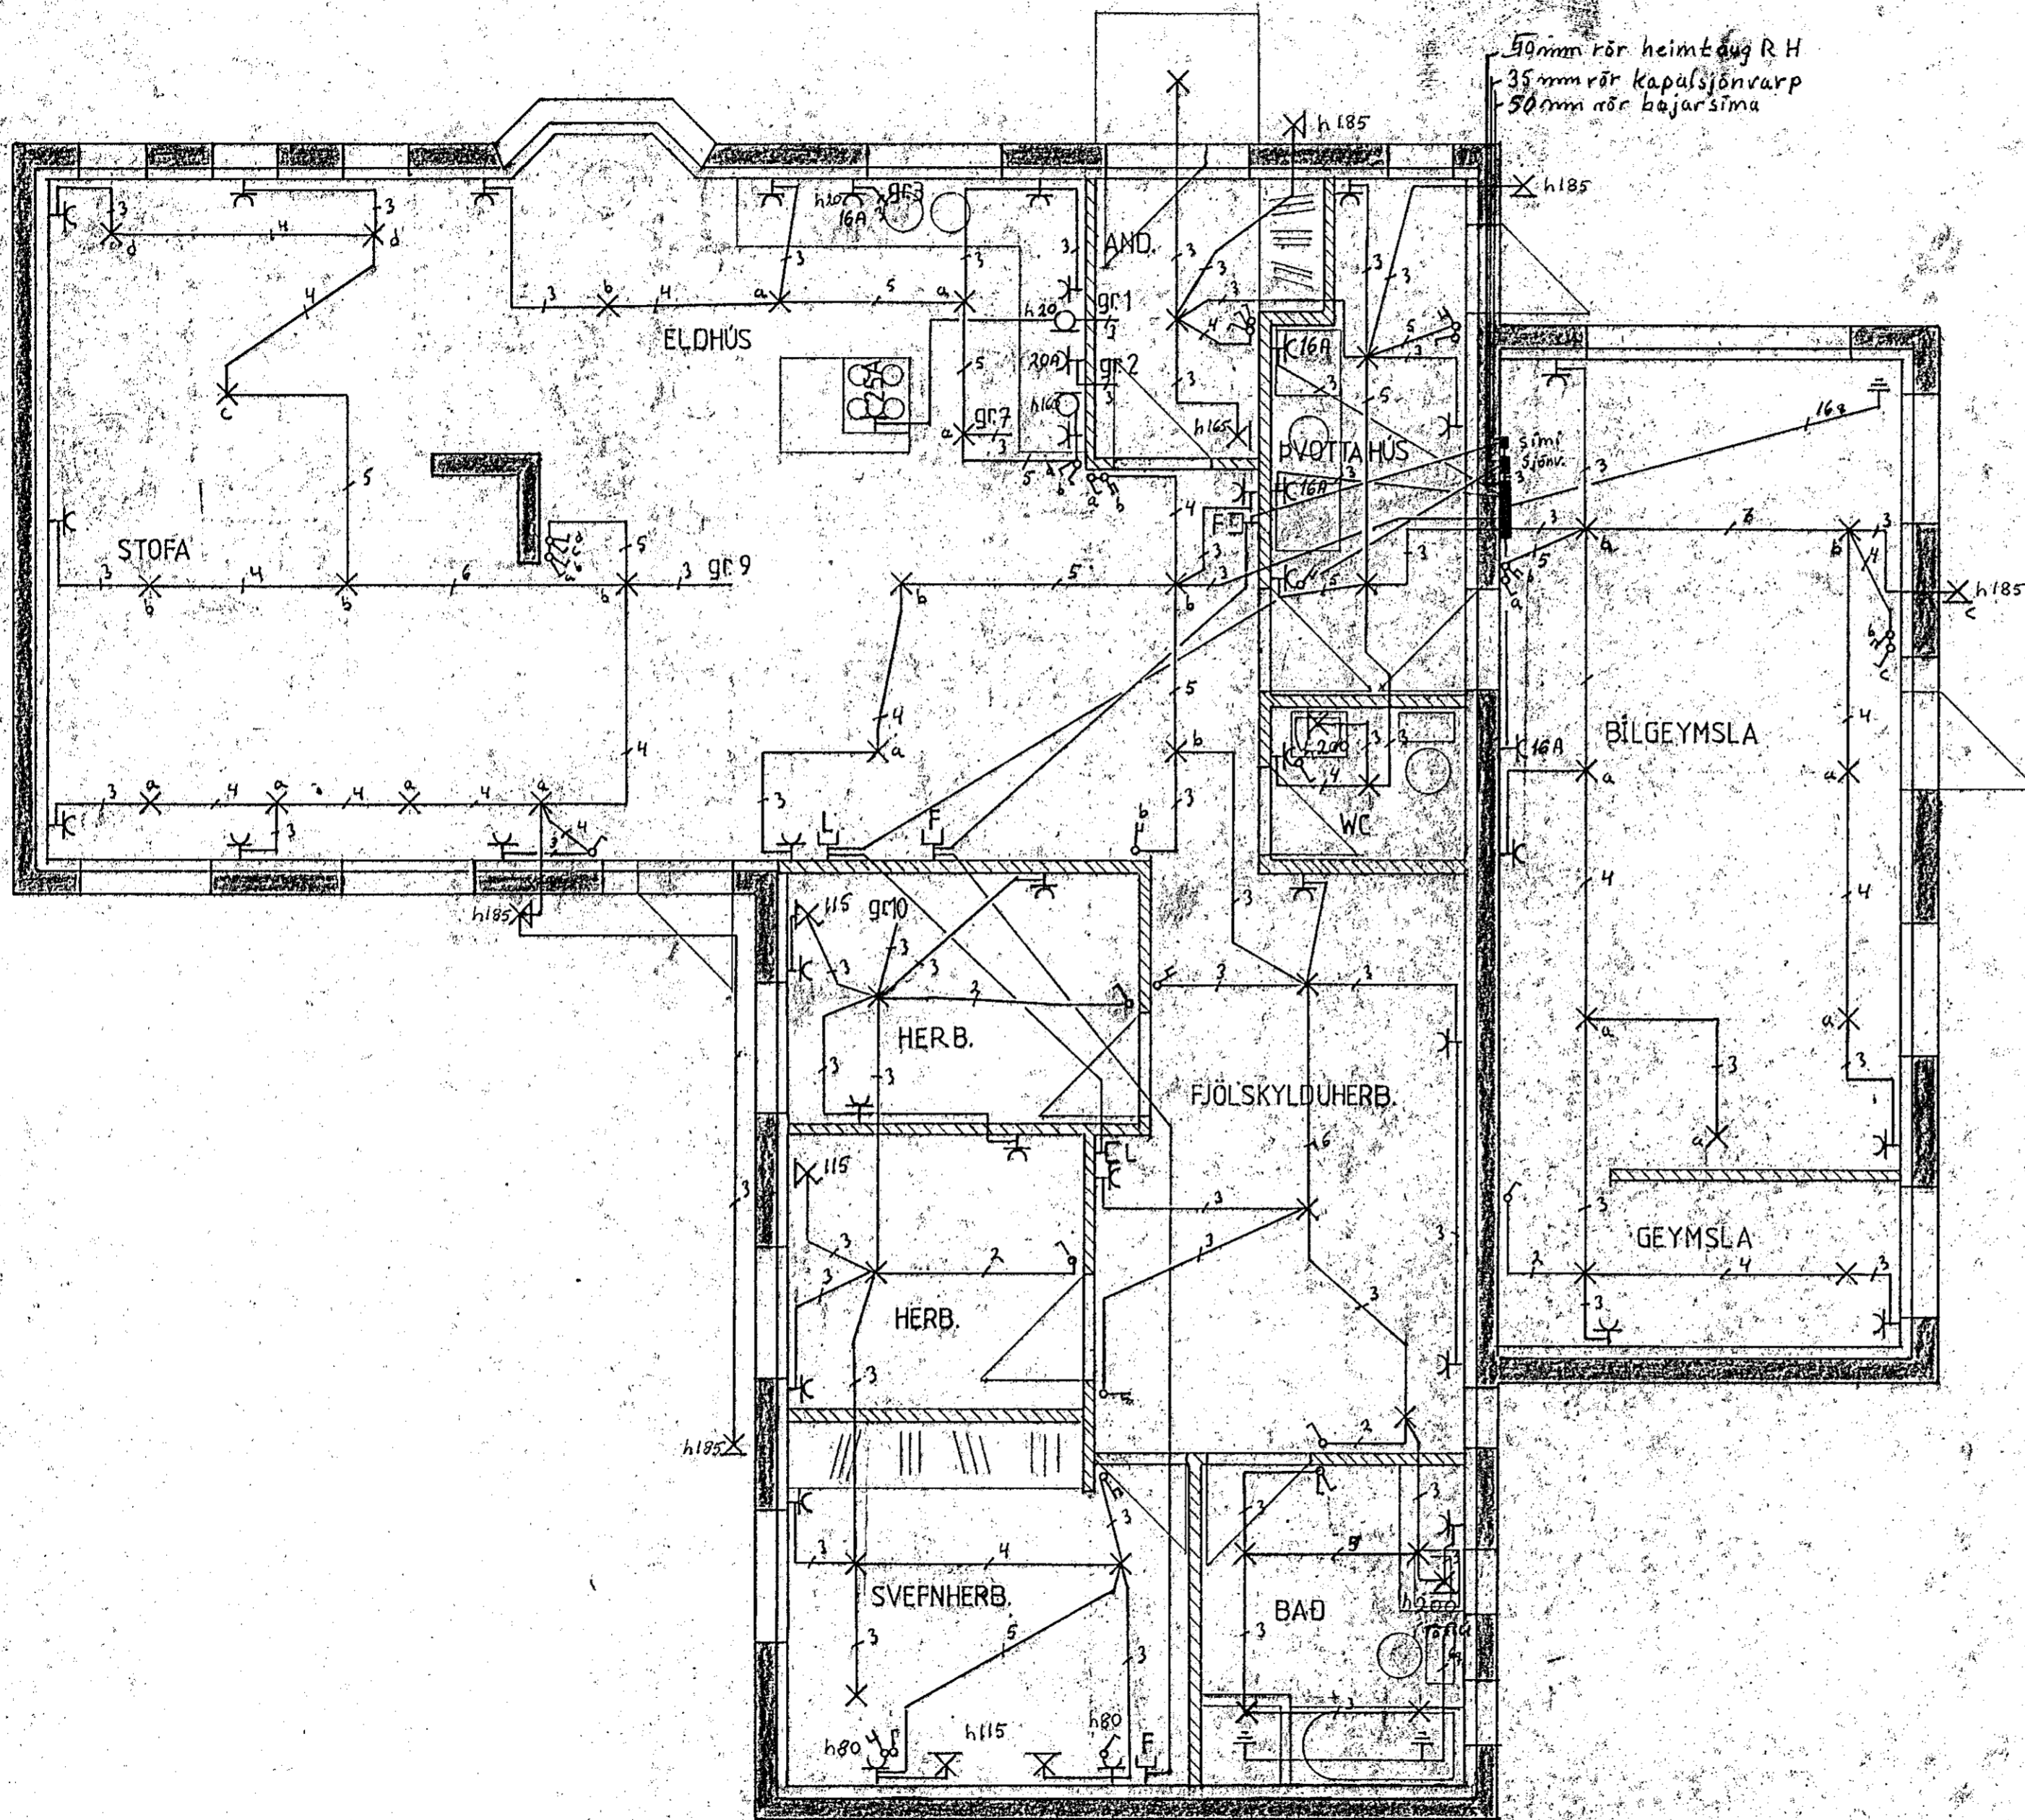

Samþykkt 2.10.1987
 VEGNA FULLNADARFRÁGANGS
Jens Guðbrón
 l.h. Rafveitu Háfnarfjardar

SKÝRINGAR

Hæð rofa: 105 cm frá fullfráengnu gólfi
 Hæð tengla: við rofa, sama hæð og rófinn
 við gátt 20 cm frá gólfi.
 Málstraumur rofa og tengla sé 10A nema annars sé gætið
 Pípur skulu vera 16mm og vír 15g. " " "

Inntök samþykkt 2.10.1987
 l.h. RAFVEITU HÁFNARFIJARDAR
Albert Mústingsson

HÚSVEITA TENGIST Á T-FASA
 Feskilegt að inntaksvör
 nni útfærir löctamérk.
 F.V.

TEIKNING NR. 2514 X

Jóhannes L. Brynjólfsson	s. 656856
Lyngberg 45 Hf. Raflögn: ljós og tenglar	
Dags. Sept. '87	
MKV. 1:50	
Teiknað: Jóhannes L. Brynjólfsson	Bl. 1 of 2