

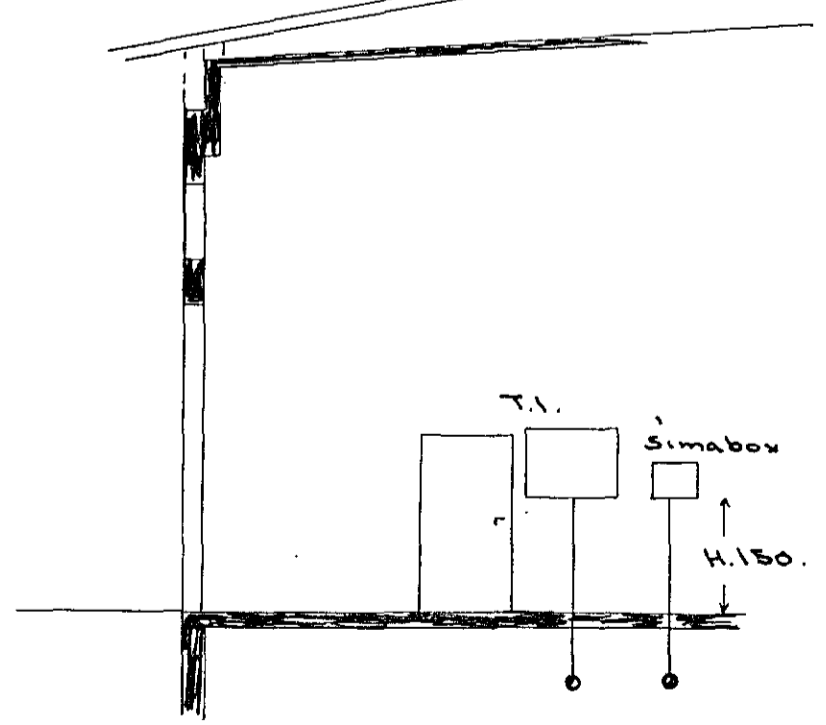


Skýringar.

Mæð tengja og róla er 110cm. Viður eru 3 t Röri. Máltaunum eru 10 A Tenglar á vegg eru vinnatenglar. Bæta skal nullin og lekaskv. rofaverð.

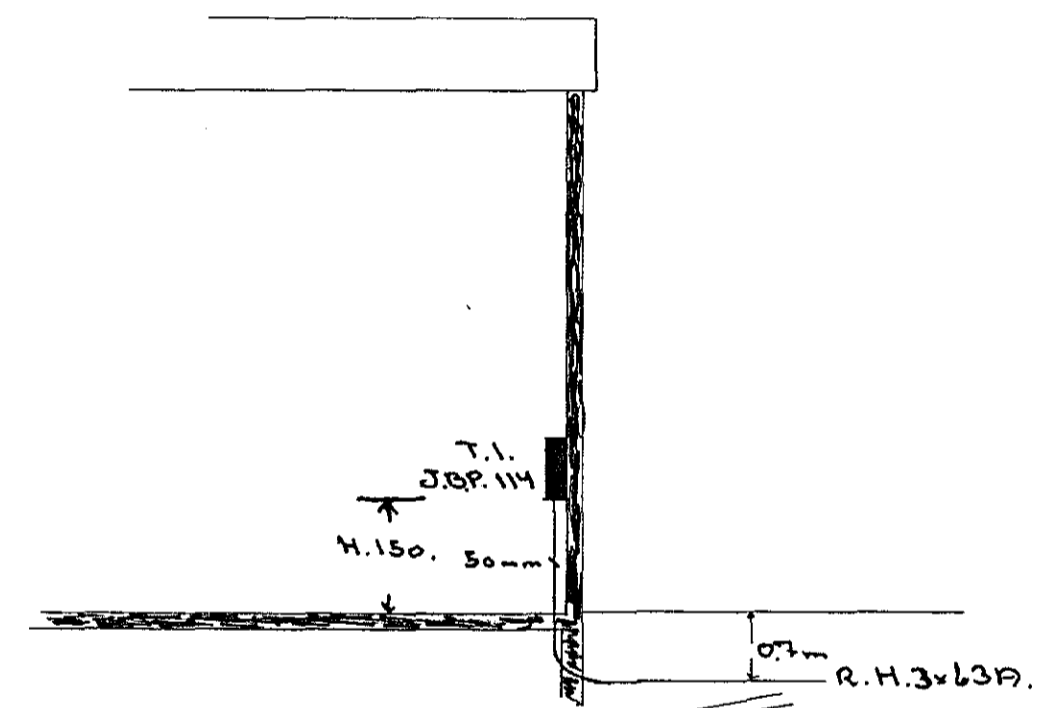

Sníð Mkr. 1:100.

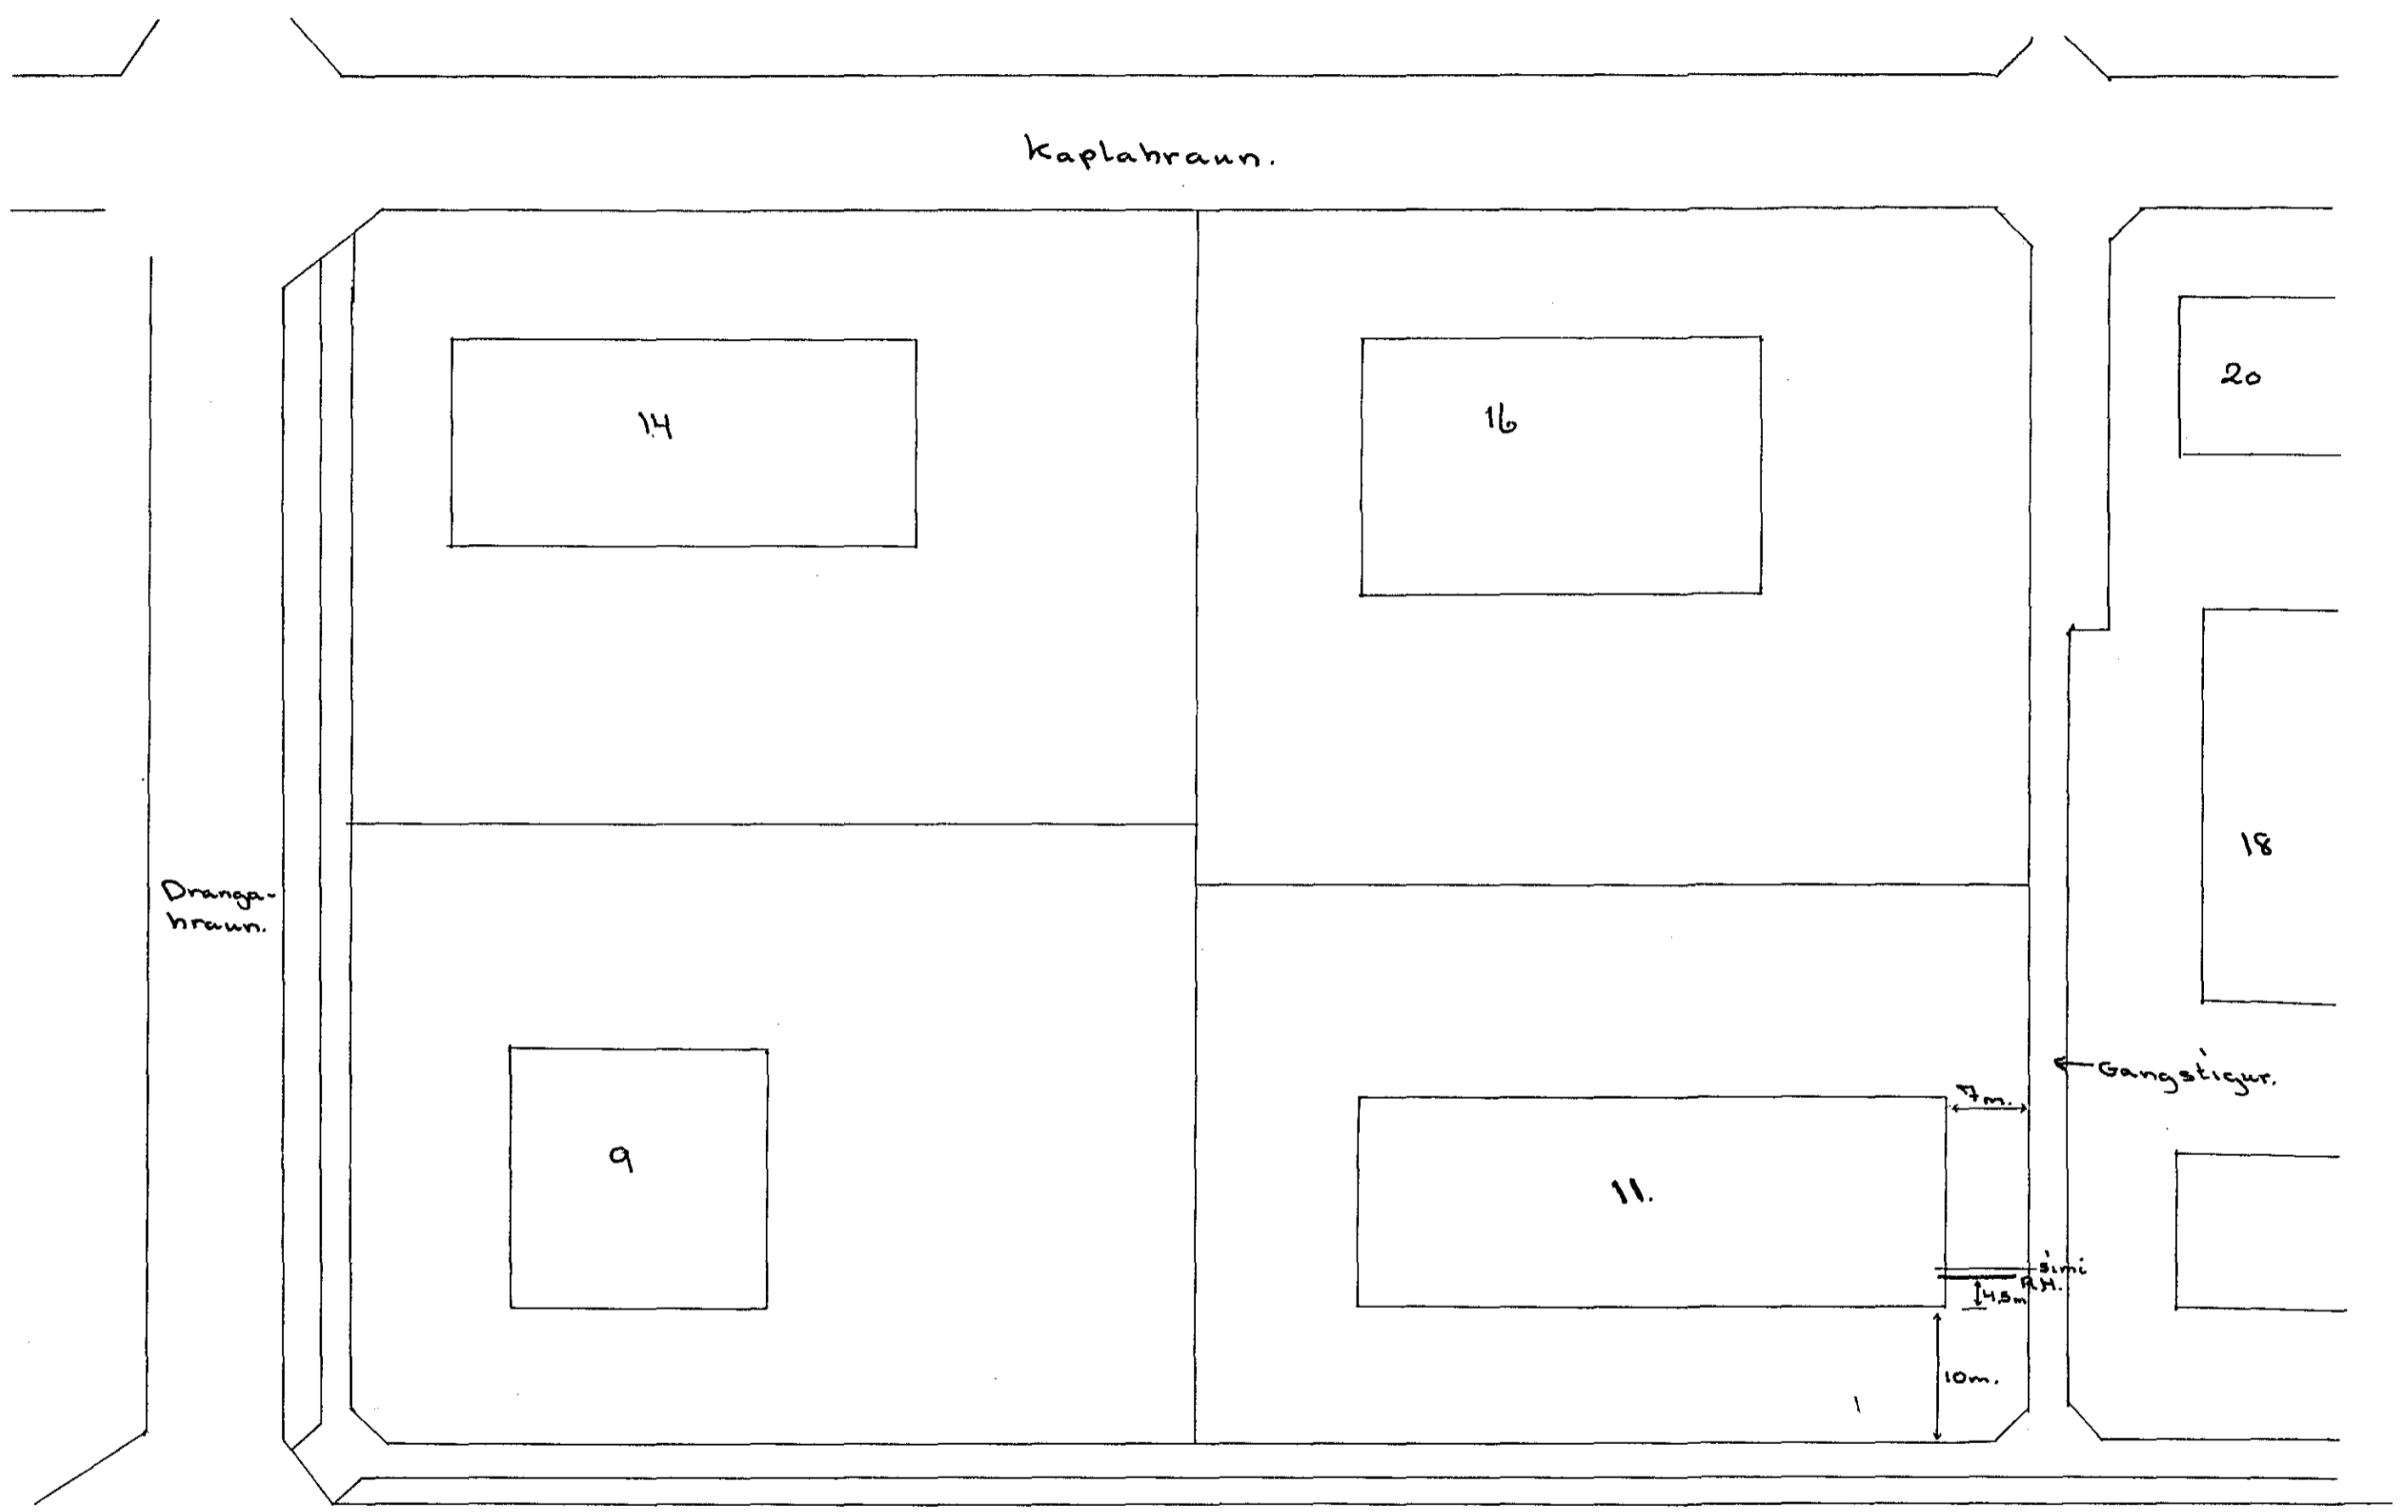

Skulakraun.

Afstöðumynd. mkr. 1:500.

Skulakraun II. Hafnar			
Lutner Einarsson S. 36797. Ráðgjafi. Sníðmynd, Afst. mynd			
1:100			
Mkr. 1:500			
B1545.			