



13 JUL 2011


Byggingaf.: *[Signature]*
E.h. Sigurður Steinar Jónsson

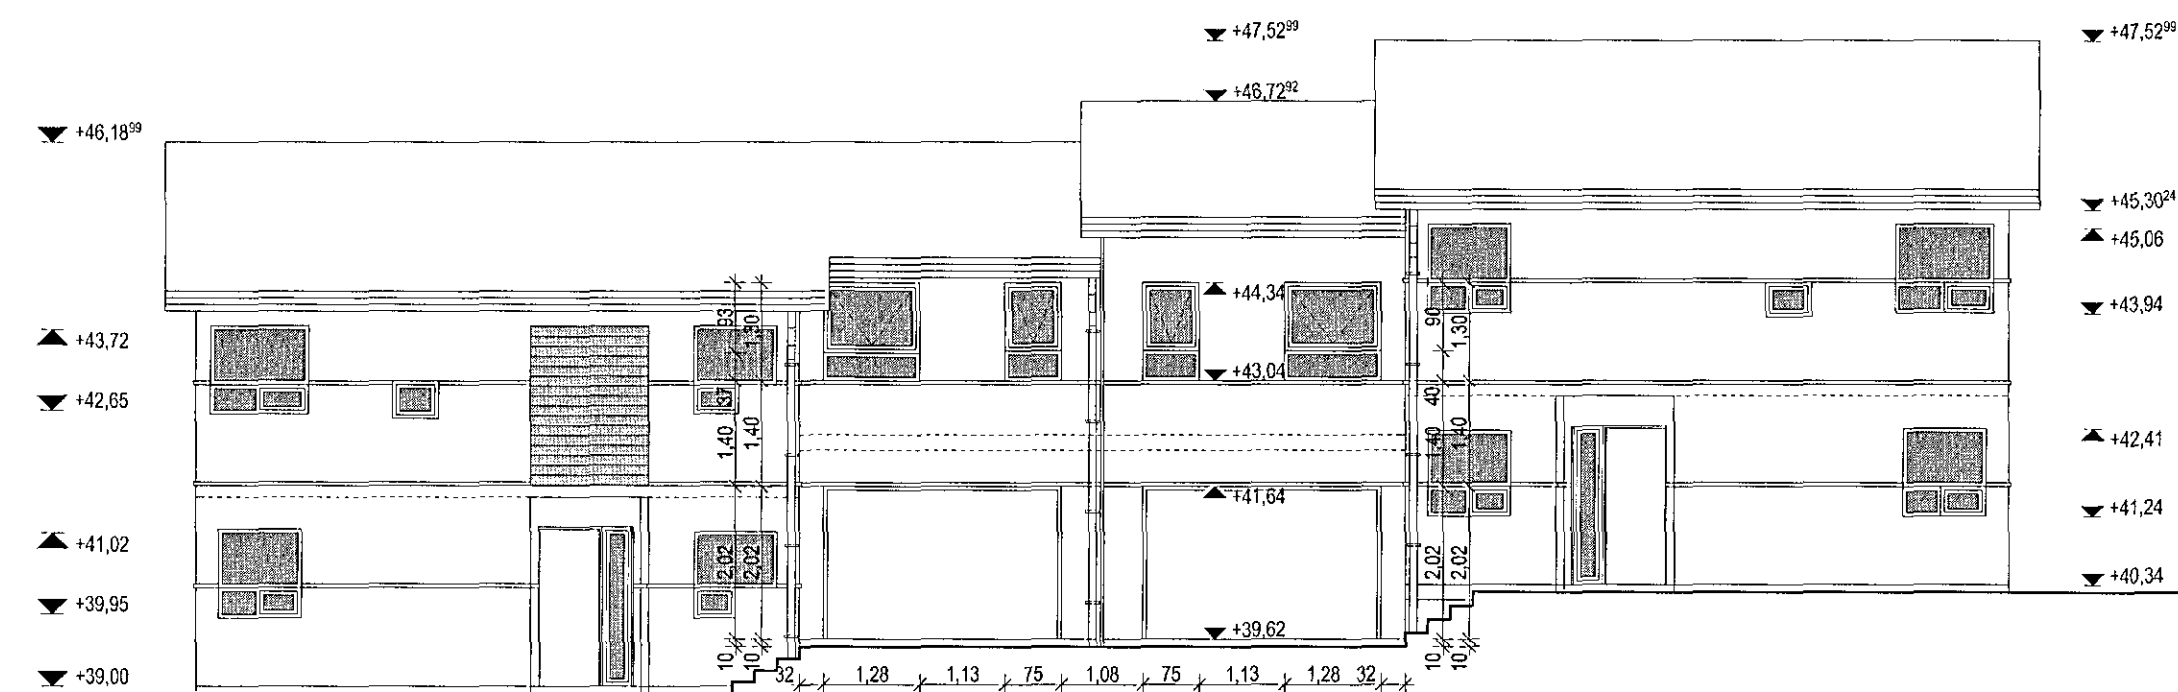


NORÐURHLIÐ

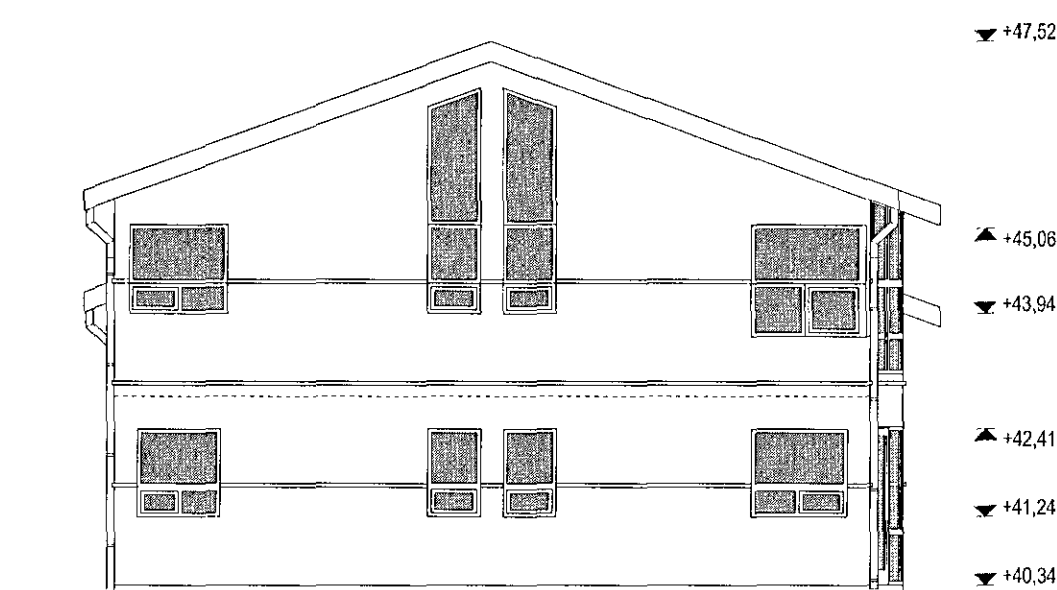


VESTURHLIÐ

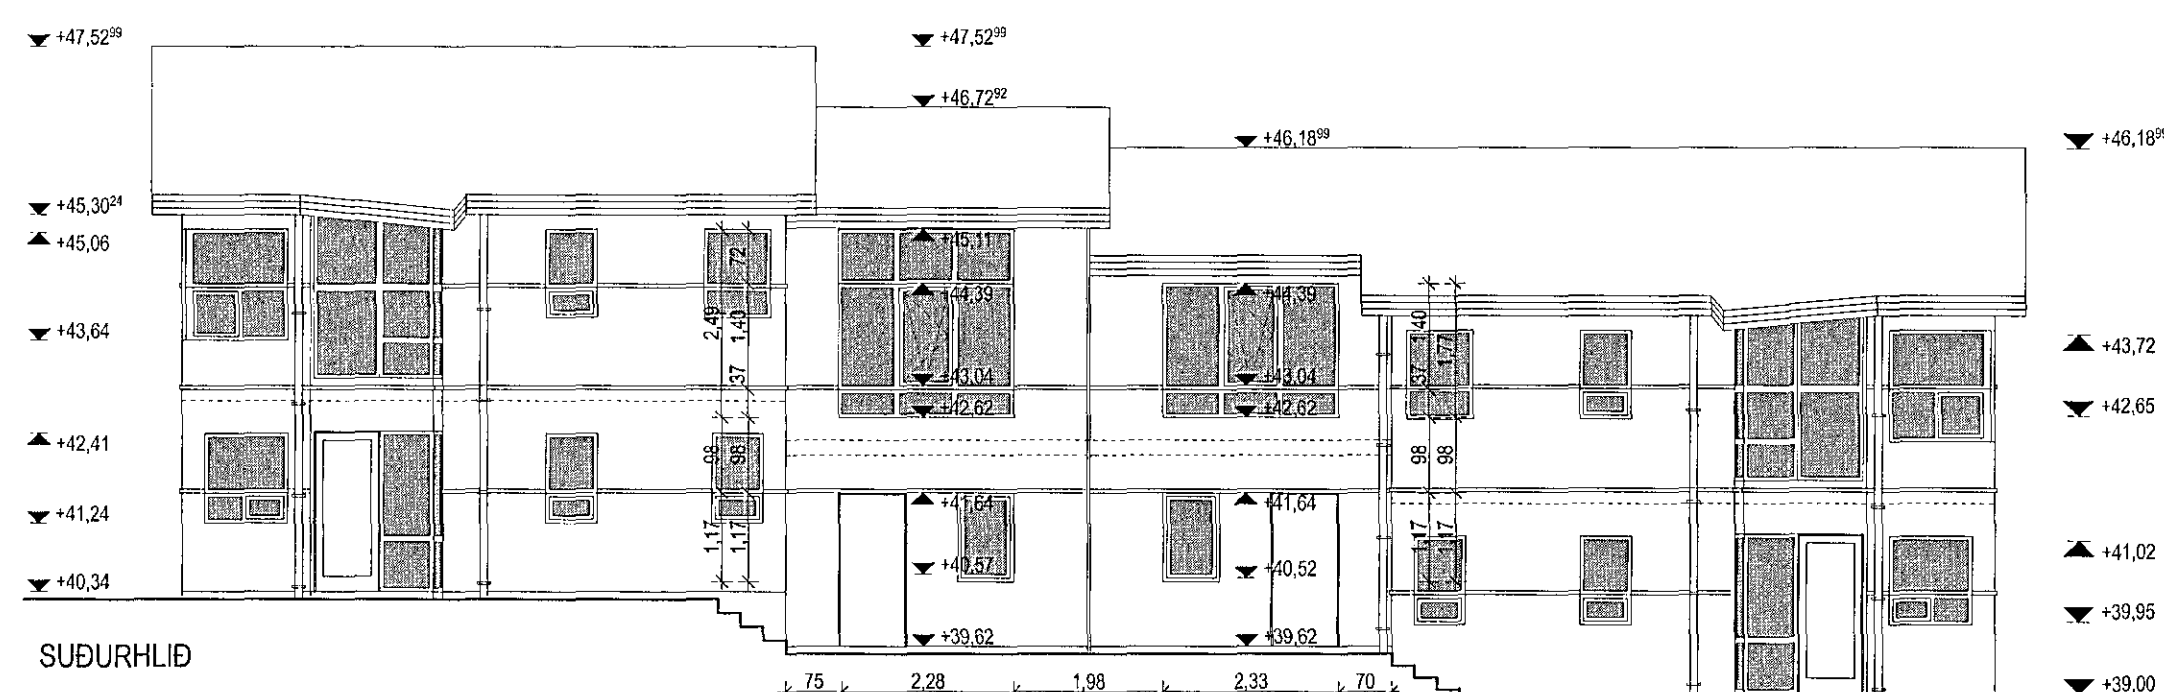

SÚÐURHLIÐ

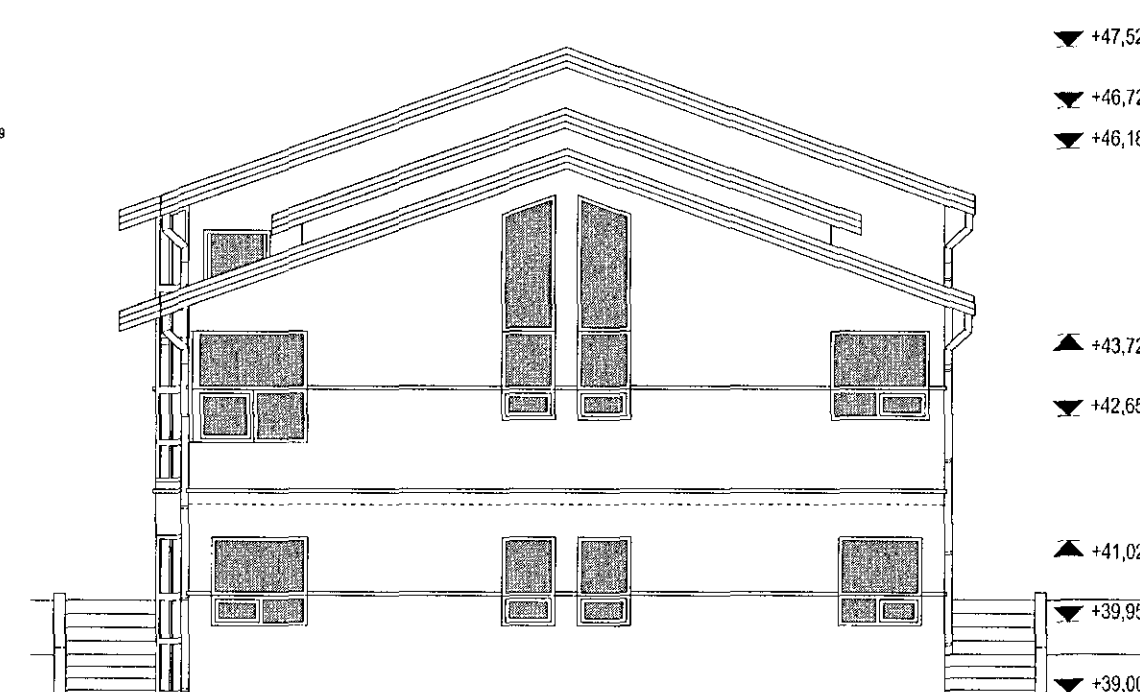

AUSTURHLIÐ

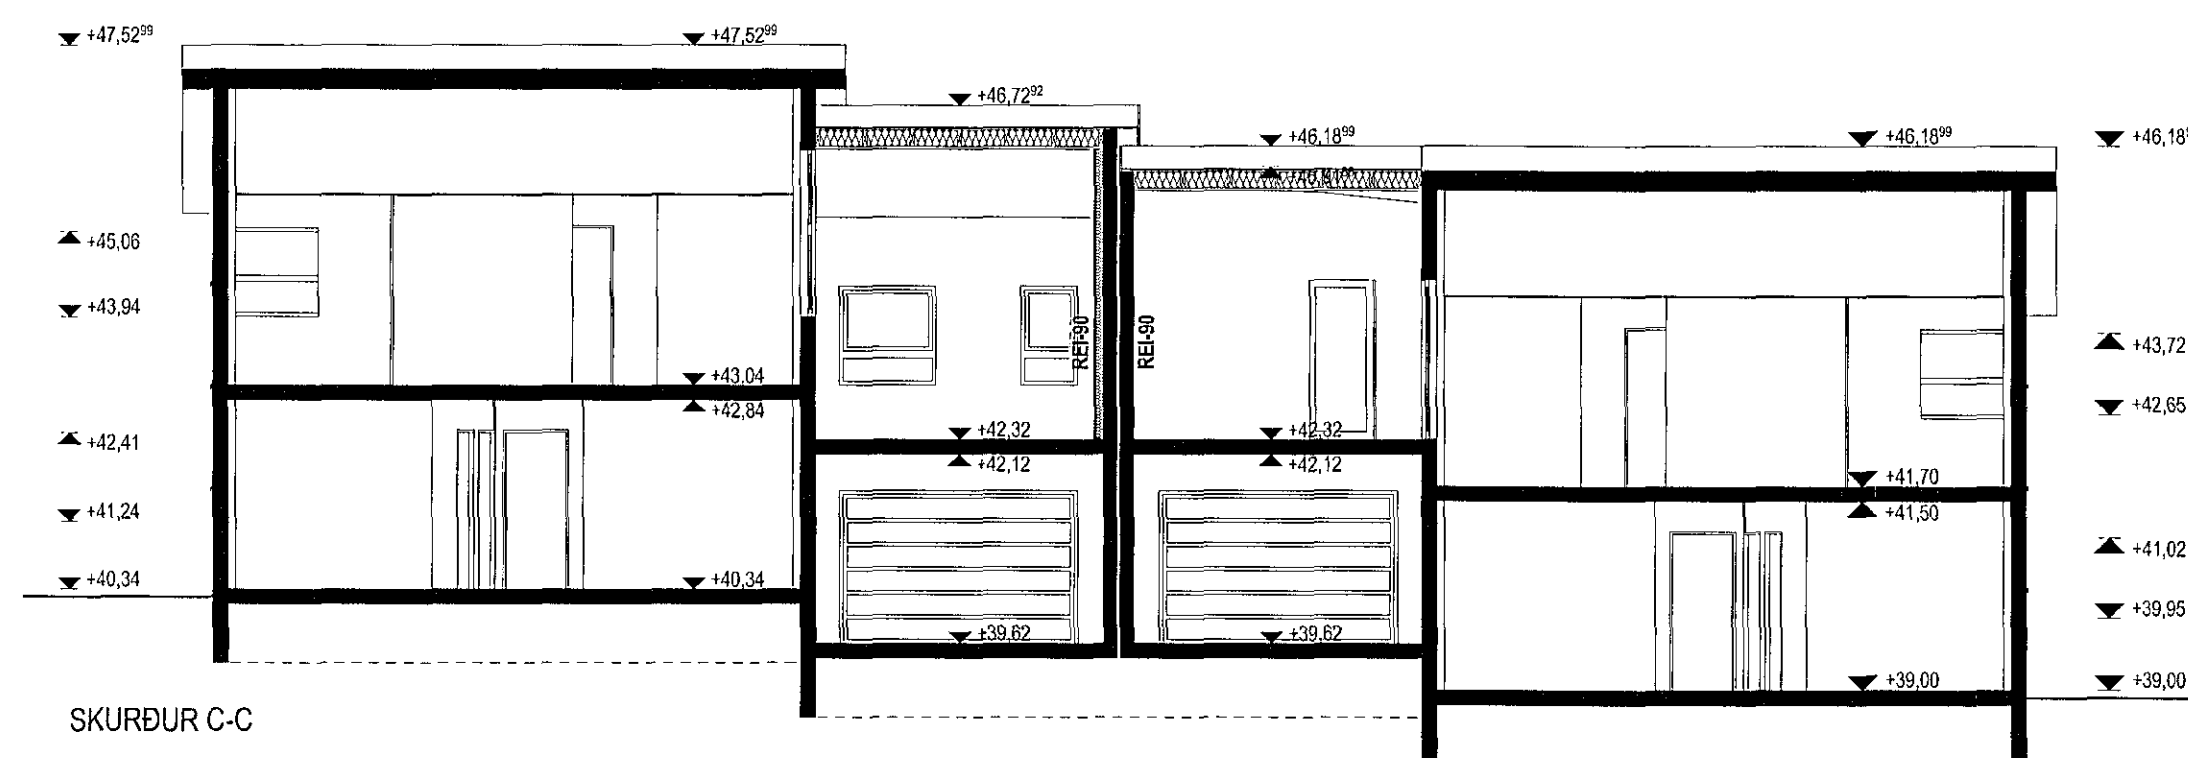

SKURÐUR C-C

SKIPULAGS- ARKITEKTA- OG
VERKFRÆÐISTOFAN ehf.

Garðastræti 17,
101, Reykjavík
t: 701 294-8909
sími: (+354) 561-6577
fax: (+354) 561-6571
skipark@skipark.is

Hönnun:
Gestur Ólafsson
081241-4499

[Signature]
Zoltán Vilmos Horváth
230476-5439

Verk:
Efstahlið 7-9.
Hafnarfröi

Verknúmer:
031

Teikning:
HLIÐAR, SKURÐIR

Kvarði:
1:100

Hönnunartíð:
BYGGINGARTEIKNING

Dags:
25. 01. 2010

Breytt:
2010. 03. 16. - hækkun á þaki
2011. 06. 22. - reyndarteikning

Teikn:
E-03