


Saminþykkt 1-6 1987  
 VEGNA FULLNADARFRÁGANGS  
*Albert Þrastinnsson*  
 l.h. Ráðveitu Háfnarfjardar

Inntök saminþykkt 29.5. 1987  
 l.h. RÁÐVEITU HÁFNARFJARDAR  
*Albert Þrastinnsson*  
 HÚSVEITA TENGIST Á S-FASA

INNÞAKSPIPUR :  
 RH. Ø 40.50  
 TV. Ø 25  
 BR. Ø 25.50  
 GL. Ø 25.

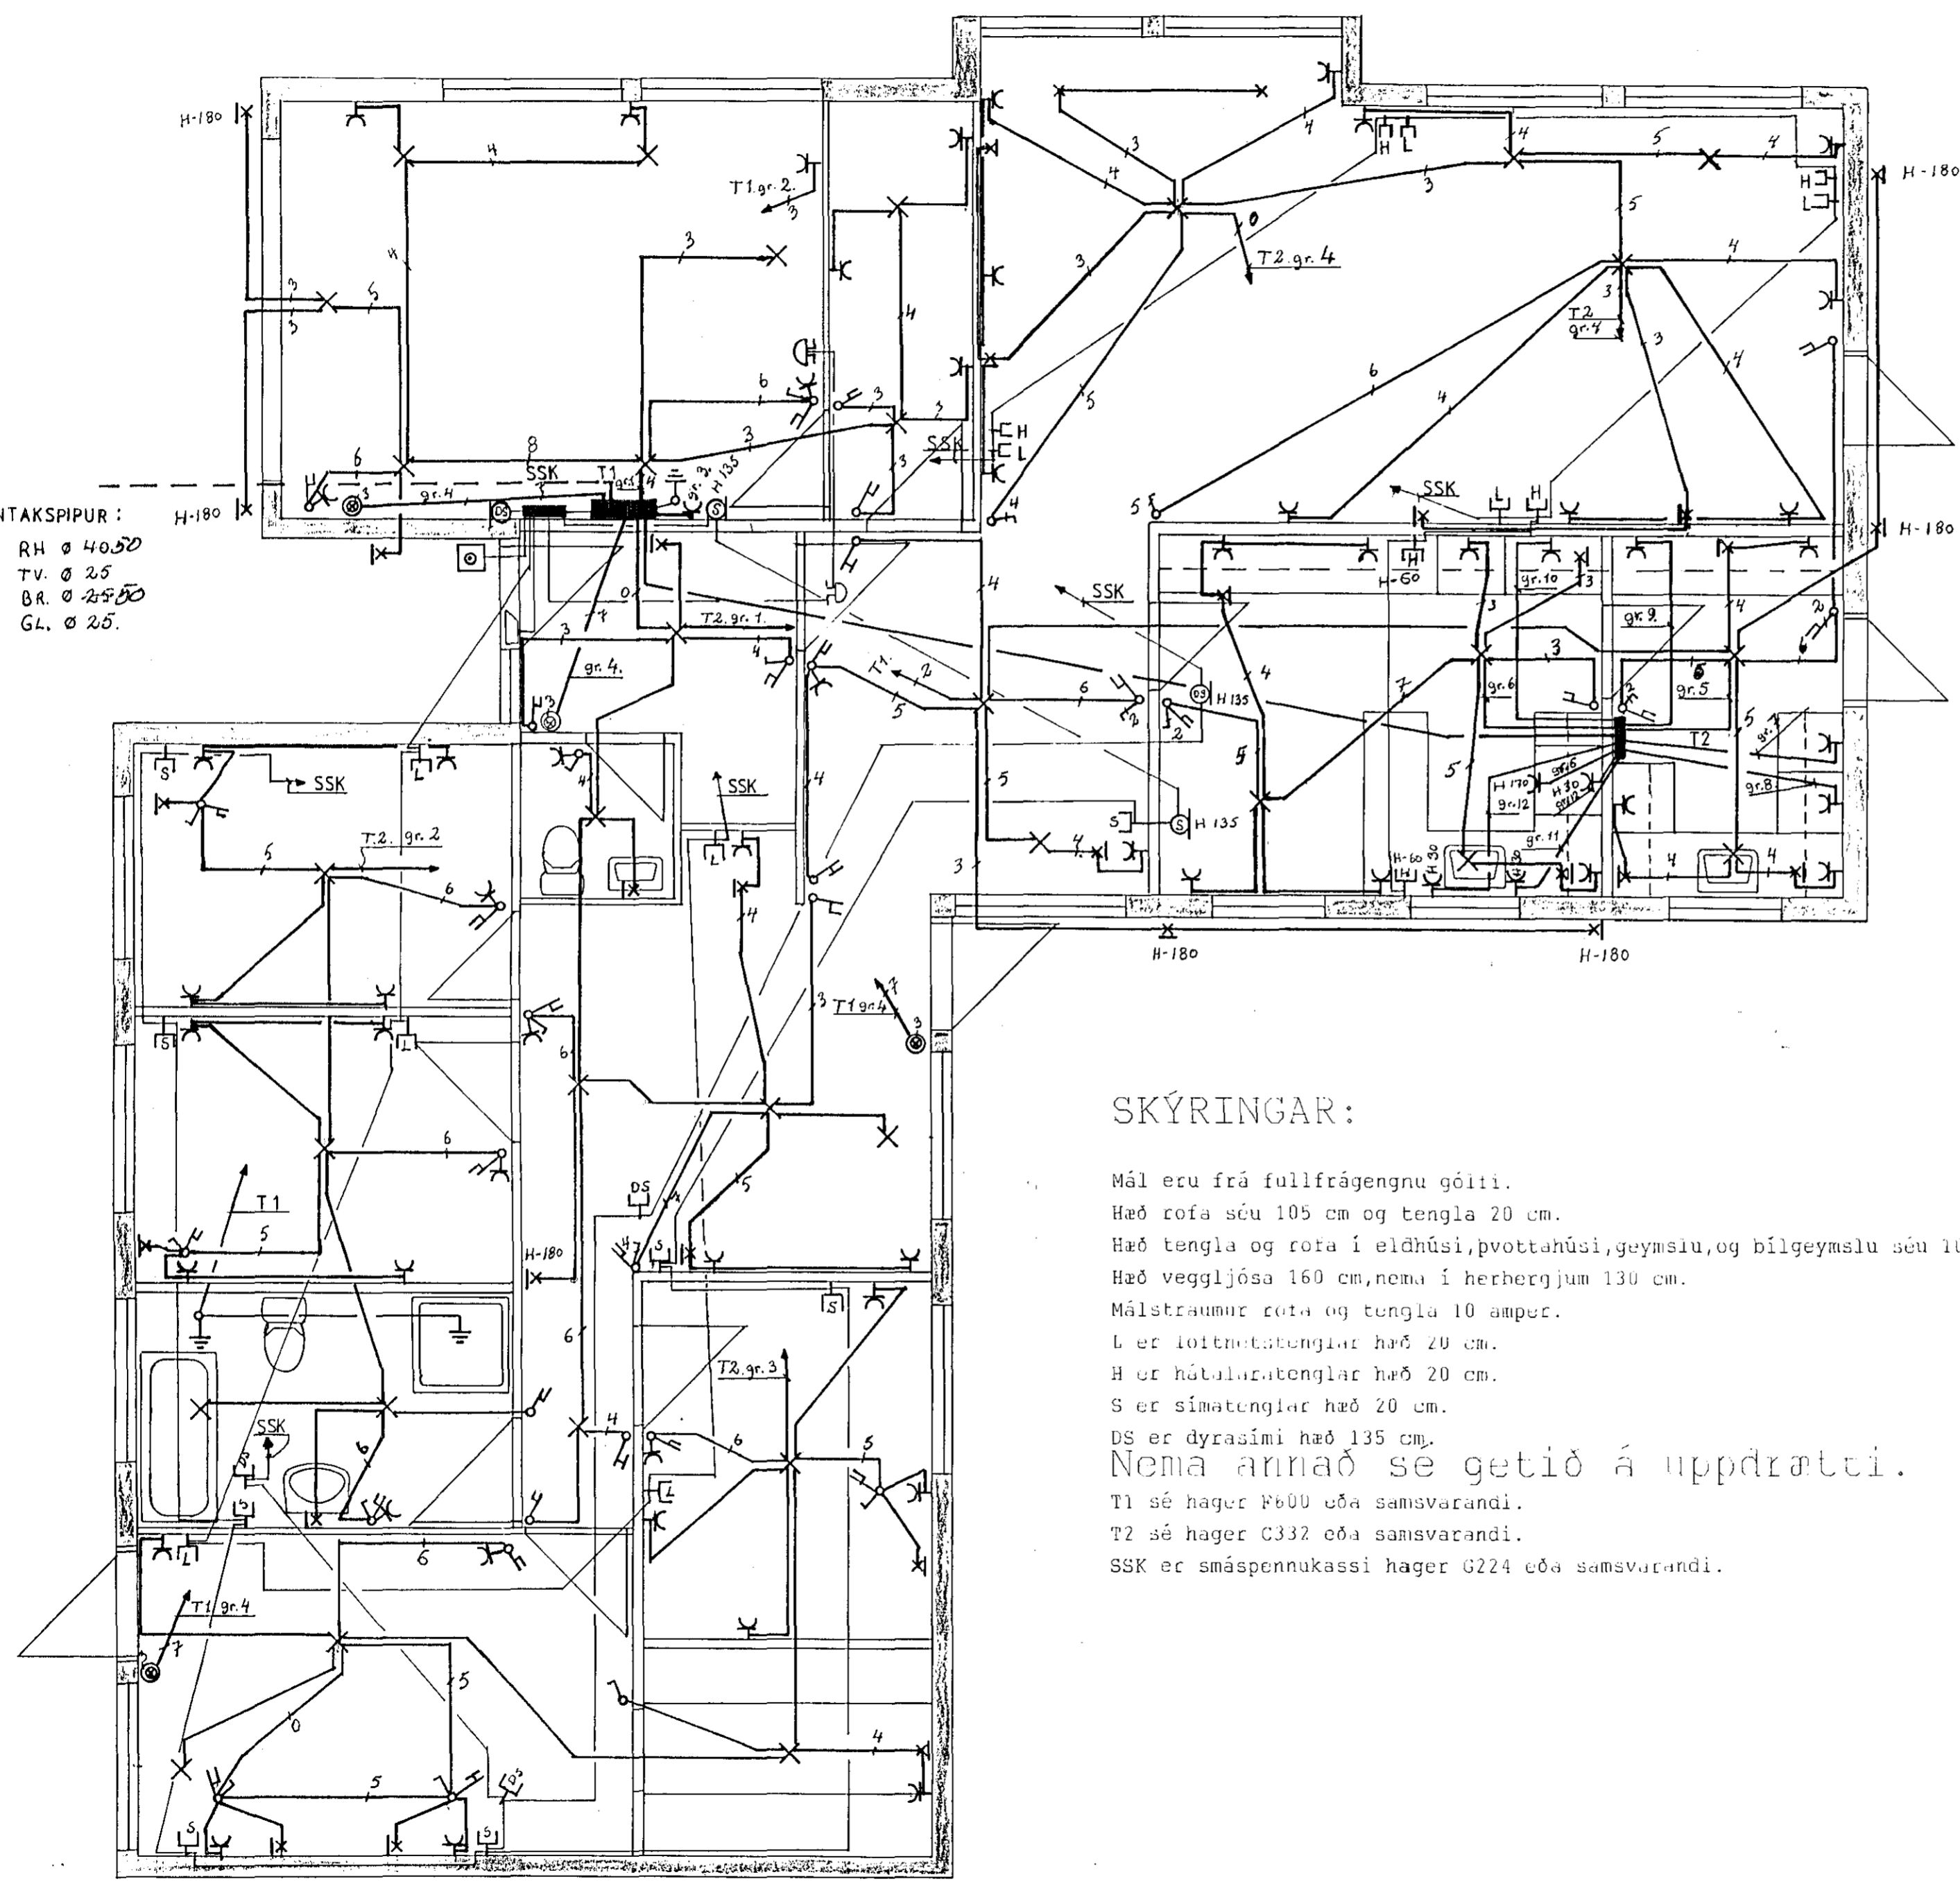

SKÝRINGAR:

Mál eru frá fullfrágengnu götti.  
 Hæð rofa séu 105 cm og tengla 20 cm.  
 Hæð tengla og rofa í eldhúsi, þvottahúsi, geymslu, og bílgeymslu séu 105 cm.  
 Hæð veggjóna 160 cm, nema í herbergjum 130 cm.  
 Málstraumur rofa og tengla 10 amper.  
 L er loftnetstenglar hæð 20 cm.  
 H er hátalaratenglar hæð 20 cm.  
 S er símatenglar hæð 20 cm.  
 DS er dýrasími hæð 135 cm.  
 Nema annað sé getið á uppdrætti.  
 T1 sé hager F600 eða samsvarandi.  
 T2 sé hager C332 eða samsvarandi.  
 SSK er smáspennukassi hager G224 eða samsvarandi.

TEIKNING NR. 2488  
 X

NR.	BREYTING	DAGS	ÁR	NAFN
HNOTUBERG 27				
RAFLÖGN.		MANNAD	<i>Þórir Ú.</i>	
		TEIKNAD	<i>Þórir Ú.</i>	
		DAGS	20-5'87	
		BLAÐ	1 AF 2	
		KVARDI	1 : 50	
		NR.	011.	
ÞÓRIR ÚLFARSSON S: 53904				