


SKÝRINGAR

gefin hæðarmál skulu vera frá fullfrágengnu gólfi að miðri dós
 hæð rofa sé 105 sm.
 hæð tengla við rofa sé í sömu hæð og rofinn
 hæð tengla í eldhúsi, þvottahúsi og geymslu sé 105 sm. og bílg.
 aðrir tenglar 20 sm. frá gólfi
 tenglar í eldhúsi staðsetjast nánar samskvæmt innréttingateikningum
 hæð veggplössa sé 180 sm.
 Málstraumur rofa og tengla sé 10 amper
 pípur séu 16 mm og vír 3 x 1,5 mm²
 L er lofnet hæð tengla 20 sm. F er 5 sm hæð tengla 20 sm.
 SEMA AÐMÁK SÉ TÍÐIG AÐGÆR.

Inntök samþykkt 15.16. 1987
 t.h. RAFFEITU HAFNARFJARÐAR
Albert Kristjánsson
 HÚSVEITA TENGIST A T-FASA

allar lagir skulu vera samskv. reglum rafmagnseftirlits rík.
 nota skal mál á teikningum af húsi þegar mælt er fyrir veggjum
 naft skal samráð vörðandi heimtaug og jarðskaut við rafveitu áður en verkis er hafid

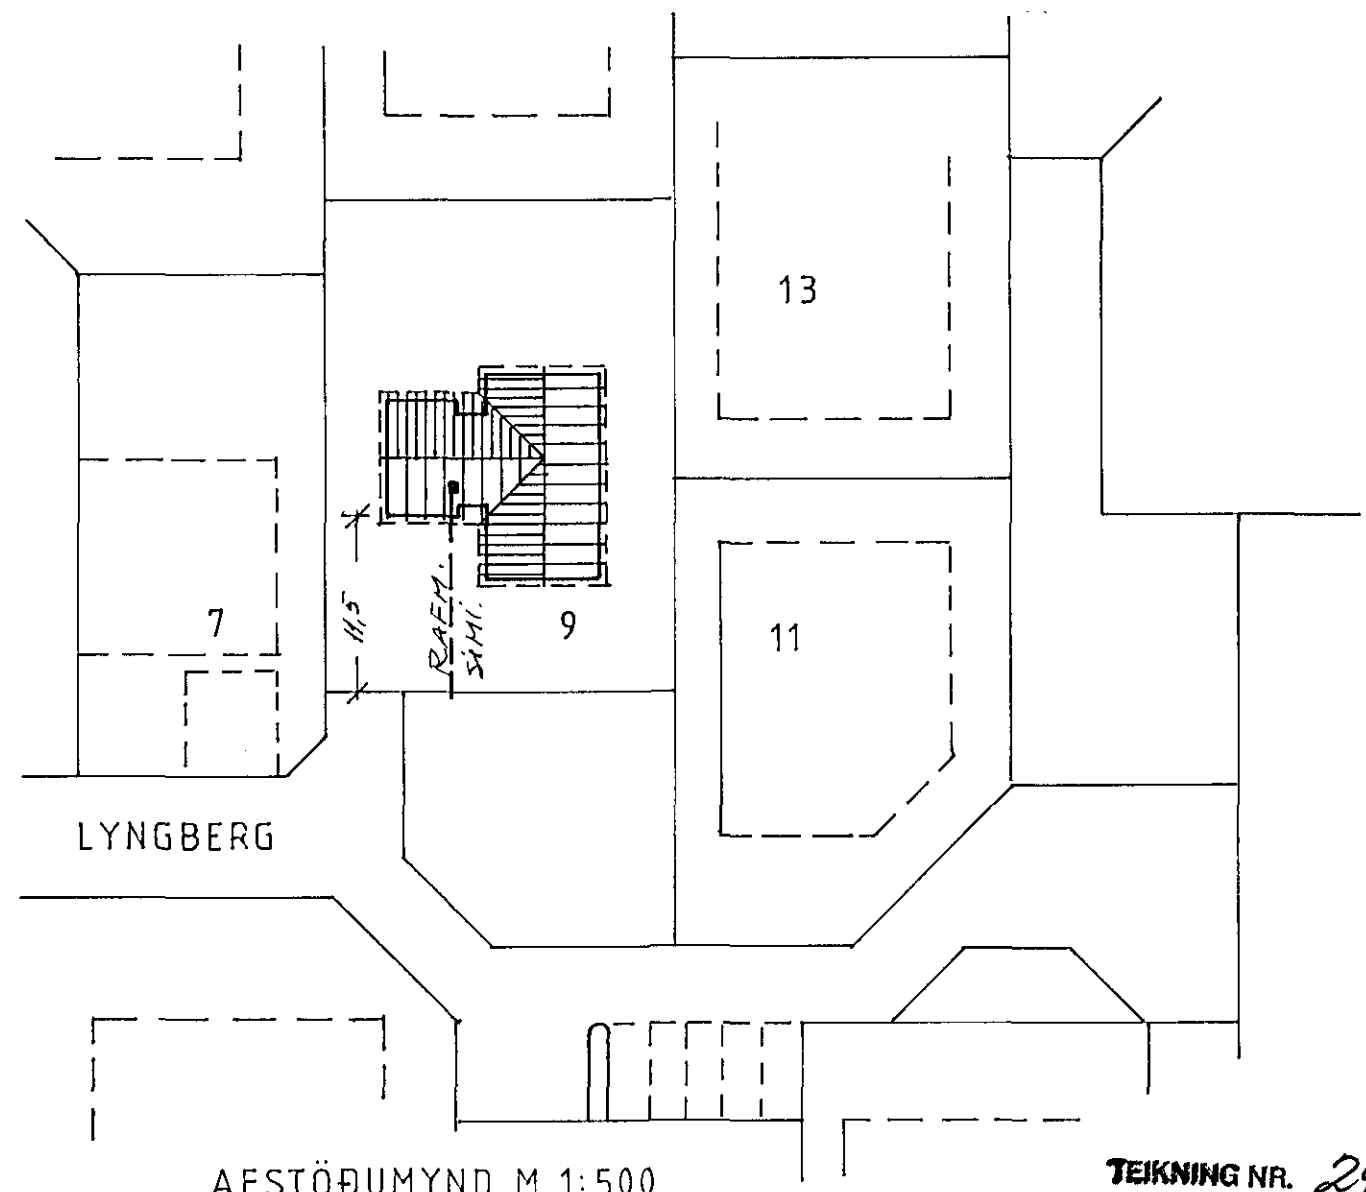

AFSTÖÐUMYND M 1:500

TEKNING NR. 2490

LIÓSTÆKNI Teiknistofa Skólagoðu 63 Reykjavík, sími 14041 Magnús Sigurðsson teiknifráningur ftfi	LYNGBERG 9. RVÍK.	VERK NR. LT 1334.
	RAFLÖGN GRUNNMÝND M 1:50 SNEIBING. M 1:100 AFSTÖÐUMYND M 1:500	BLAD 1 AF 2 87.05. <i>M.S.</i>