



GH=18,72

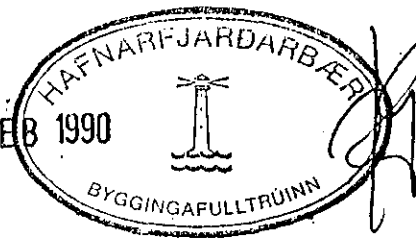

Efni og frágangur lagna sé í samræmi við 1st 65 og 68.

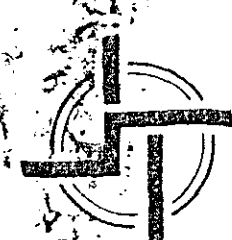

STAÐALHÚS

TEIKNISTOFA SÍÐUMÚLA 31 SÍMI 83141

| | | |
|-------------------------|------------------|---------|
| VERKEFNI | DAGS. apríl 1969 | VERK NR |
| Fráveitulögn | MKV. 1:50 1:500 | 88-16 |
| Einiberg 13 Hafnarfirði | BR. | |
| | BLAD NR | |

SIGURDUR GUDMUNDSSON SIGURDUR P KRISTJÁNSSON FTÍ

