

SKÝRINGAR:


FRÁGANGUR Á LÓÐAMÖRKUM VERÐI GERÐUR Í SAMRÁÐI VIÐ LÓÐARHAFA AÐLIGGJANDI LÓÐA STÆRÐ OG STAÐSETNING LÓÐA, BYGGINGARREITA OG BÍLASTÆÐA ERU SYND Á MÆLIBLÖÐUM

3h= HUS Á TVEIMUR HÆÐUM
 G= REIKNUD HÆÐ Á GÖTU, GANGSTÉTT, STÍG EÐA LÓÐAMÖRKUM
 L= LANDHÆÐ VIÐ LÓÐAMÖRK (LEIDBEINANDI)
 H= HÆÐ Á AÐKOMUGÓLFÍ - SJÁ SKILMÁLA
 Fr= TENGIHÆÐ Á OFANVATNSFRÁRÆSI
 Fs= TENGIHÆÐ Á SKÓLPFRÁRÆSI

BAKRÁRARVATN HITAVEITU SKAL VEITA Í REGNVATNSFRÁRÆSI NEYSLUVATNSHEIMÆÐAR ERU Ø32 mm PE100, NEMA ANNAD SÉ SYNT Á TEIKNINGU TENGIHÆÐ NEYSLUVATNSHEIMÆÐAR ER AÐ ÖLLU JÖFNU 1,2 m UNDIR YFIRBORDI LANDS


- - - ➤ NEYSLUVATNSHEIMÆÐ (MEÐ LOKA)
- - - REGNVATNSFRÁRÆSI
- SKÓLPFRÁRÆSI

- ⑫ NUMER LÓÐAR
- E,F,R HUSAGERÐ SJÁ SKILMÁLA
- 25 215,1 NUMER AÐLIGGJANDI LÓÐABLAÐA

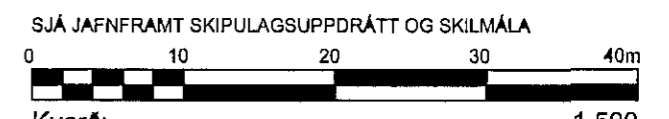

Kvarði: 1 500

DEILISKIPULAG SAMÞYKKT Í SKIPULAGS OG BYGGINGARRÁÐI 07 08 2014 OG Í BÆJARSTJÓRN 20 08 2014

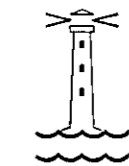

HAFNARFJARÐARBÆR
SKIPULAGS- OG BYGGINGARSVIÐ

KIRKJUVELLIR 10 og 12		HÆÐABLAÐ		25,215,7
Teikn nr 411,077		VELLIR 3 ÁFANGI		
Mælt	VSB	Samþykkt	HS	AS
Hannað	VSB/BJ	M kv	1 500	
Teiknað	EJ/ME	Dags	18 08 2014	
Breytt ÁGÚST 2014 MÆLIBLAÐ FRÁ VSB DAGS 20 02 04				
UPPFÆRT HJÁ SKIPULAGS- OG BYGGINGARSVIÐI				
HAFNARFJARÐAR				Blaðst A3

BREYTINGAR:

Breyting A, 18 08 14/ME, Breyting á byggingarreit samþykkt í Skipulags- og byggingarráði 07 08 2014