GRUNNMYND

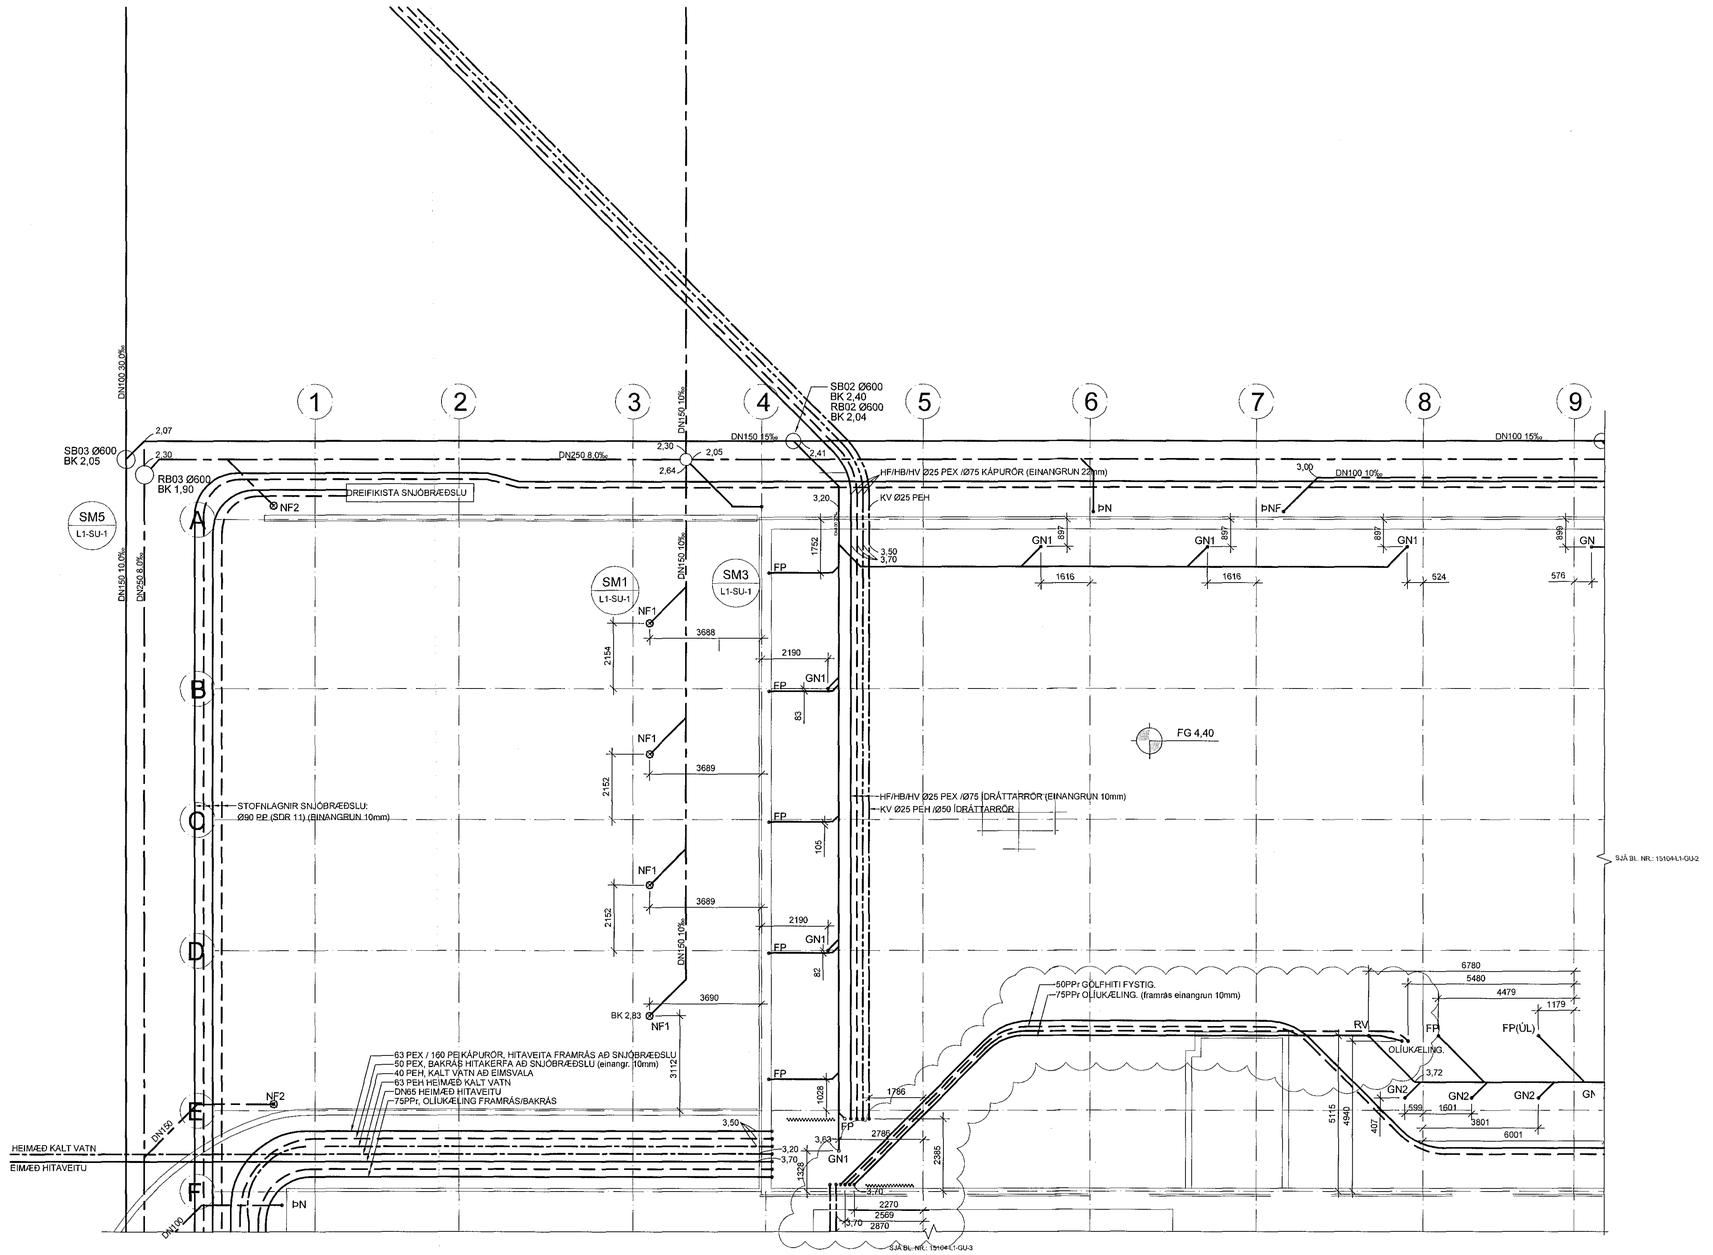

KVARÐI 1:100

2 0 2 4 6 8 10m

Samþykkt þann
19. maí 2015
Byggingafulltrúinn í Hafnarfirði
F.h. Hrólfur S. Gunnlaugsson

ÁRITUN HÖNNUNARSTJÓRA

DAGSETNING ADALUPPDRÁTTAR 26.03.15

HÖNNUNARSTIG: VERKTEIKNING

TILVÍSANIR:

ALMENNAR SKÝRINGAR SJÁ BL. NR.: L1-A-1

BR.	DAGS.	BREYTING	REIKN.	TEIKN.
B	14.04.2015	Lognum f. olíukælingu bætt við	KH	ÞH
A	24.03.'15	Málsetningum breytt vegna skokkju í mátinukerfi	GÁ	ÞH

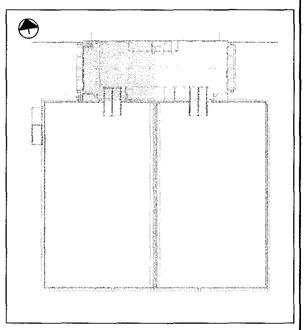

VSÓ RÁÐGJÖF

BORGARTÚNI 20, 105 REYKJAVÍK, SÍMI 585-9000, SÍMBRÉF 585-9010, NETFANG vso@vso.is

ÓSEYRARBRAUT 22
FRYSTIGEYMSLA EIMSKIPS

ÞRIFAKERFI
LAGNIR Í GRUNNI
GRUNNMYND

HANNAÐ/TEIKN. GÁ/ÞH
YFIRFARIÐ
SAMÞYKKT Kjartan Helgason
KT. 300857-5509

KVARÐI 1:100 REYKJAVÍK 13.03.2015

VERKNR. TEIKN. NR. L1-GU-1 BR. A

S:\2015\15104\Lagn\Gildar\15104-L1-GU-1-6-auka1.dwg