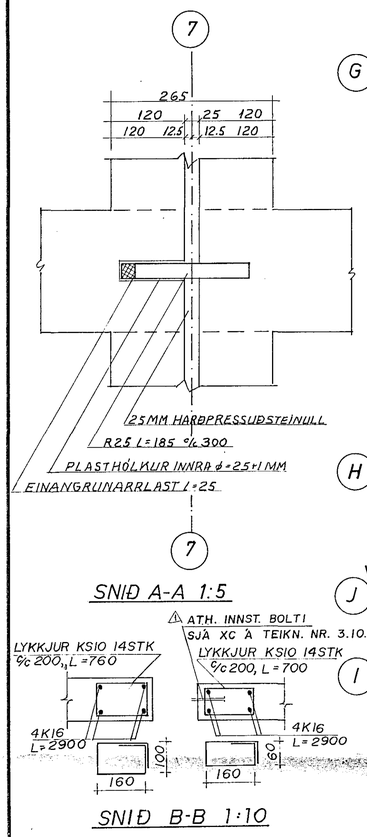

SNIÐ A-A 1:5

SNIÐ B-B 1:10

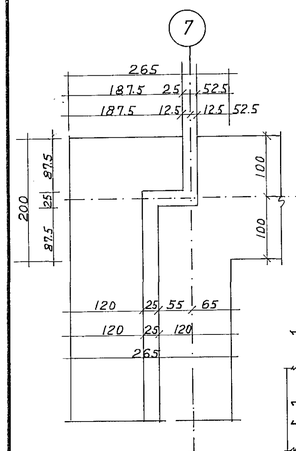

SKURÐUR J OG 7
MÁLSETNING 1:5

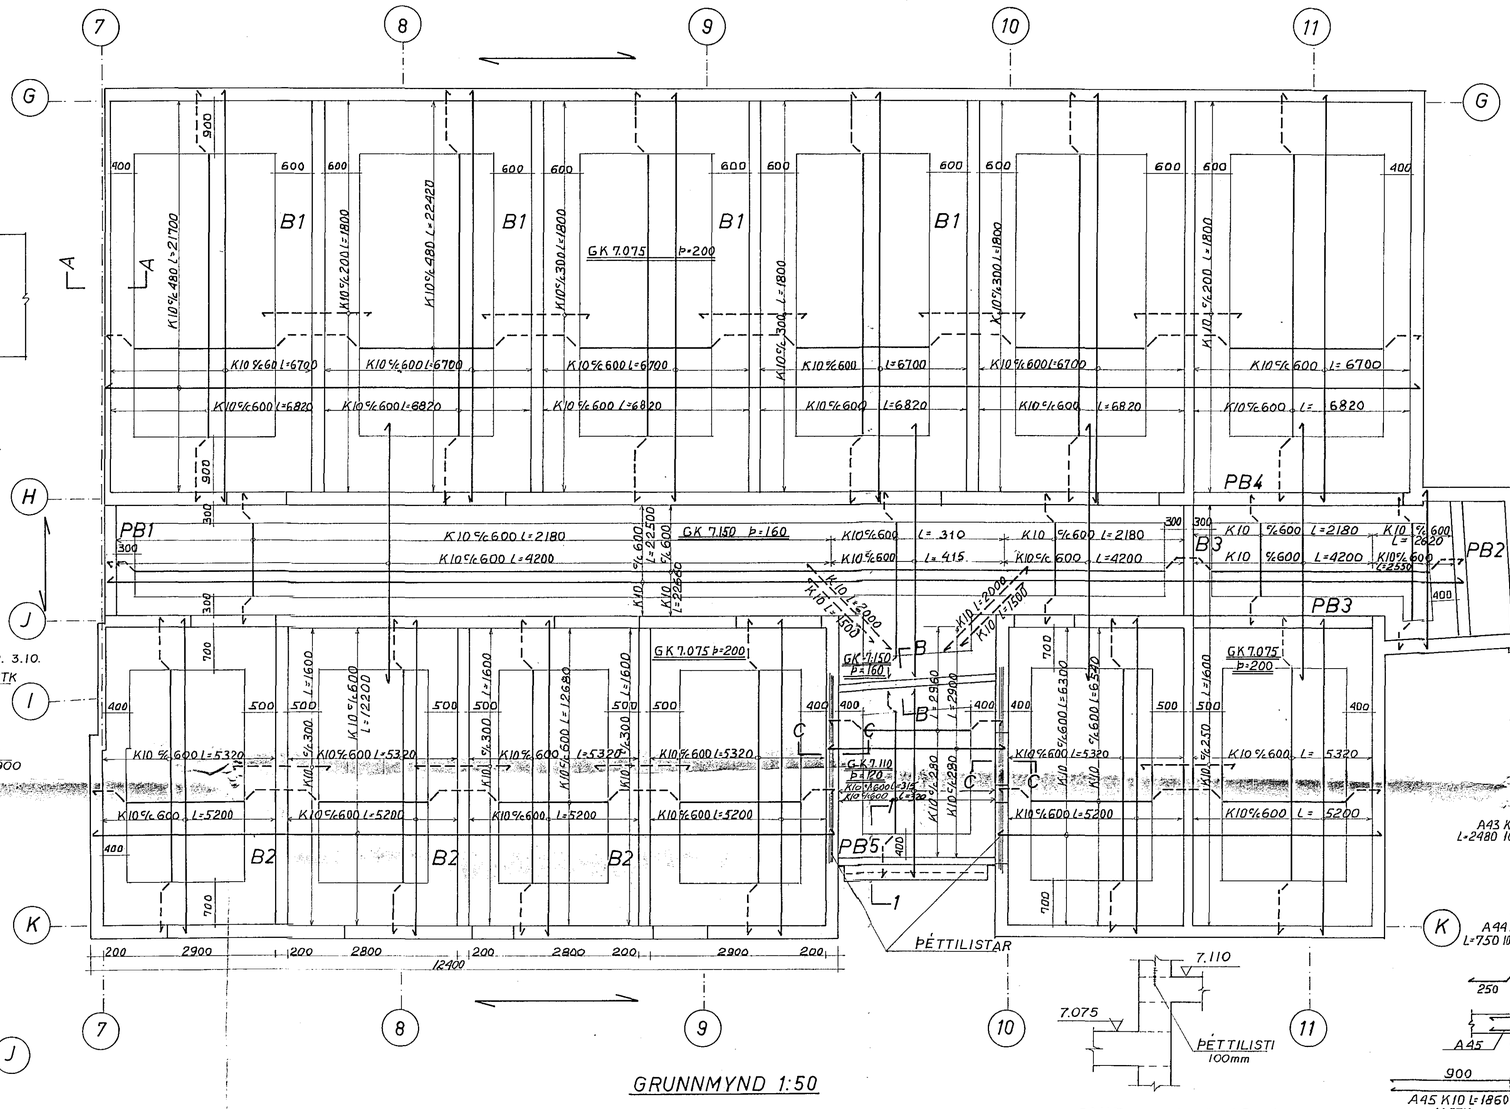

GRUNNMYND 1:50

SNIÐ C-C 1:10 ⚠

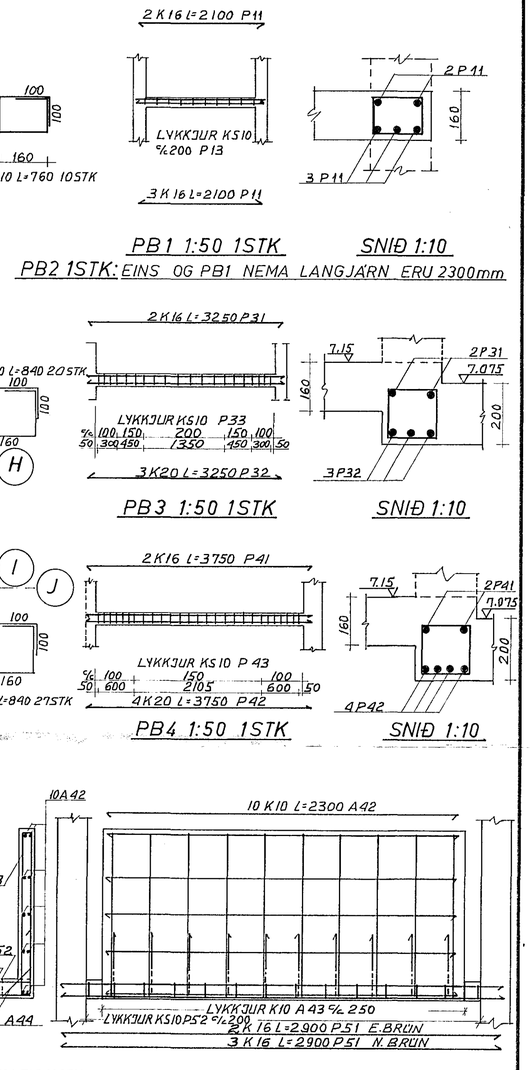

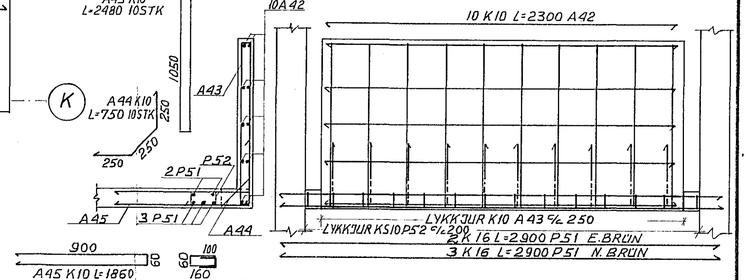

SNIÐ 1-1 1:20

PB5 OG SVALIR, FRAMAN FRÁ 1:20

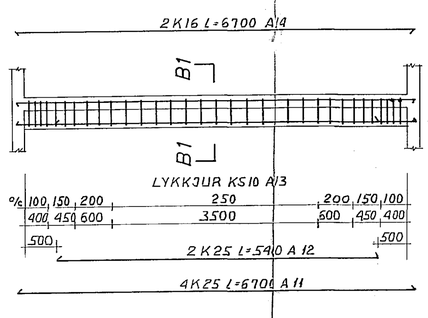

BITAR B1 1:50 4STK

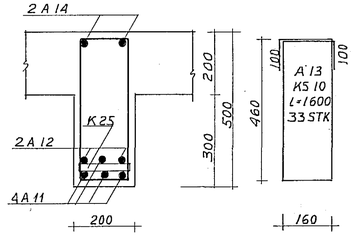

SNIÐ B1-B1 1:10

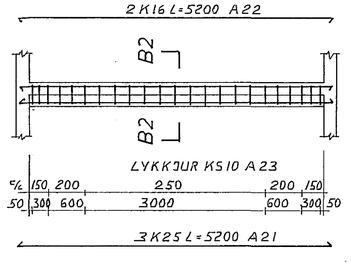

BITAR B2 1:50 3STK

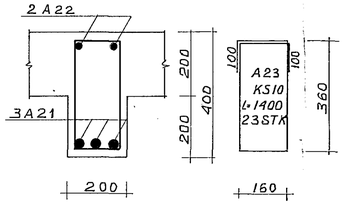

SNIÐ B2-B2 1:10

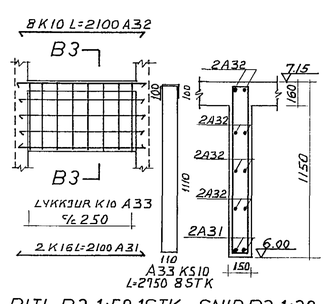

BITI B3 1:50 1STK SNIÐ B3 1:20

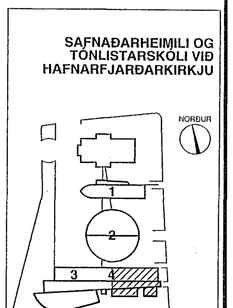

15 JAN 1993 HAFNARFJARÐARBÆR BYGGINGAFULLTRÚINN

⚠ = BREYTINGAR 7/9 '92

VERKFRÆÐISTOFA HALLDÓRS HANNESSONAR S. 91-54355
BÆJARHRAUNI 20 – HAFNARFJÖRÐUR

TÓNLISTARSKÓLI
PLATA YFIR 1.HÆÐ AUSTAN MÁLÍNU 7

Mkv.:	1:50 1:20 ~~1:10 1:5~~
Reiknað:	
Teiknað:	
Yfirfarið:	

Verk: Blað nr: 4.2. Dags: APR. '92