
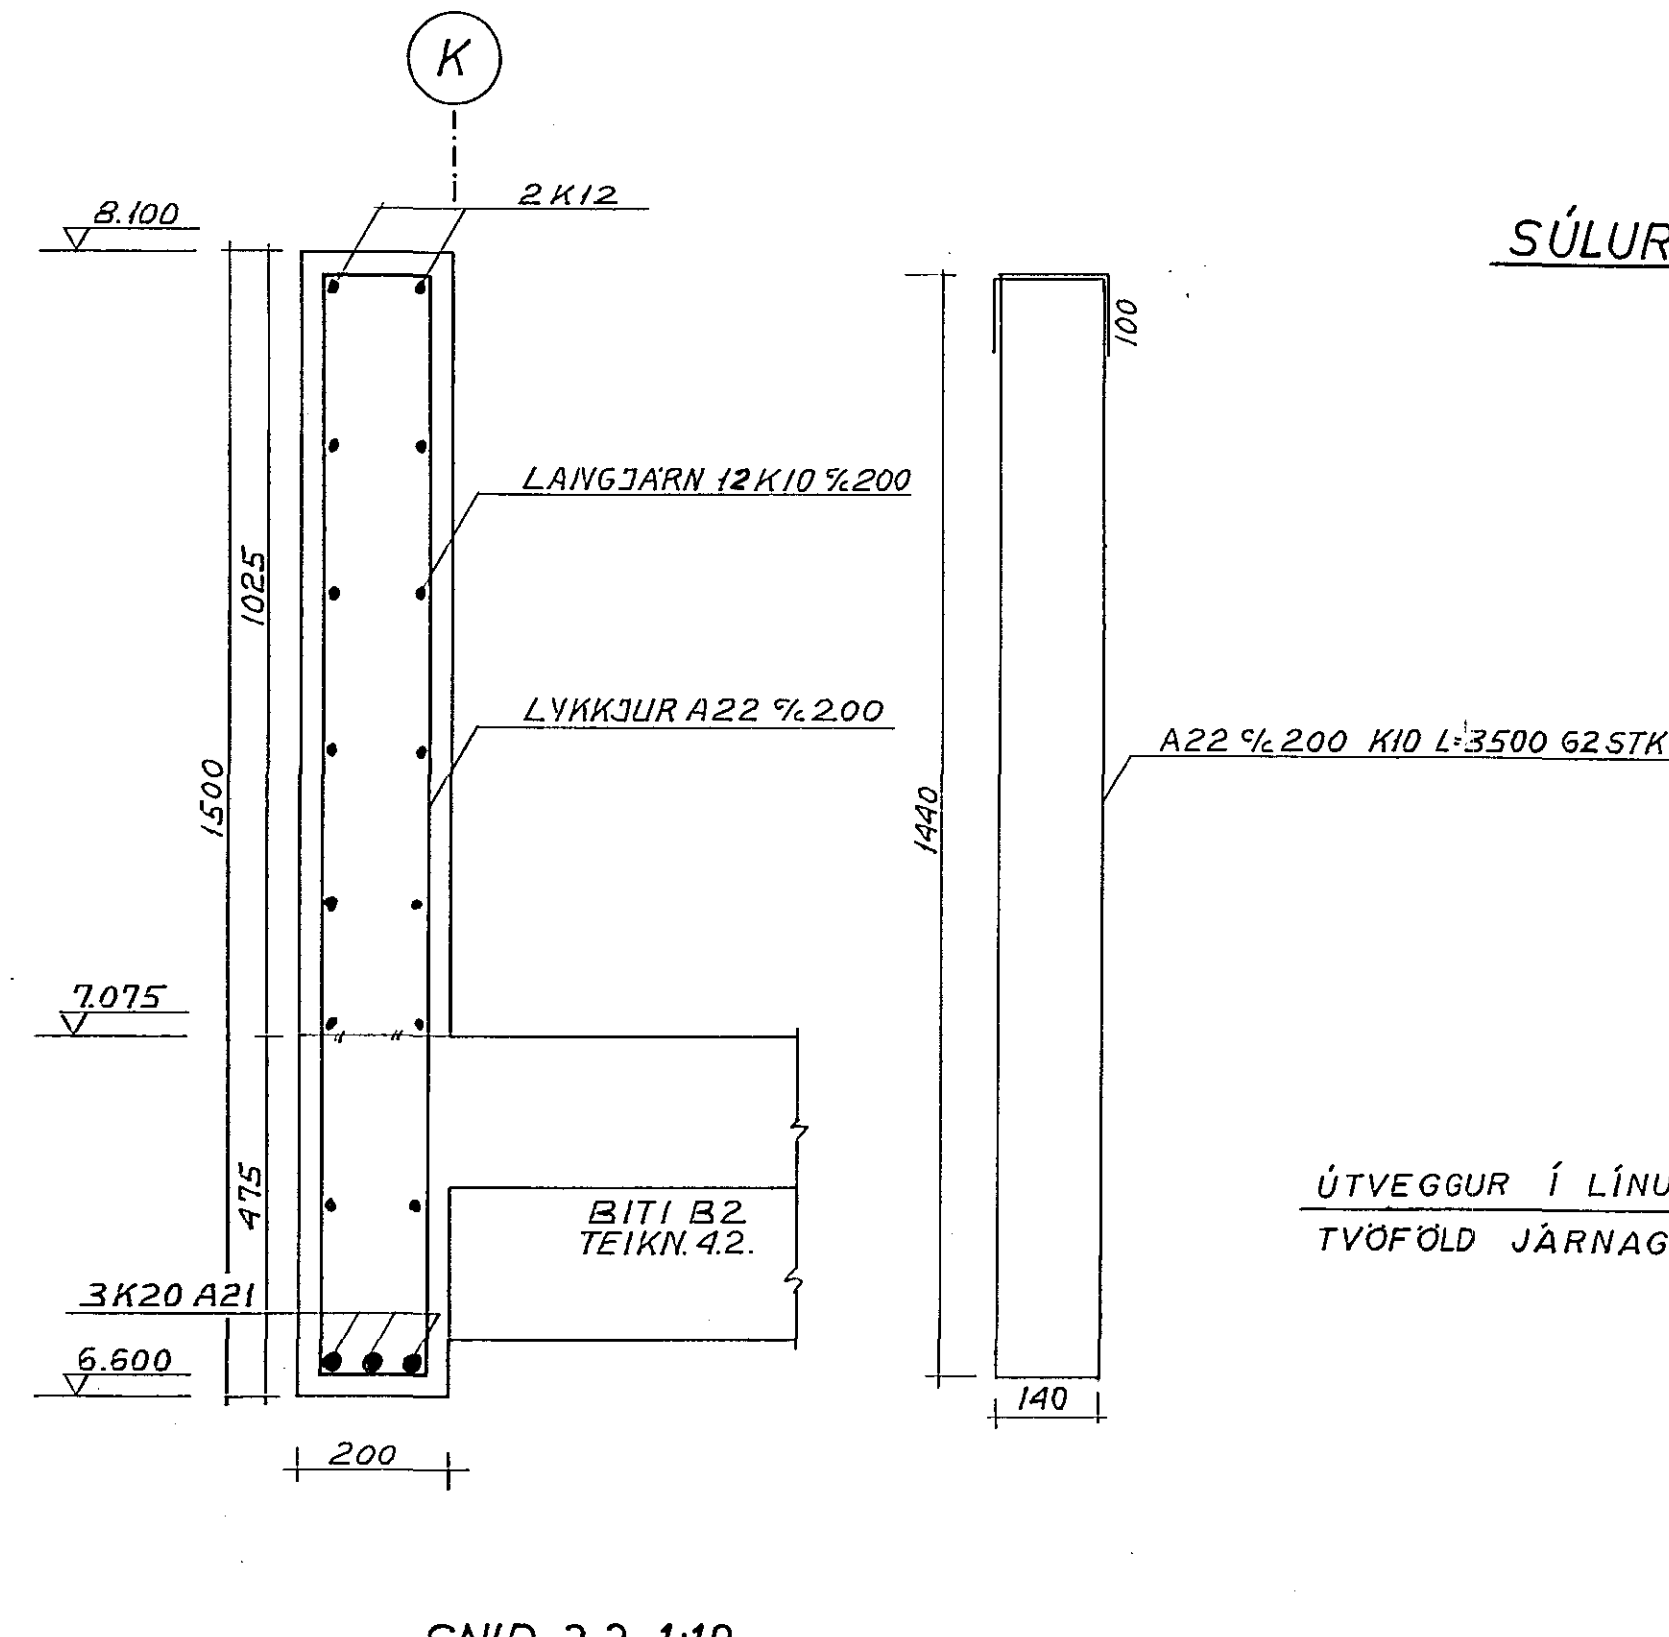




VEGGIR SÉÐIR ÚR SUÐRI 1:50

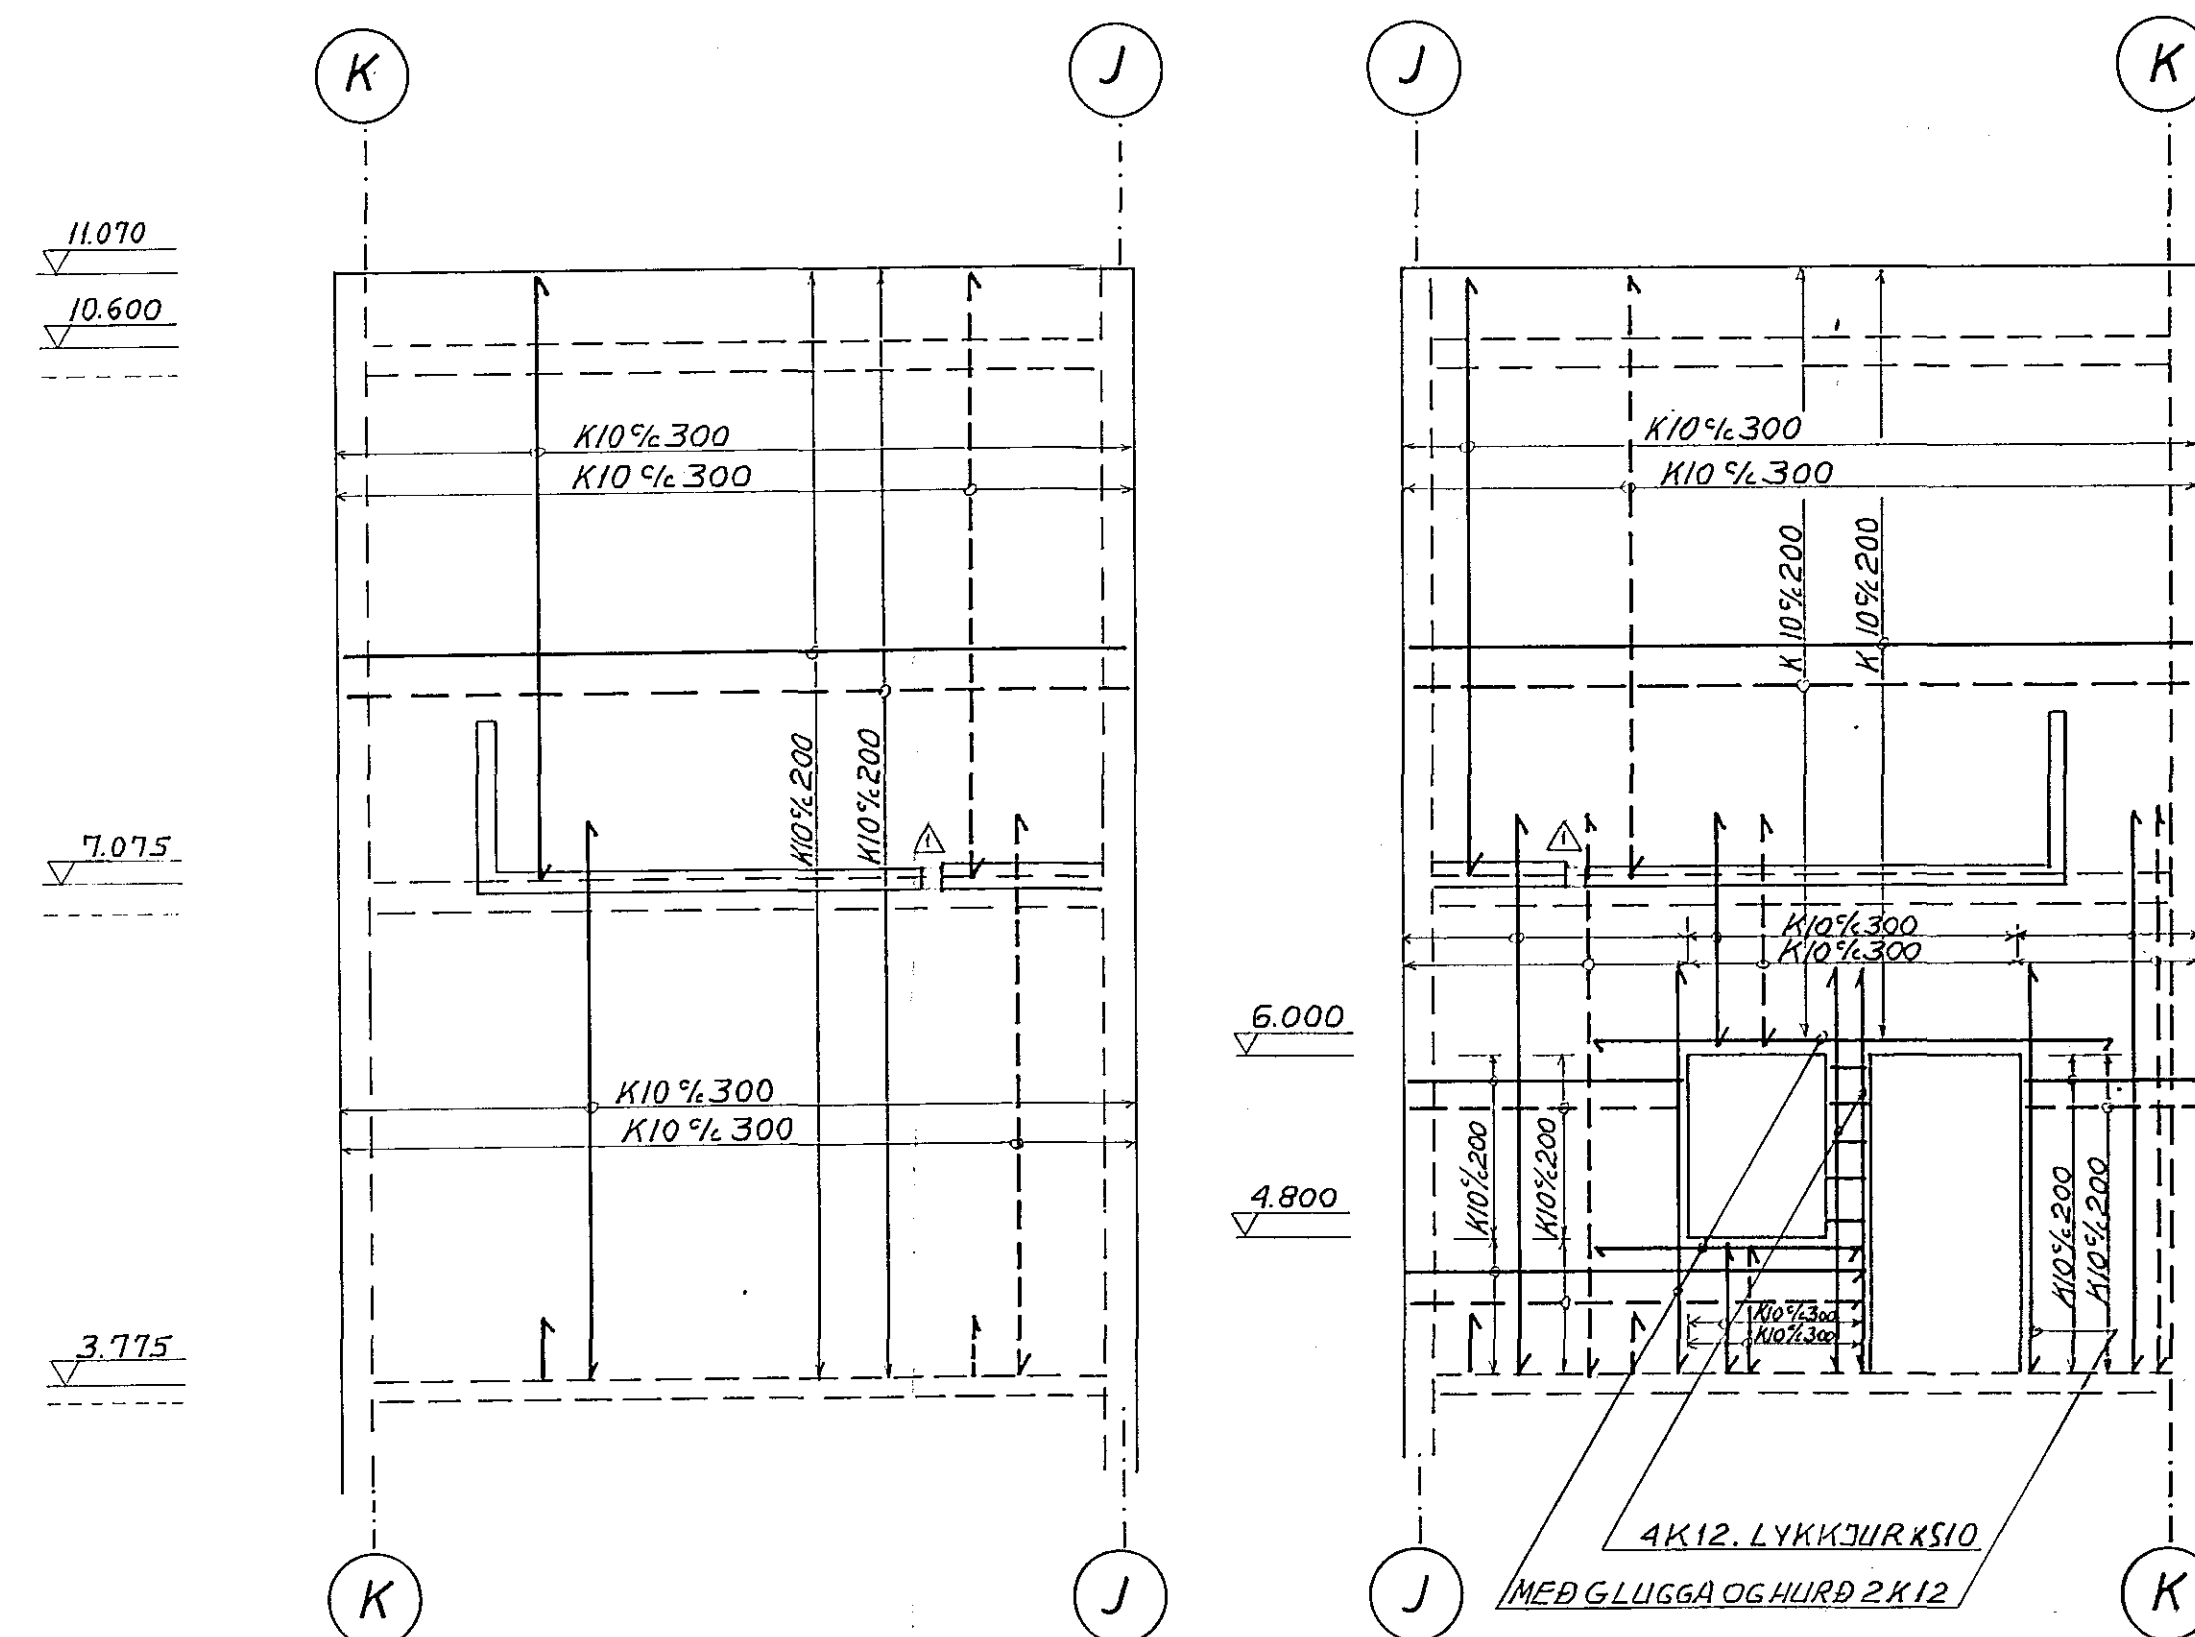

SÚLUR S1 OG S2 SJÁ TEIKNINGU NR. 43.

VEGGIR MILLI LÍNA 9 OG 10 1:50

SNID 2-2 1:10

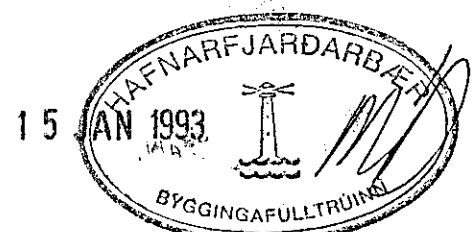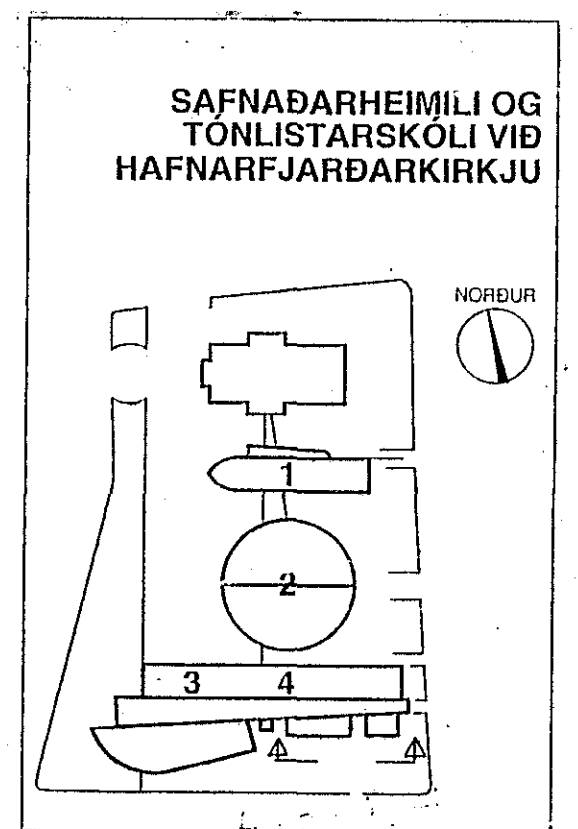

△ BREYTINGAR 7/9 '92

VERKFRÆDISTOFA		HALLDÓRS HANNEÐSSONAR S. 91-54355 BÆJARHRAUNI 20 - HAFNARFJÖRÐUR	
TÓNLISTARSKÓLI		Mkv: 1:50 1:10	
ÚTVEGGIR SUÐURHLÍÐAR AUSTAN MALLÍNU 7		Reiknað: <i>HP</i>	
		Teiknað: <i>HP</i>	
		Yfirfarð:	
Verk:	Blað nr. 4.5.	Dags: APR. '92	