

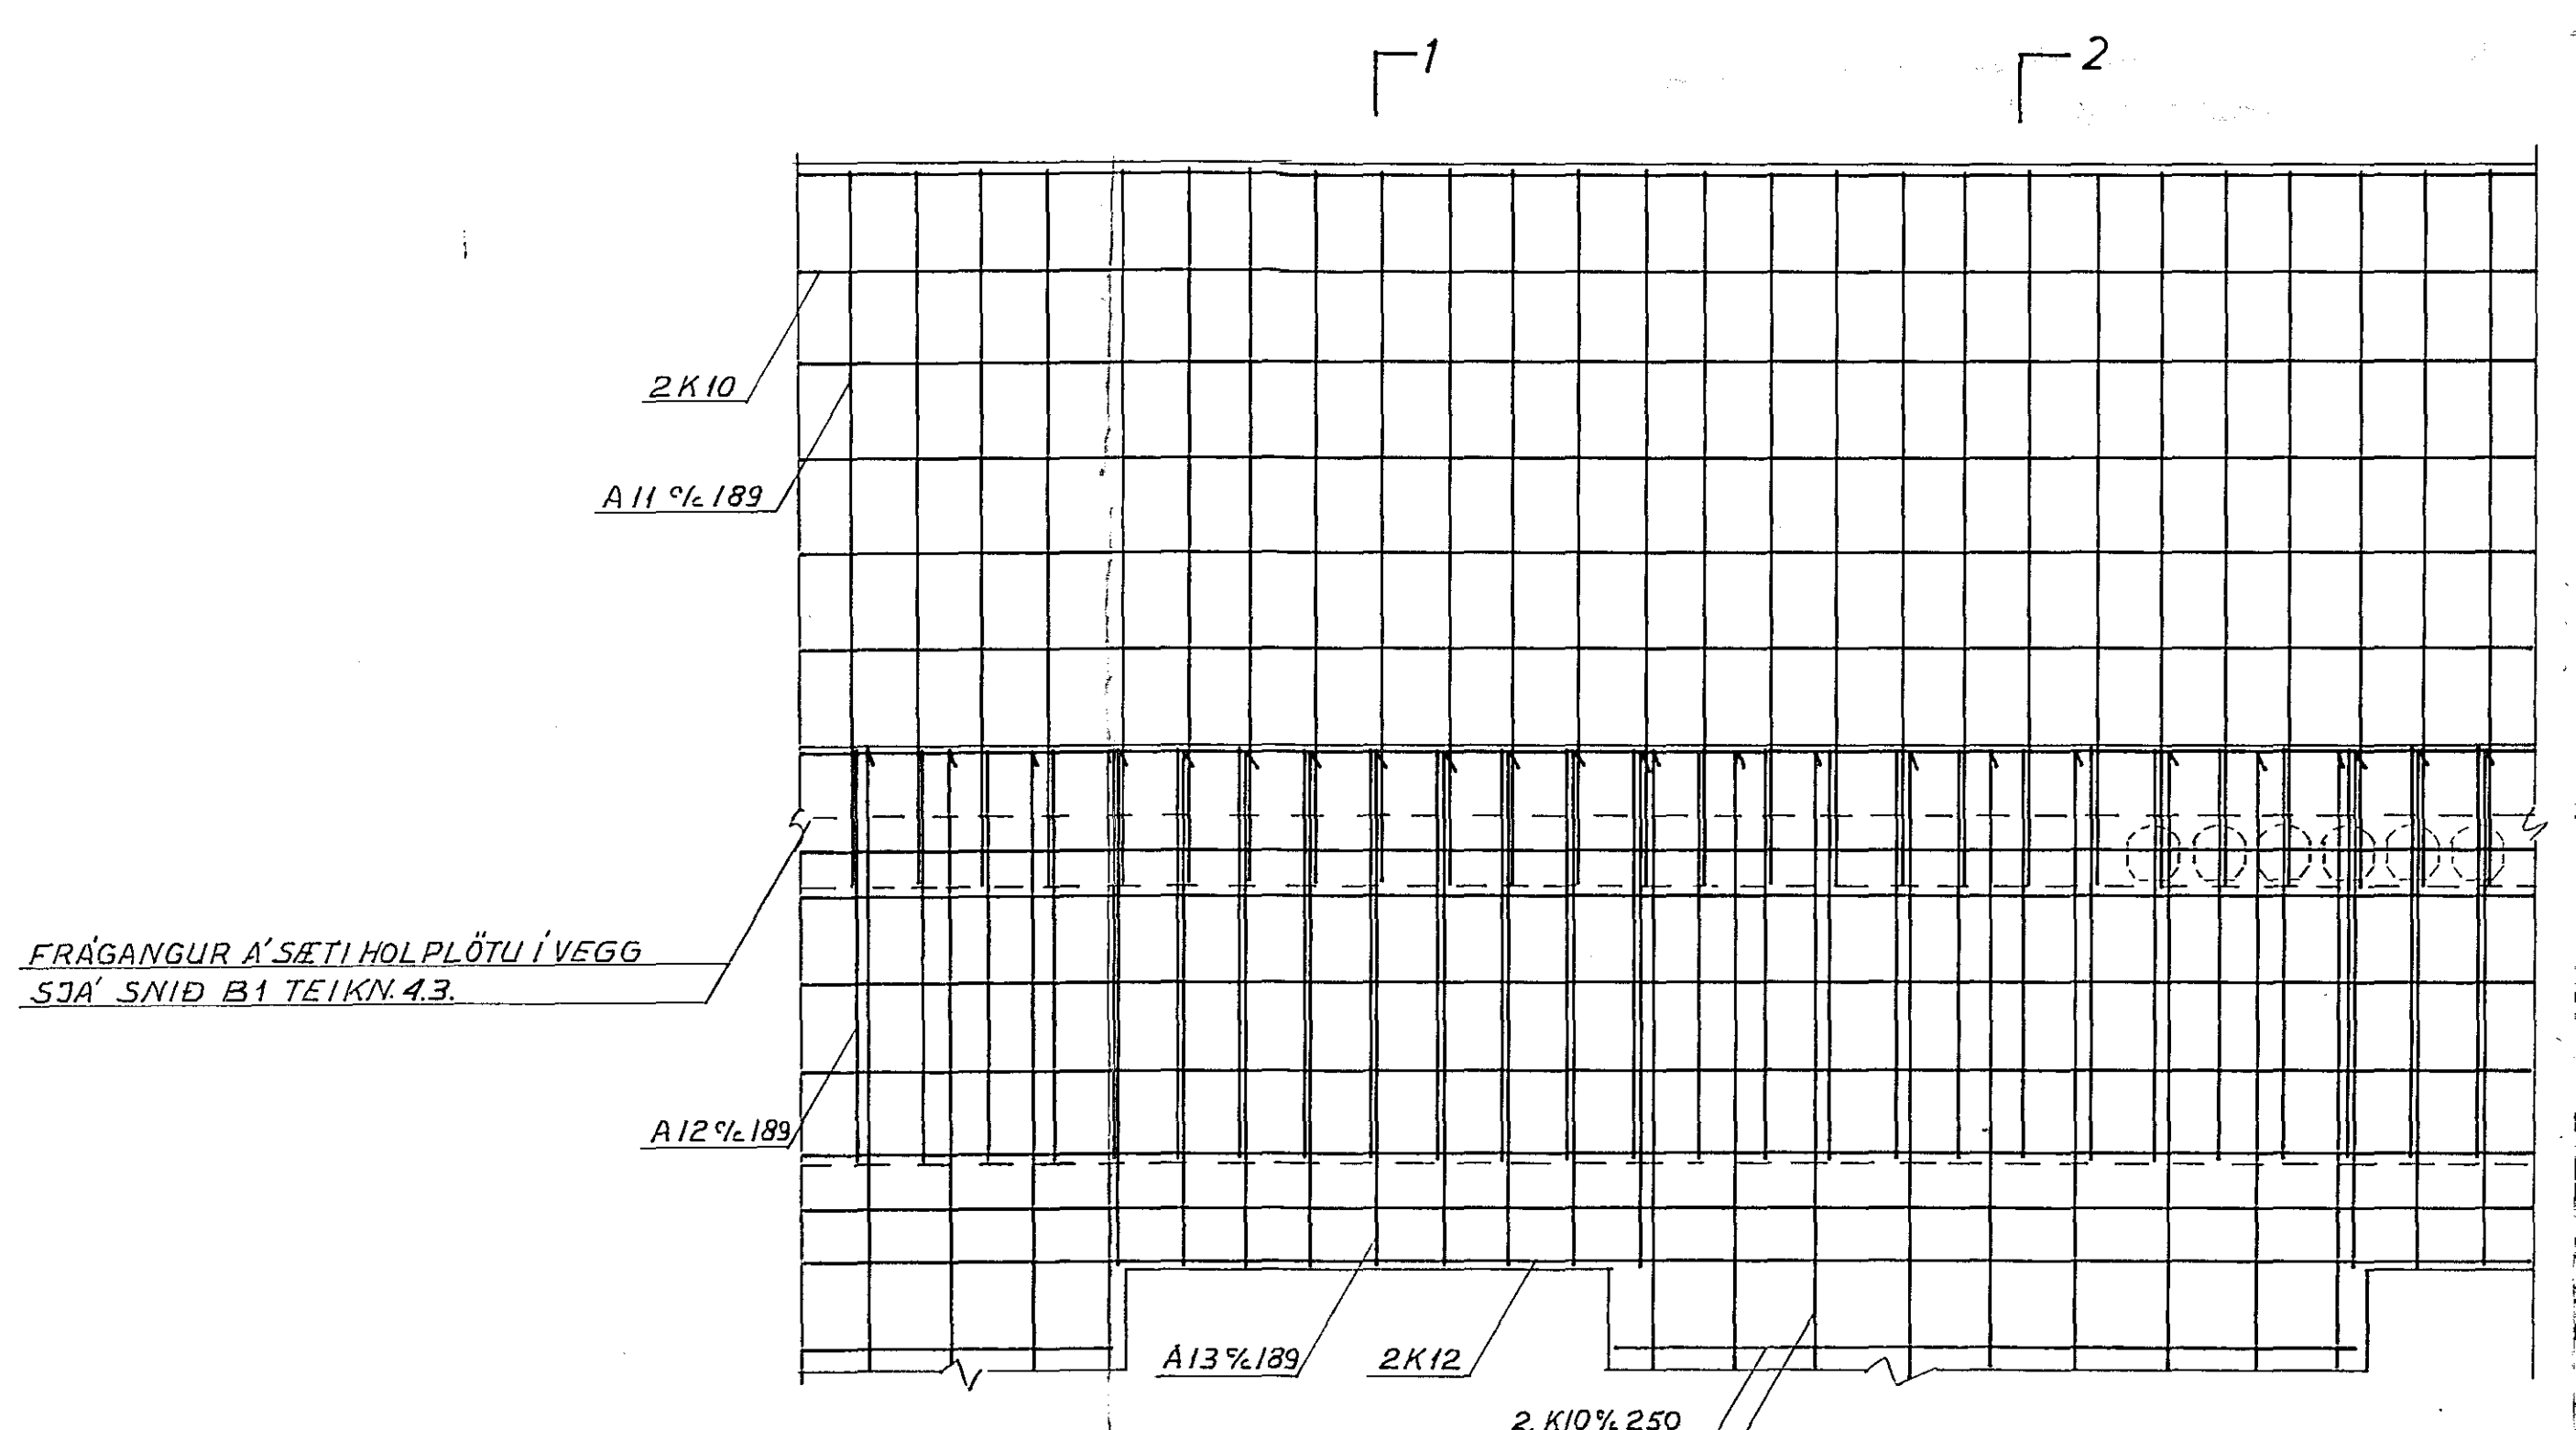


HLIDARMYND 1:50

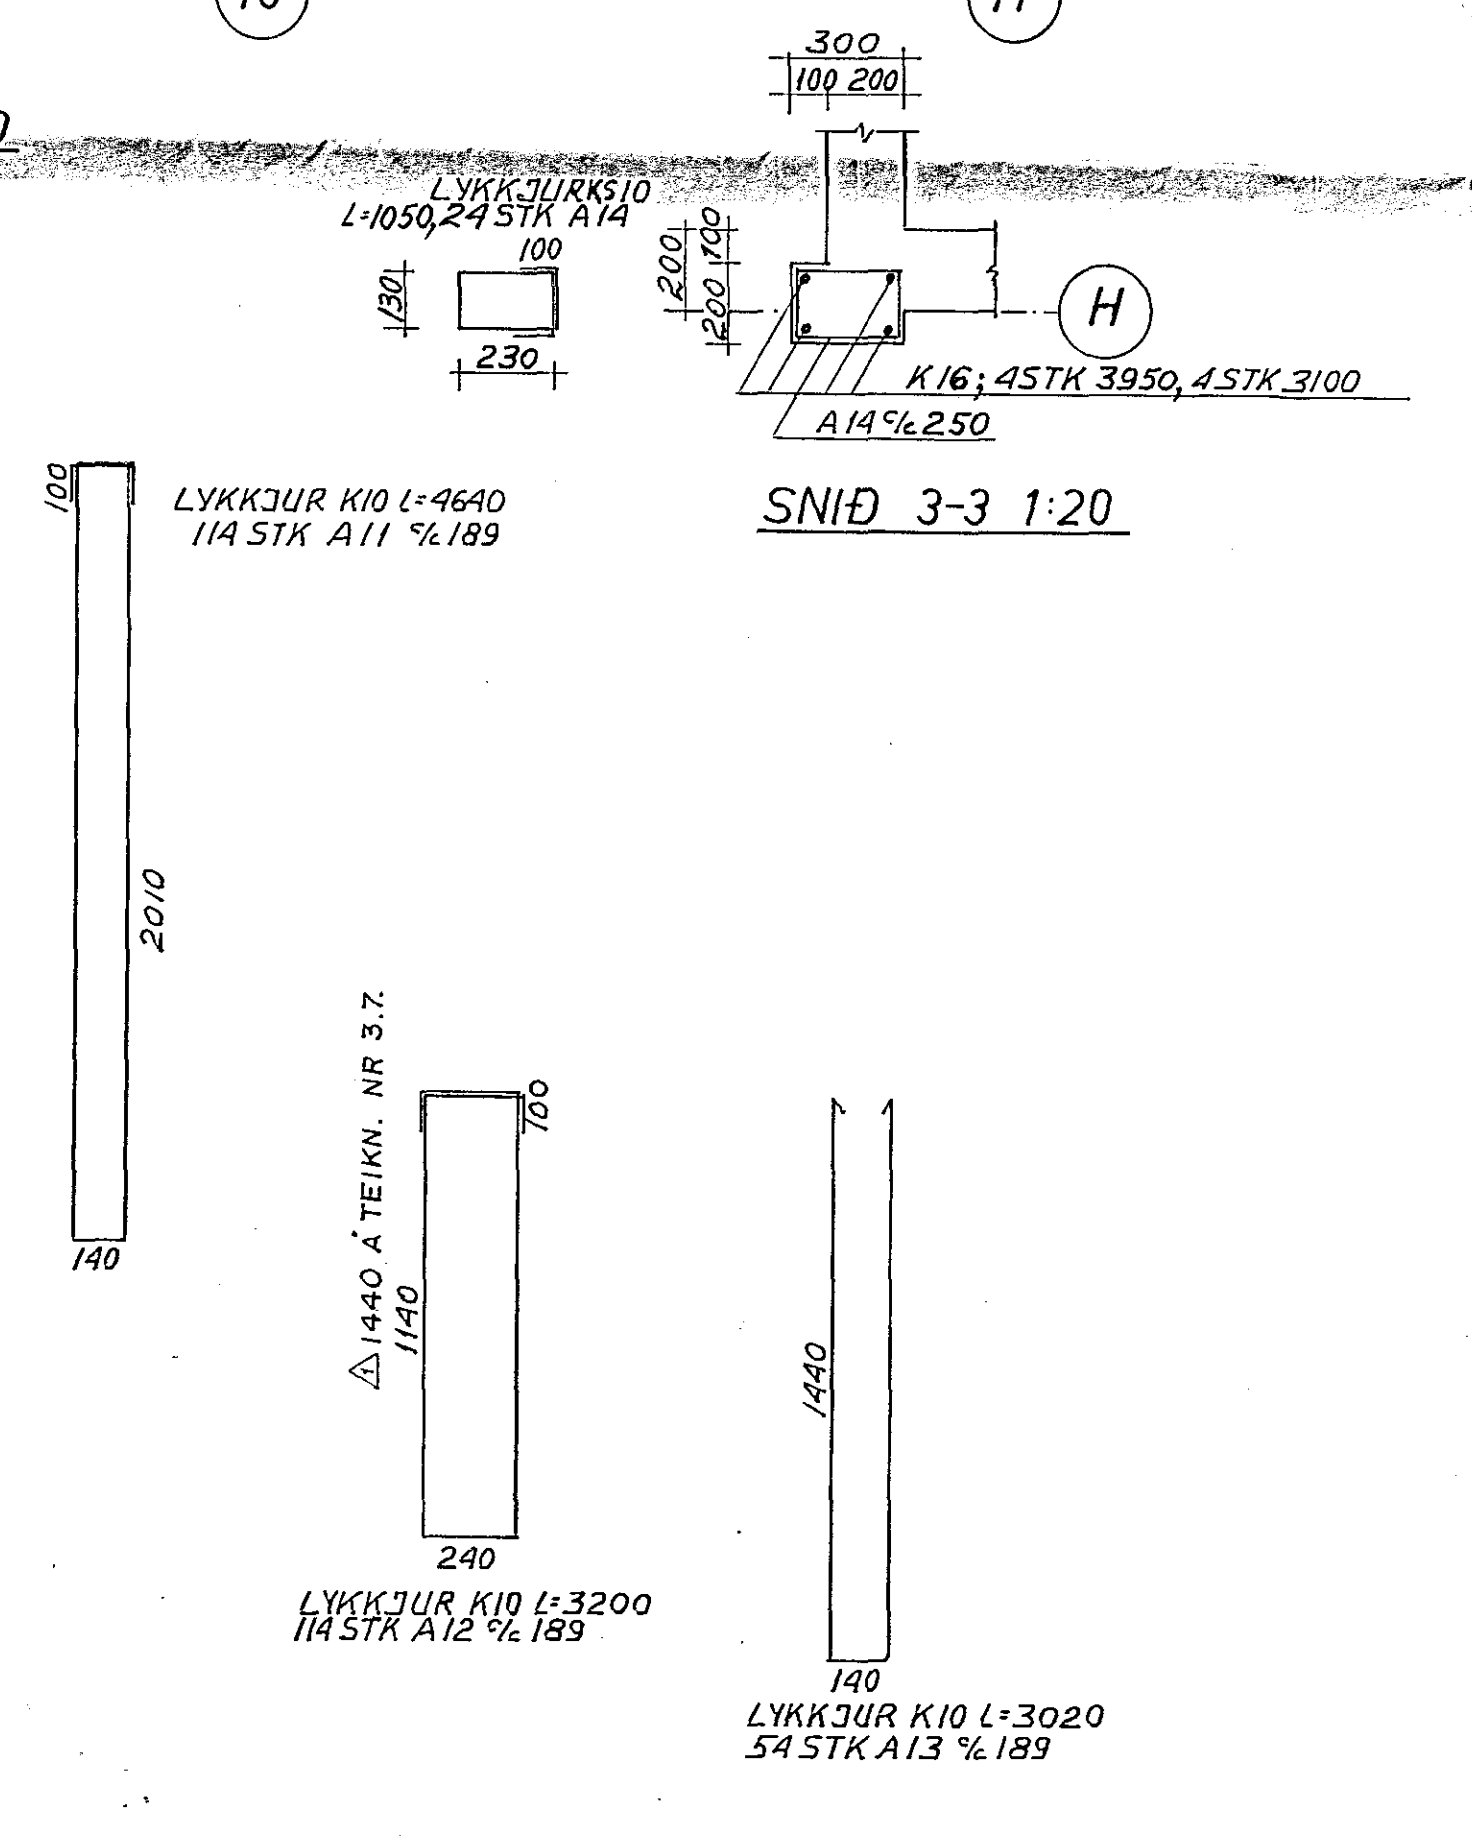

VEGGBITI HLIDARMYND 1:20

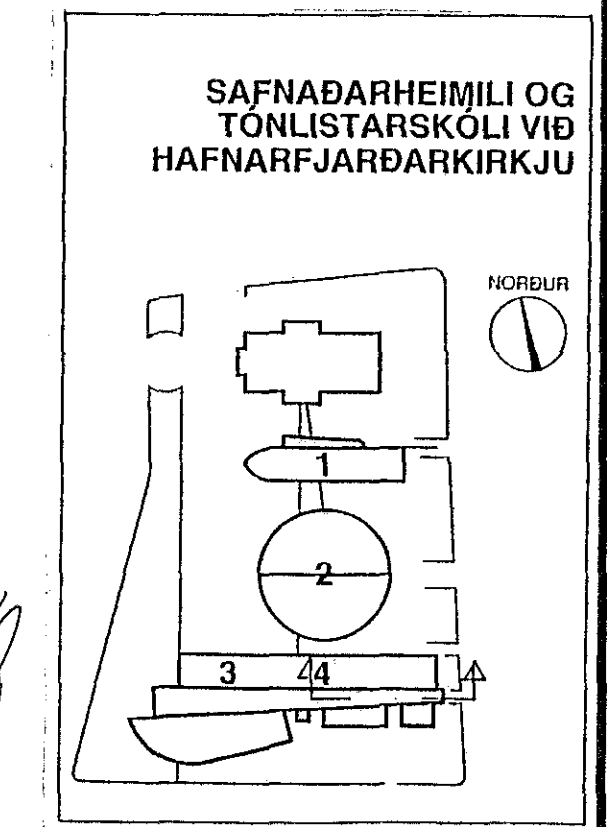

SNID 1-1 OG 2-2 1:20

15 JAN 1993

VERKFRÆÐISTOFA
BREGINGAFULLTRÚÐ

BREYTINGAR 7/93

VERKFRÆÐISTOFA HALLDÓRS HANNESSONAR S. 91-54355
BÆJARHRAUNI 20 - HAFNARFJÖRÐUR

TÓNLISTARSKÓLI Mikv: 1:20

INNVEGGUR Í LÍNU H AUSTAN Reiknað: [Signature]

MÁLLÍNU 7 Teiknað: [Signature]

Yfirfarir: [Signature]

Verk: Blað nr. 4.6. Dags: APR. 92