


① STEYPULAG AÐ JÄRNUM 153 15 MM
 EKKI ER NAÐSYNLEGT AÐ BEYGJA JÄRN OK NEDRI BRUN PLÖTU
 UPP I EFRU DRÖM. EF ÞAÐ ER EKKI GERT SKAL Í ETRU
 BRUN ZOMA K8 1/2 200 HVERT Á PLÖTUR, SEM NÁI
 250 MM HÖT FYRIR UPPBEYGLINGUR

SAFNÁÐARHEIMILI OG
 TONLISTARSKOLI VÍÐ
 HAFNARFJÁRÐARKIRKJU

ÁSKILIÐ, ELÐRI
 TEIKNING ÓGILD

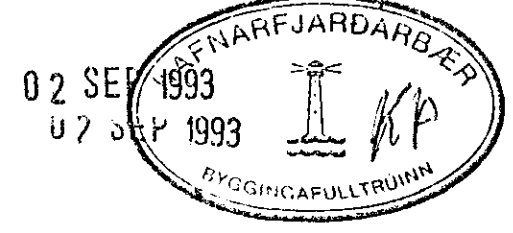

02 SEP 1993
 07 SEP 1993

① BREVITT 1. SEPT 1993 KS

JÄRN Í BITA B1-B6
 SJÁ TEIKN. NR. 210, 211 OG 212

GRUNNMYND 1:50

SAMKOMUSALUR		DAGS JUNI 1992
JÄRN Í PLÖTUR, ÞAKPLÖTUR		HANNAÐ: KS
MÆLIKYRÐI 1:50		TEIKNAD: KS/ASB
KRISTJAN STEFANSSON TEIKNIÞREÐINGUR T.T.F.F.		VERK UR FLOKKUR 9107 01
REYKJAVIKURVEG 68, HAFNARFIRÐI 210 652100		TEIKNING UR 213