ÍSHÚS HAFNARFJARÐAR

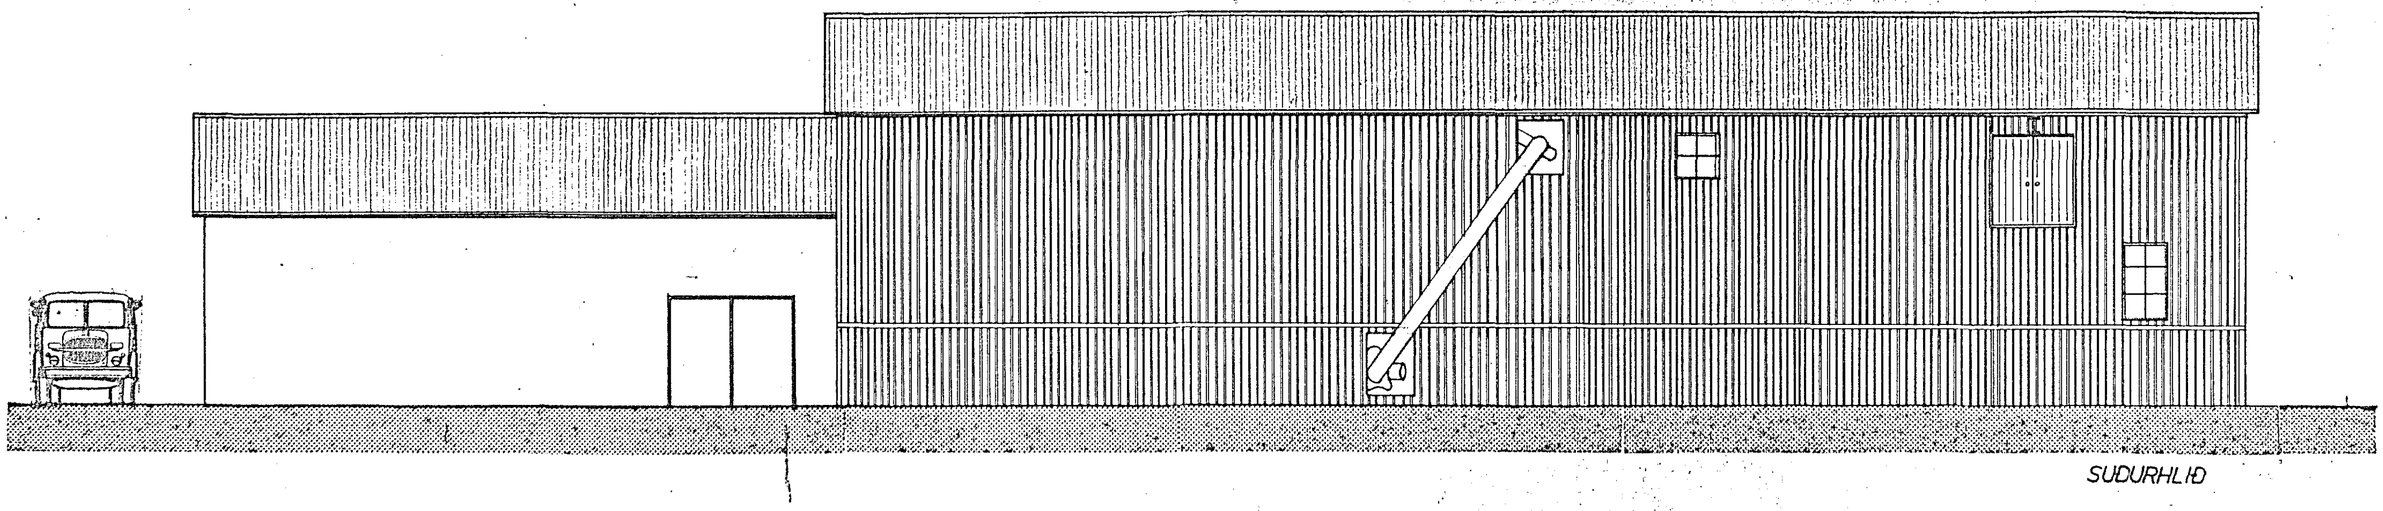

SUÐURHLIÐ

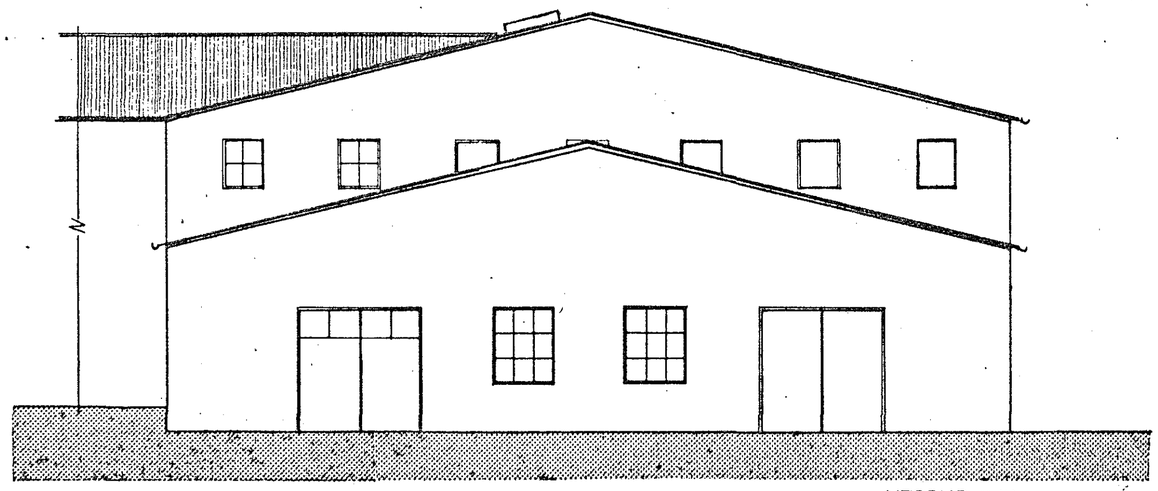

VESTURHLIÐ

BREYTING: GERÐ NÝ OP Á SUÐURHLIÐ VEGNA BREYTINGA Á NÝTINGU HÚSSINS, ANNARS VEGAR VERÐUR ÍSFRAMLEIÐSLA OG SNIGILL TIL AÐ FLYTJA ÍSINN VERÐUR UTANHÚSS Á EFRI HÆÐ STRANDGÖTUHLIÐAR VERÐUR NETAVERKSTÆÐI. LOKS VERÐA SUÐUR- OG VESTURHLIÐAR HÚSSINS KLÆDDAR MEÐ BÁRUÐU STÁLI OG EINANGRUN.

HAFNARFJARÐARKAUPSTAÐUR
08. nóv. 1985
BYGGINGAFULLTRÚINN

ÍSHÚS HAFNARFJARÐAR	VERK	BL.NR. 1
BREYTING Á ÚTLITI	HAFNARF. MAÍ '85	
	M.K.V. 1:100	REIKN:
		TEIKN:

VERKFRÆÐISTOFA HALLDÓRS HANNESSONAR
SUÐURGÖTU 14 HAFNARFIRÐI SÍMI 54355