


Sampylkt hann
 25 MAR 2006
 Byggingafráttir / Byggingarfræði
 Fh. Stjórnur Steinar Jónsson

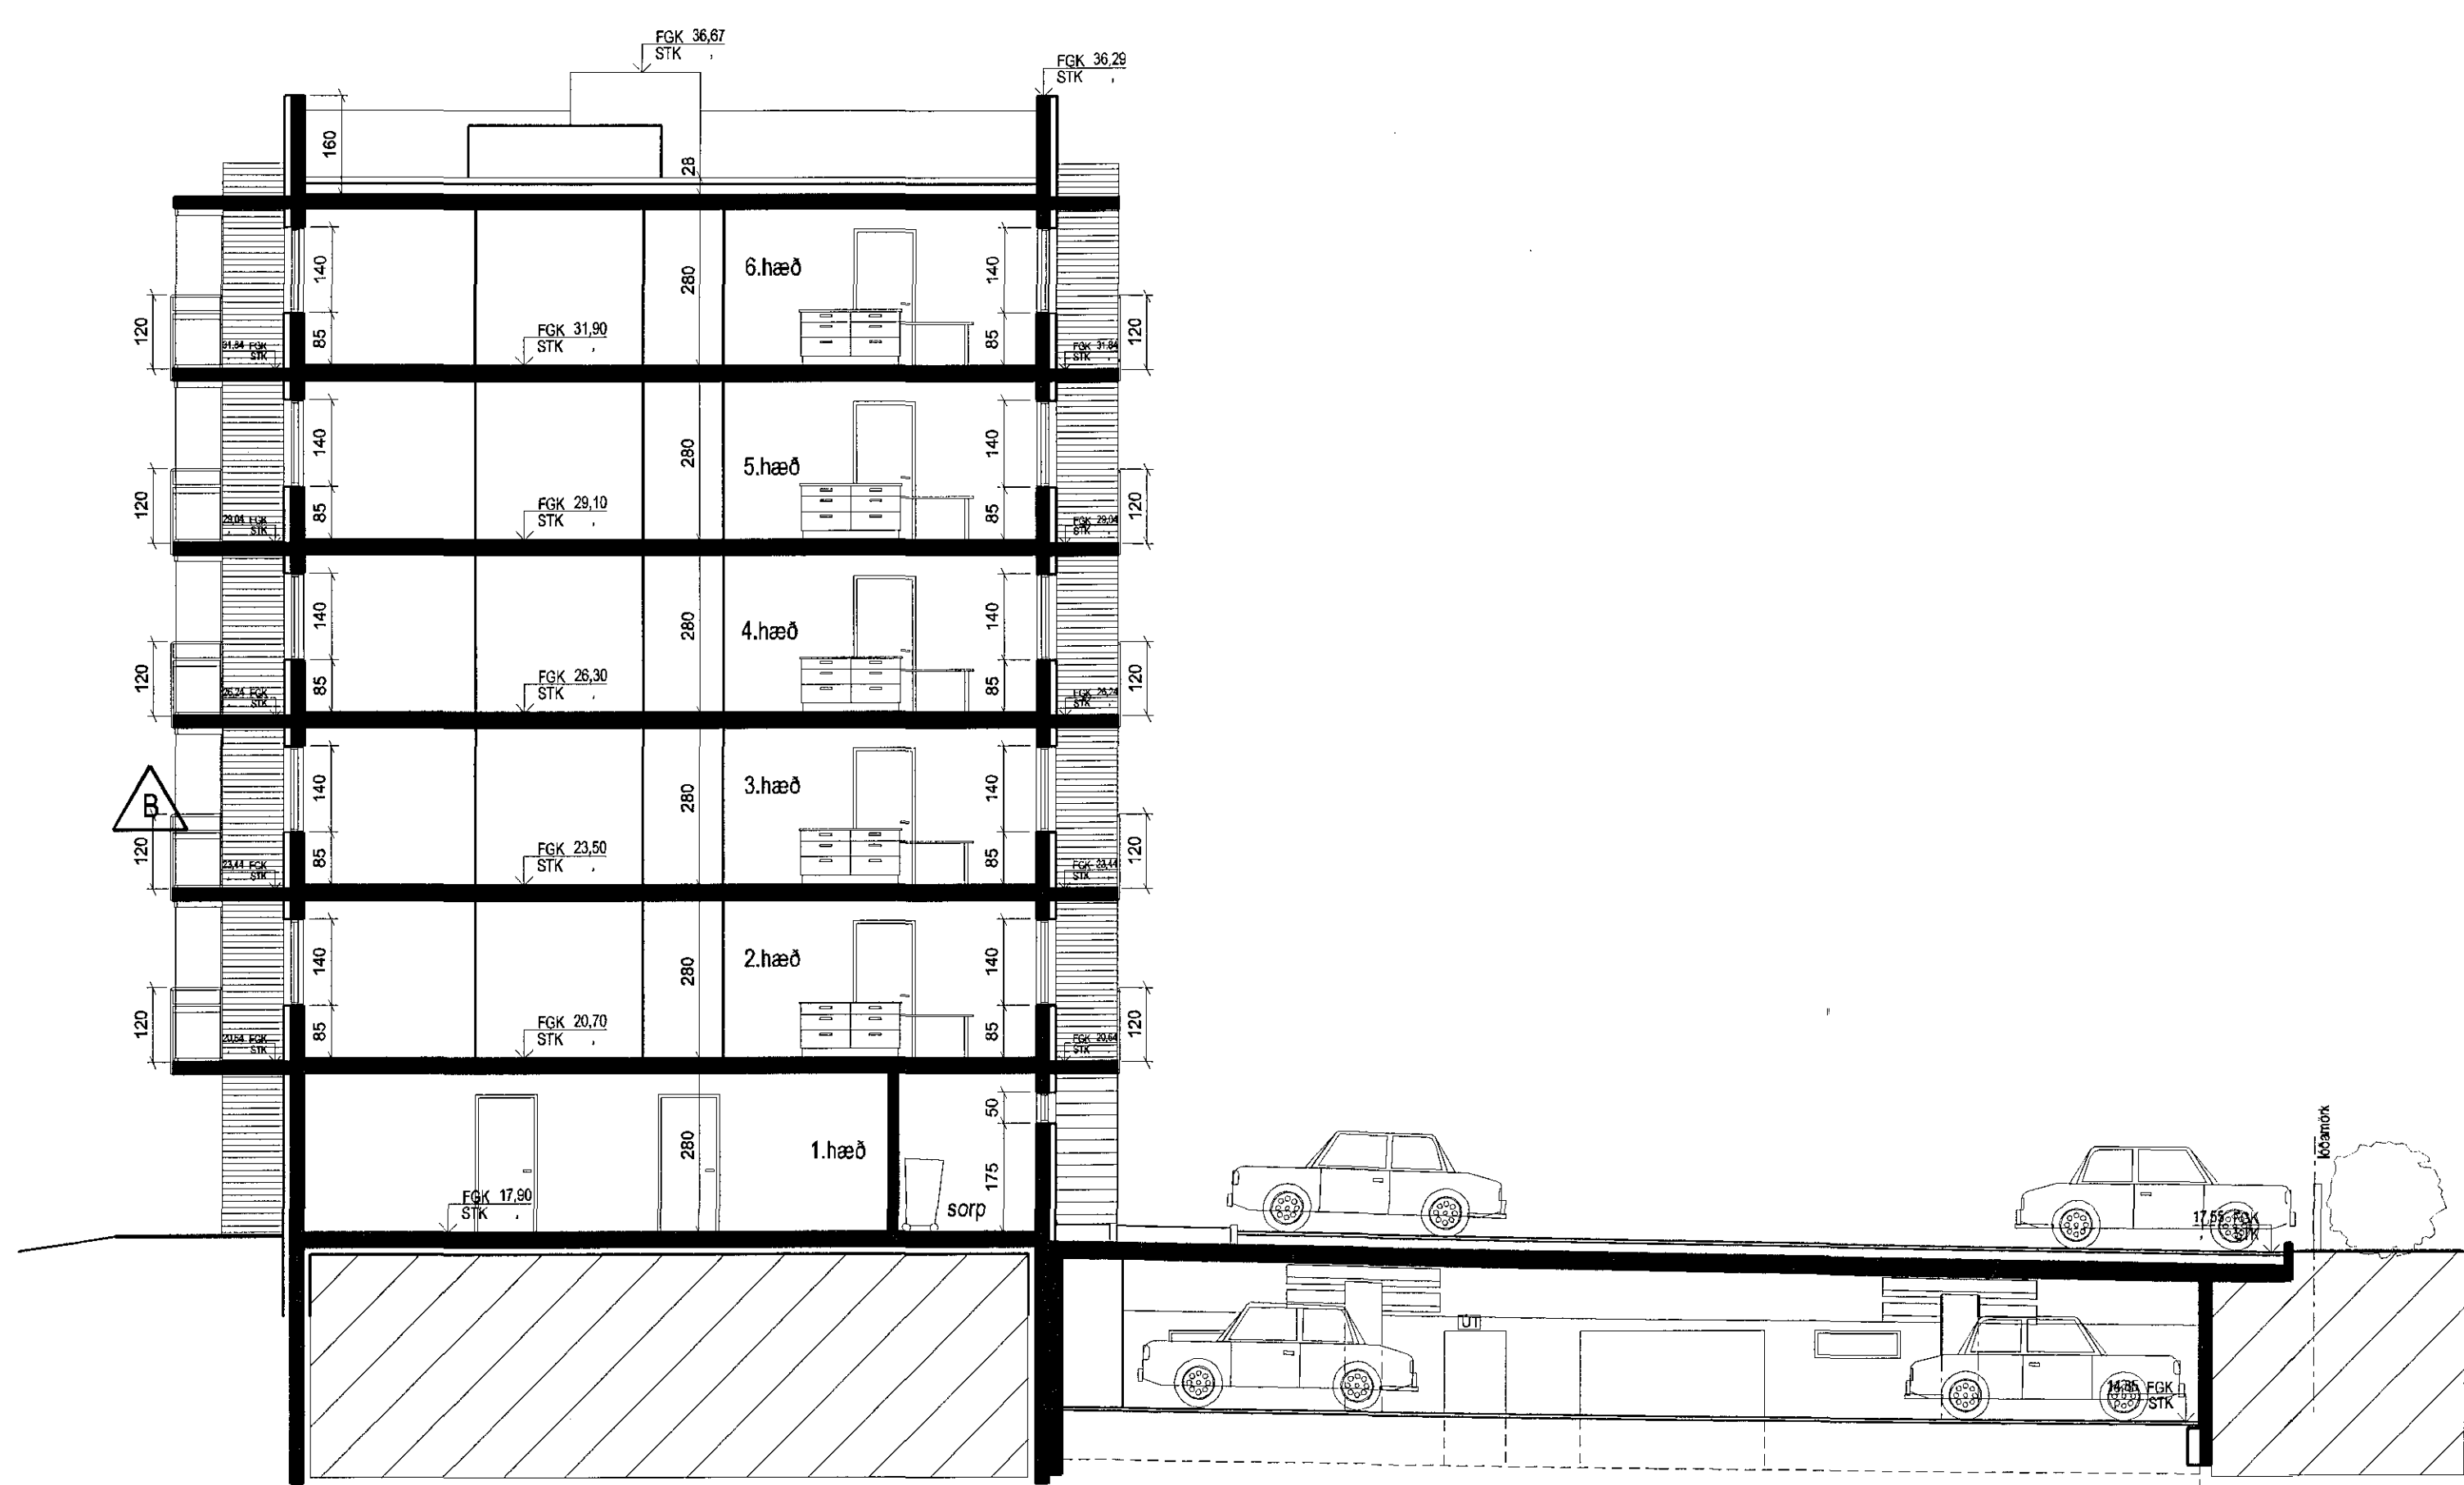

SNEIDING 1:100
 snið d-d



SNEIDING 1:100
 snið c-c

B	SS	FG	18.11.08
Clarifíleggr settir á svalir á suður og vester hlöðum.			
A	IBA	PG	29.03.2007
UTGAFA	TEKNAÐ	FRAMRYKT	LDAB
SNEYTINGAR			



ASK Arkitektar
 Geimstöð 9
 101 Reykjavík
 Sími 515 0300
 Fax 515 0310
 www.ask.is



Árnum aðildar
 Páll Gunnarsson arkitekt P.Á. 210552-2199

SKIPALÓN 22-26
AÐALTEIKNING

TEIKNINGAR
 HEFTI TEIKNINGAR

NOV. 1. AT.
 1:100
 TEIKNING
 DAGS 01.02.2006
 UTGAFA

0457 HÖNUR TEIKNINGAR 10-21 8 af 11 B