



GRUNNMYND 2.HÆÐ

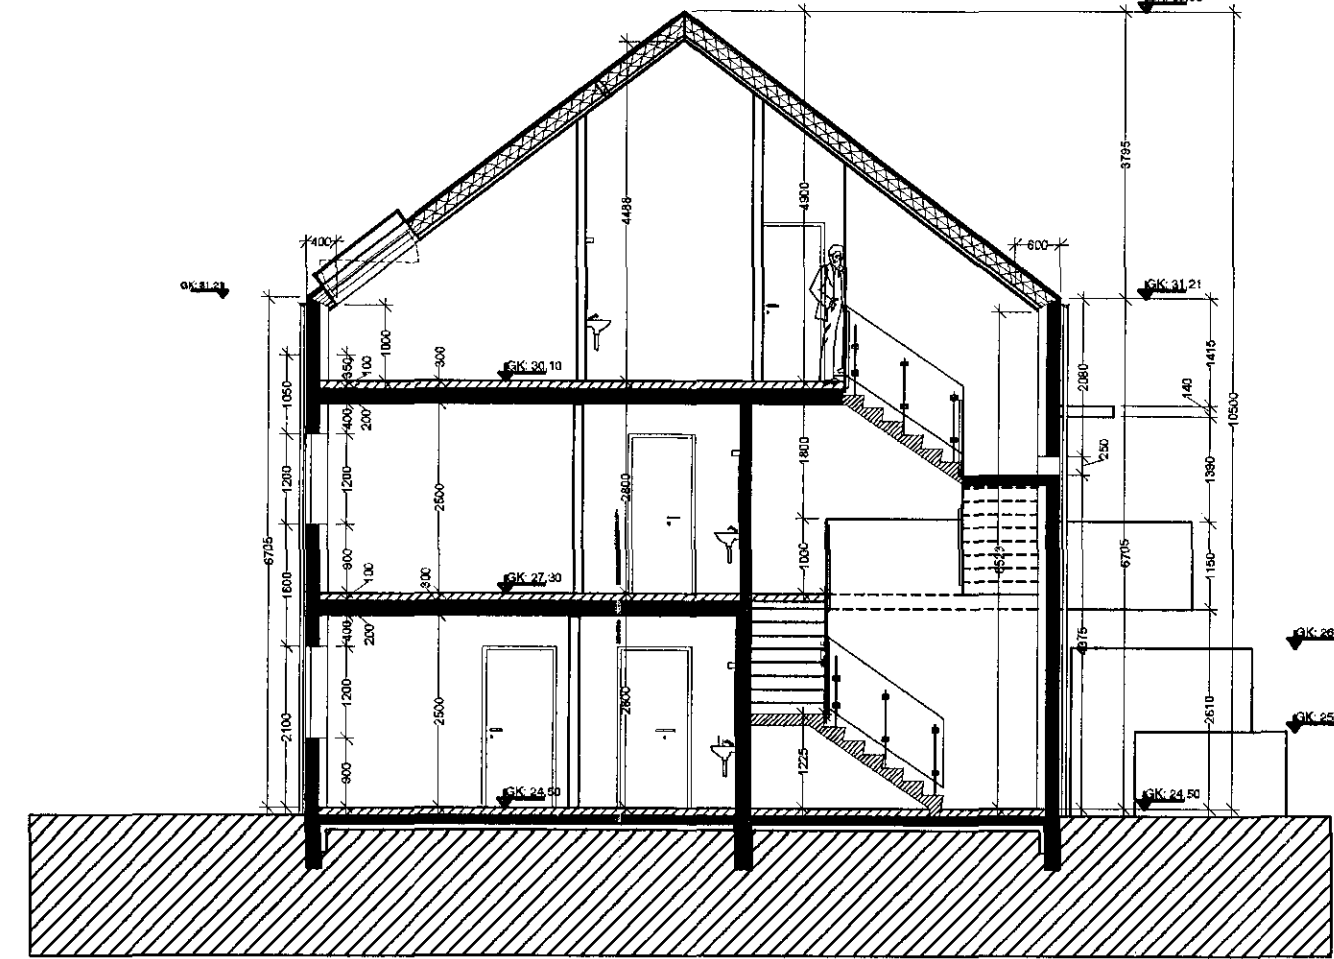

SNEIÐING A-A

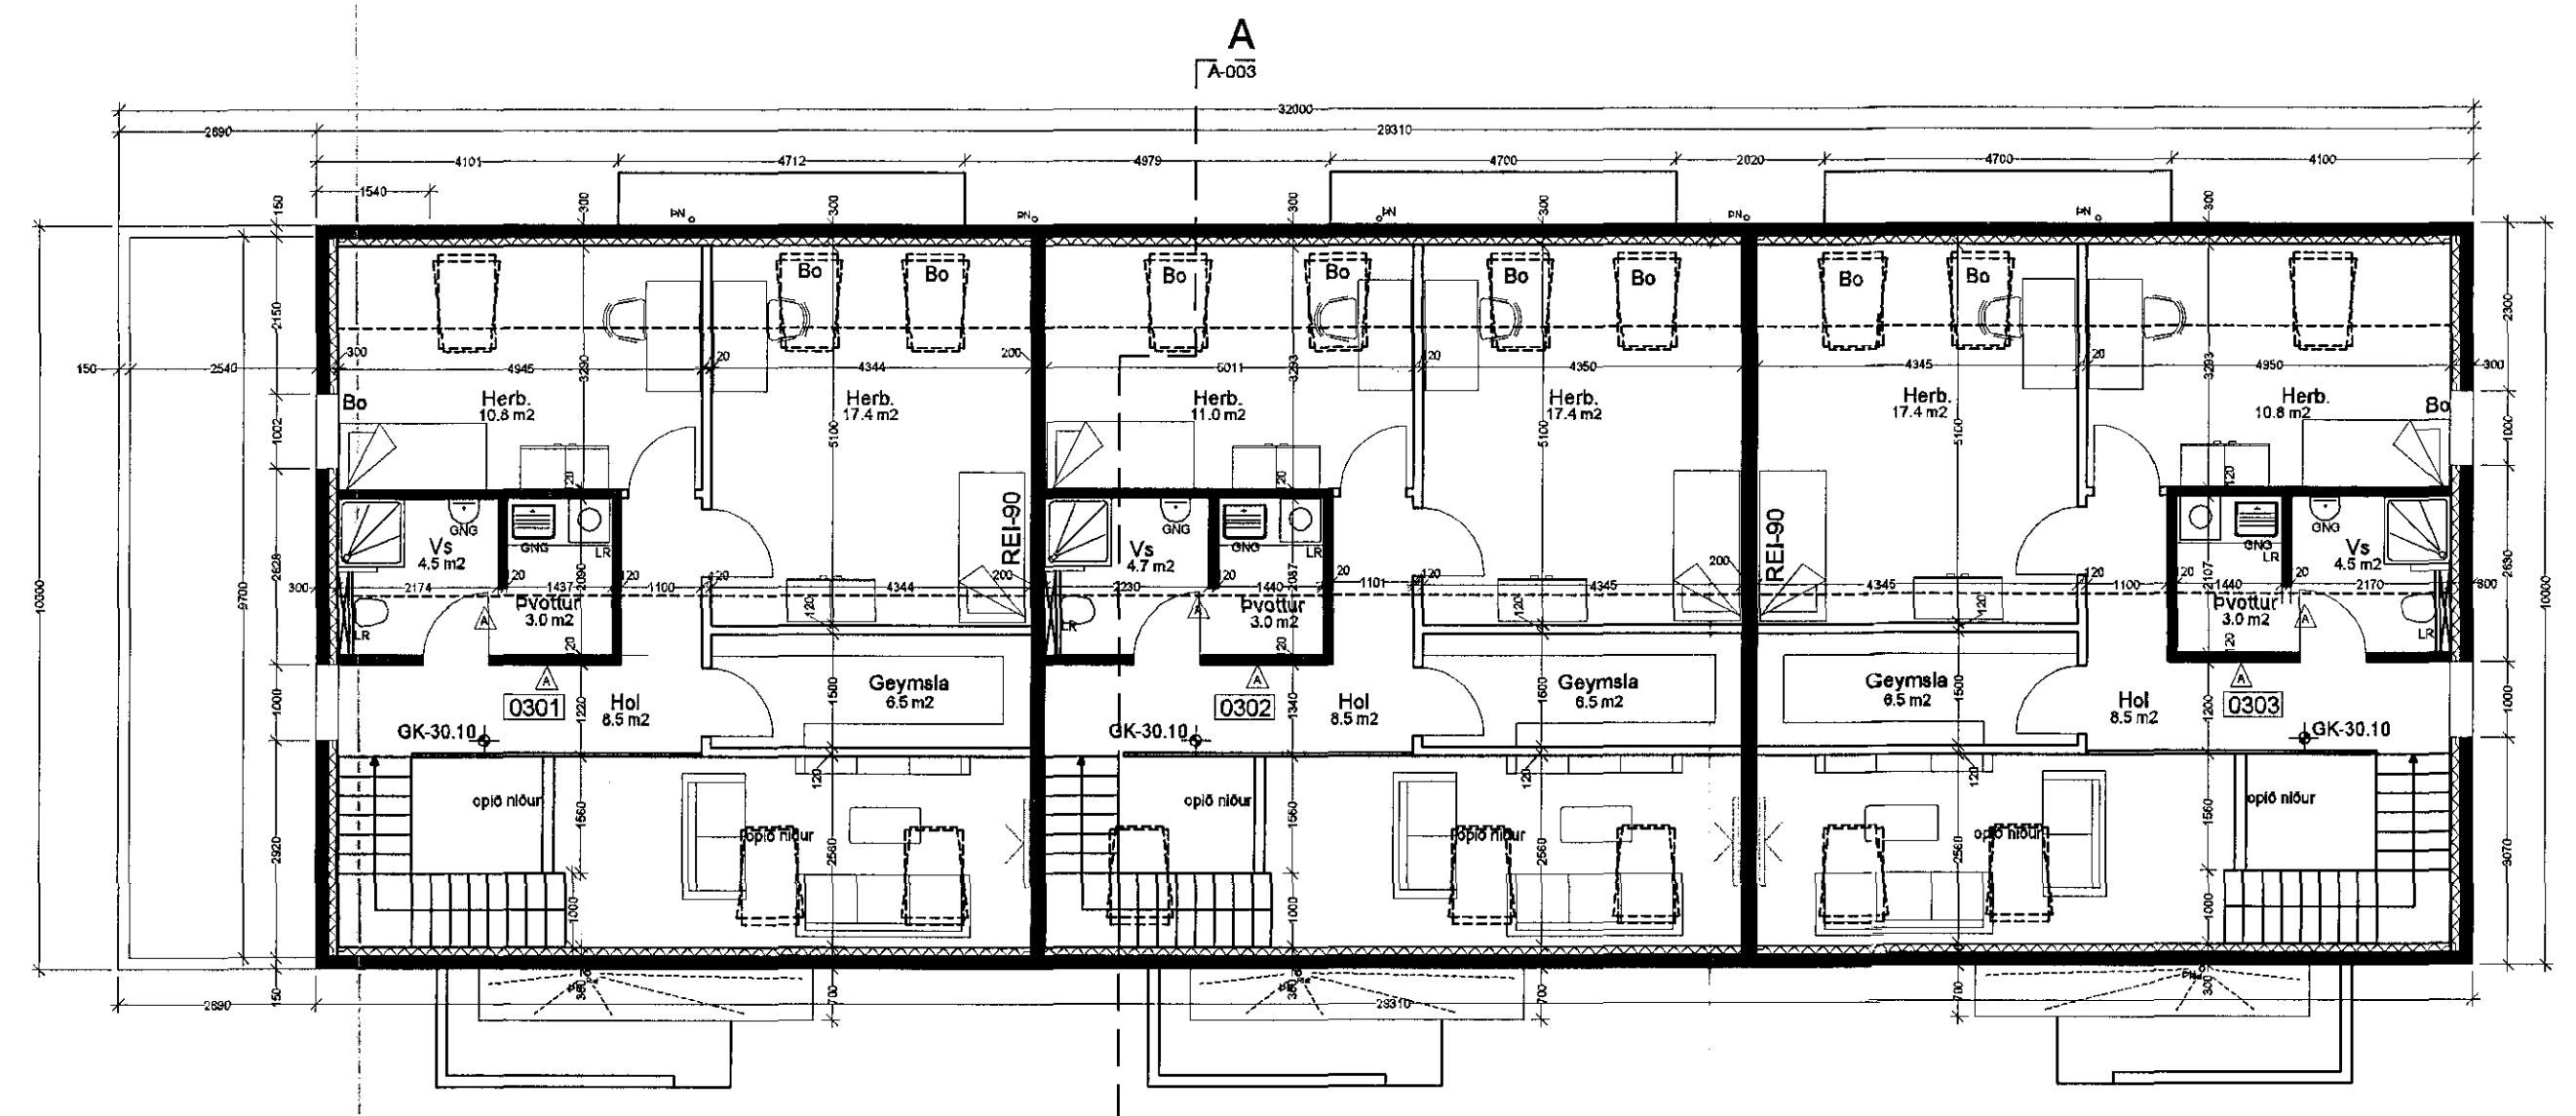

GRUNNMYND PAKHÆÐAR

A - 07.10.2016 - Hurð úr vaskhúsi þakhæð fjarlægð, aðgengi frá baðherbergi (allar íbúðir þakhæðar)

<b>VEKTOR</b> - hönnun og ráðgjöf - Akralind 6, 201 Kópavogi.		Jón Hrafn Hlóbverson byggingaræðingur Kf. 28082-8519 sími: 554-8690 fax: 554-8668.	<b>Drekavellir 36 - Hafnarfirði</b> Byggingarnefndarteikning GRUNNMYND 2. hæðar & SNIÐ A-A
Teikn. nr.	Tilvísun á teikningu	Br.	Dags.
Samþykkt			
Þannað	JHH & BH	Teiknað	BH
Dagsetning	23.05.2007	Verk nr.	Mælikvarði
			1:100
		Teikn. nr.	A-003