
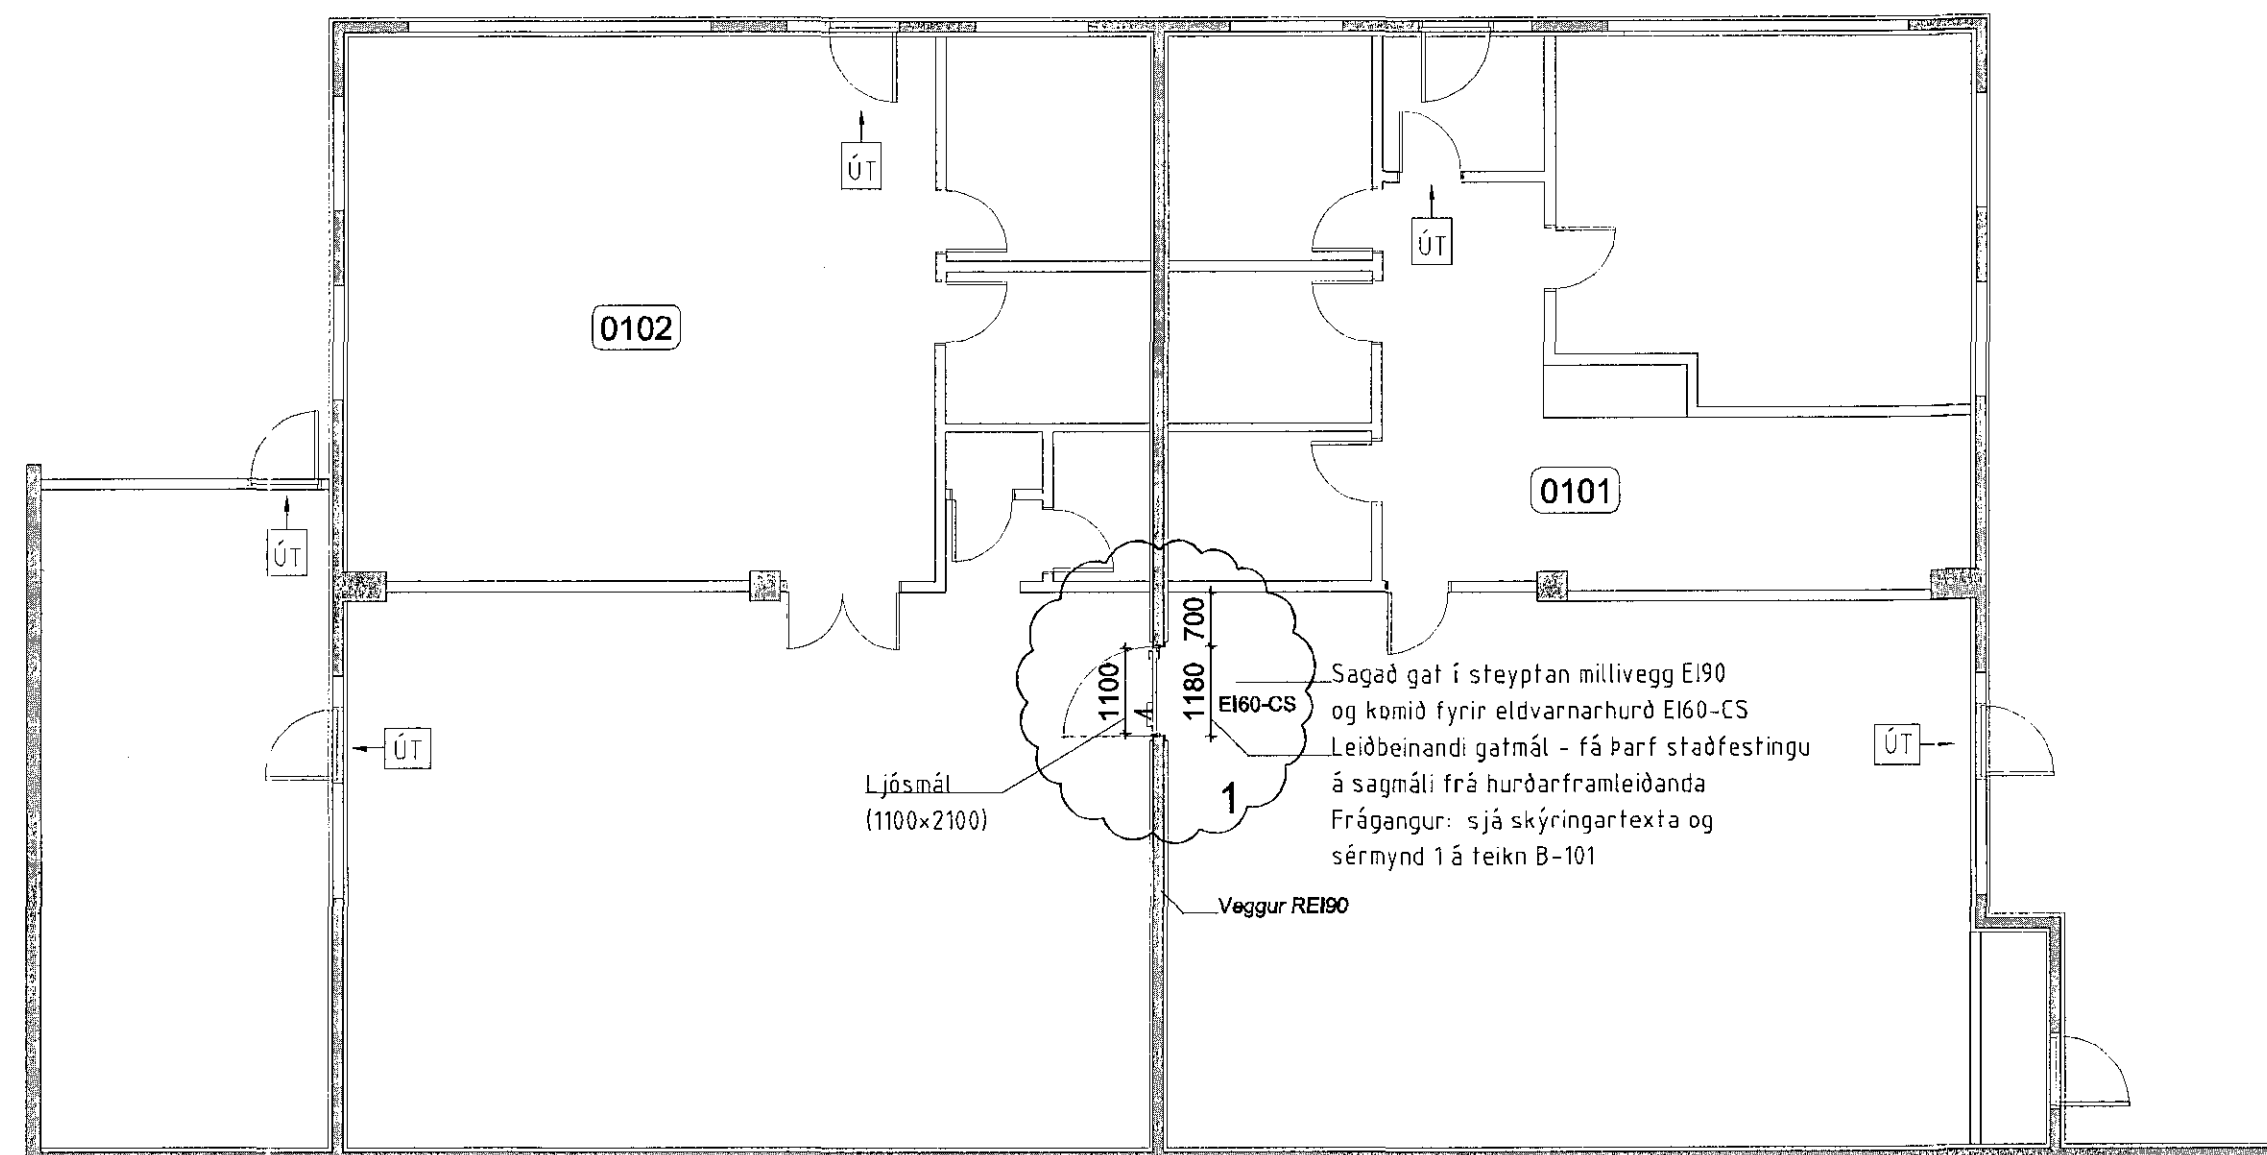


Jarðhæð - Grunnmynd 1:100 - (fyrir breytingu)

Teiknað upp og merkt eftir teikningu Sveins Ivarssonar, Arkitekt FAÍ dags 20. mars 2000

Samþykkt þann  
02. nóv. 2016  
Byggingafulltrúi Hafnarfirði

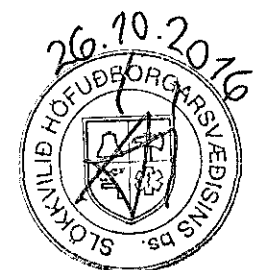

Jarðhæð - Grunnmynd 1:100 - (eftir breytingu)

**Hvaleyrarbraut 35 :**  
**Landnúmer: 121121. Staðgreinir 1400-1-44200350**  
**Breyting okt 2016 - Lýsing**

Sótt er um leyfi til að opna á milli rýma 0101 (165m<sup>2</sup>) og 0102 (200,5m<sup>2</sup>) á jarðhæð. Nú er órofinn steyptur veggur, t=140mm, á milli hólfa. Sagað verður op í vegg fyrir hurðarfleka með ljósmál 1,1\*2,1m. Í opið verður sett eldvarnarhurð úr stáli frá Glófaxa hf. Hurðin er með merkingu EI60-CS, útbúin með hurðapumpu og fellipróskuldi. Reiknað er með að síðar meir verði lokun hurðar stjórnað með væntanlegu brunaviðvörðunarkerfi hússins.

Allur frágangur og uppsetning eldvarnarhurðar sé í samræmi við leiðbeiningar Mannvirkjastofnunar.

Númer	Dags.	Skýring breytingar	Br. af	
GÁG ehf Verk - og tækniráðgjöf		MKV. 1:100 á A2	DAGS. 20.10.2016	ÚTGÁFA NR. 1
Gísli Agúst Guðmundsson - Byggingateknifr. kt: 250860-7499		TEIKN. GG	REIKN. .	VERKNR. 1016
Gauksásl 41, 221 Hafnarfj. s: 869 0880		Netfang: gisligu@gu.com		NR. TEIKNINGAR A-101
HEITI VERKS: Hvaleyrarbraut 35, Hafnarfirði Breyting.		ÁRITUN HÖNNUÐAR <i>[Signature]</i>		DAGS. ÁRITUNAR
HEITI TEIKNINGAR: Eldvarnarhurð á milli rýma á jarðhæð Grunnmynd		ÁRITUN SAMRÆMINGARHÖNNUÐAR		DAGS. ÁRITUNAR