


Grunnmynd millilofts.
meðfram Kaplahrauni

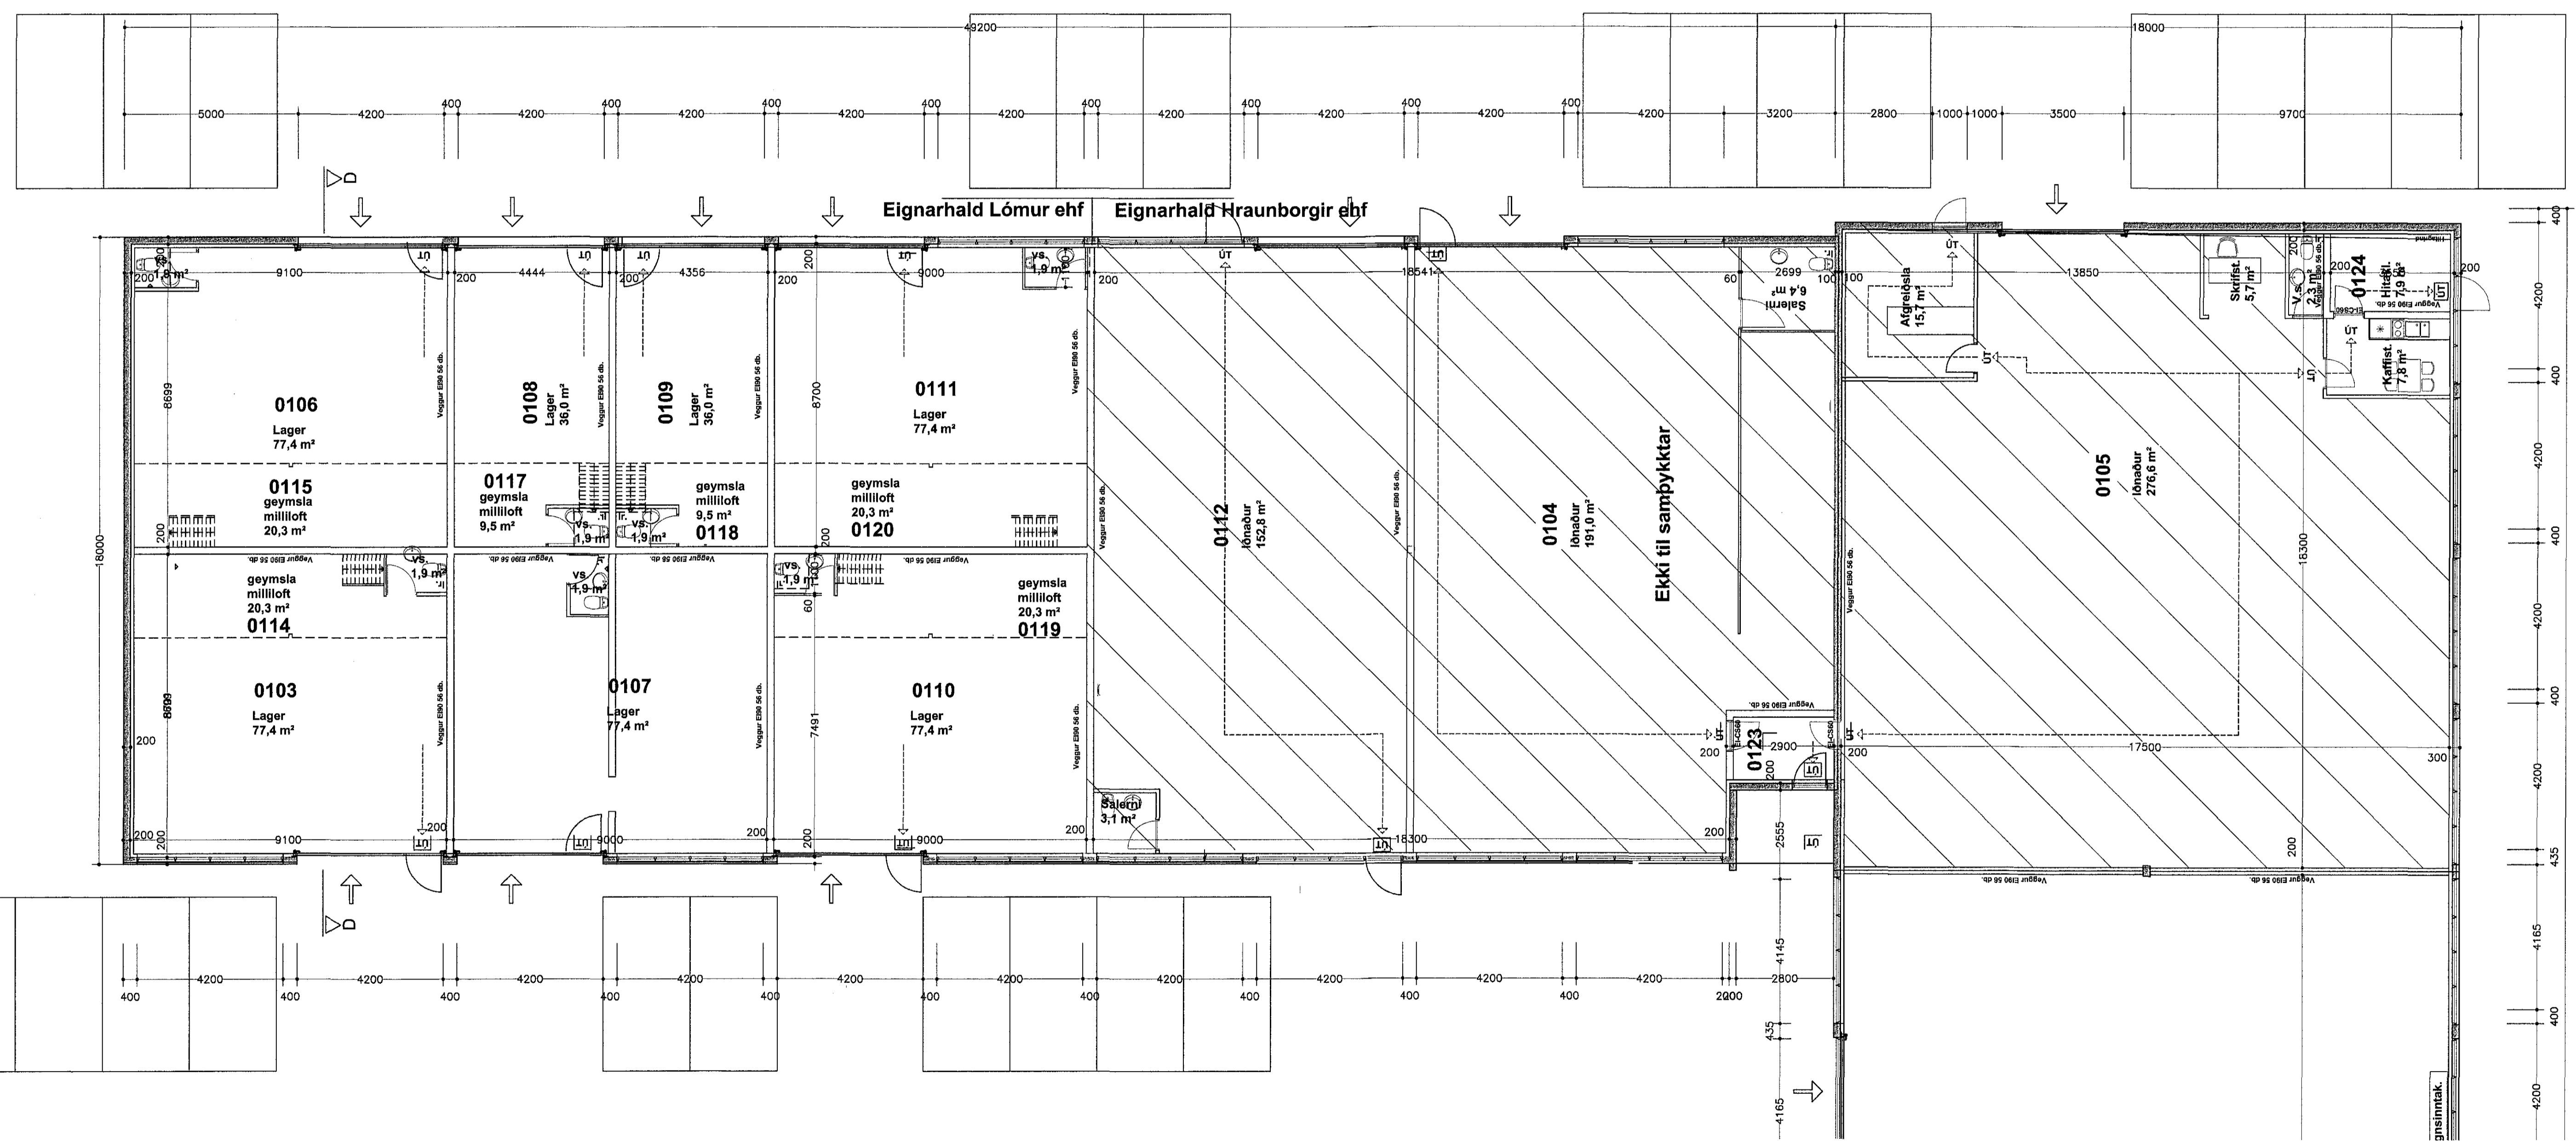

Grunnmynd 1. hæðar.
meðfram Kaplahrauni

Í rýmum 0103, 0106, 0107, 0108, 0109
0110 og 0111 er ekki brunaviðvörðunarkerfi
Yfirstrikað rými ekki með til samþykktar.
Húsið er upphaflega hannað af Sigurði Oddsyni og Snorra Haukssyni.

Bæjarhraun 24

Grunnmynd 1. hæð og milli loft	kvarði: 1:100	teikn. nr. 3
dags: 27.05.2015	breytt: 15.11.2016	

Ágost Þórðarson byggingaráðgjafi bfl
sími 554 2241, 893 8601 fax 554 2231 netf. rymi@islandia.is
Smiðjuvegur 11E 200 Kópavogur

Agust Þórðarson

Breytt dags.	Eðli breytinga	Breytt dags.	Eðli breytinga	Breytt dags.	Eðli breytinga	Breytt dags.	Eðli breytinga	Breytt dags.	Eðli breytinga	Breytt dags.	Eðli breytinga
12.05.2016	Reyndartekningar	22.02.2016	Stigum og salerni breytt undir milli lofti	31.03.2016	Reyndartekningar	13.07.2015	Glistheimili & efl hæð	27.05.2015	Einingu 0103 skipt upp í 7 einingar Einingu 0104 skipt upp í 2 einingar	15.11.2016	Milliloft í einingu 0107 farið og veggur færður inná talningu. Eidvörn undir milli lofti

