



Samþykkt þann
07. des. 2016
Byggingaálfuráráðgjafi

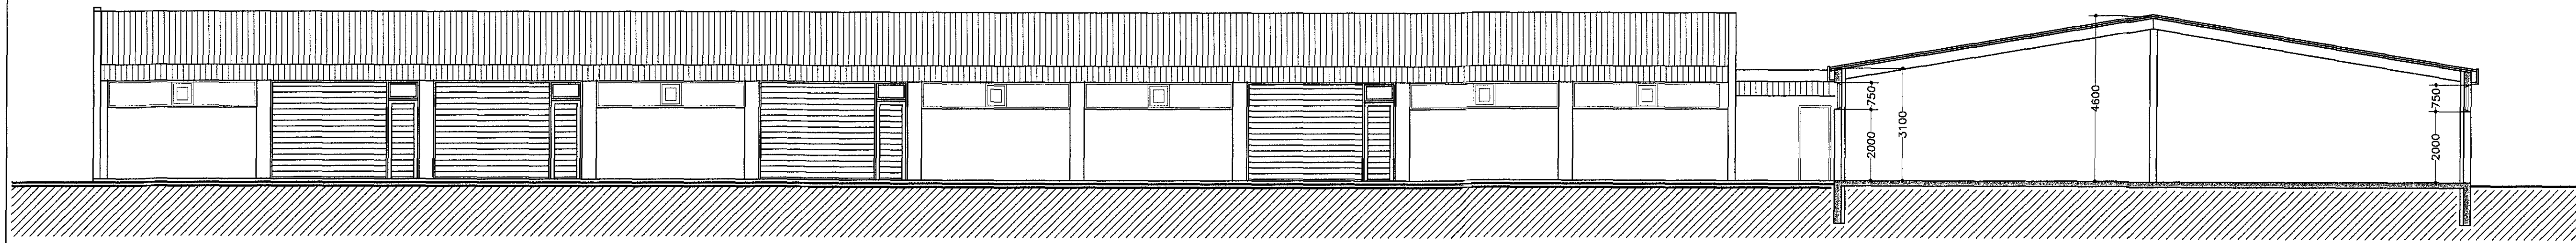


Útlit inn í port.


Skurður C-C

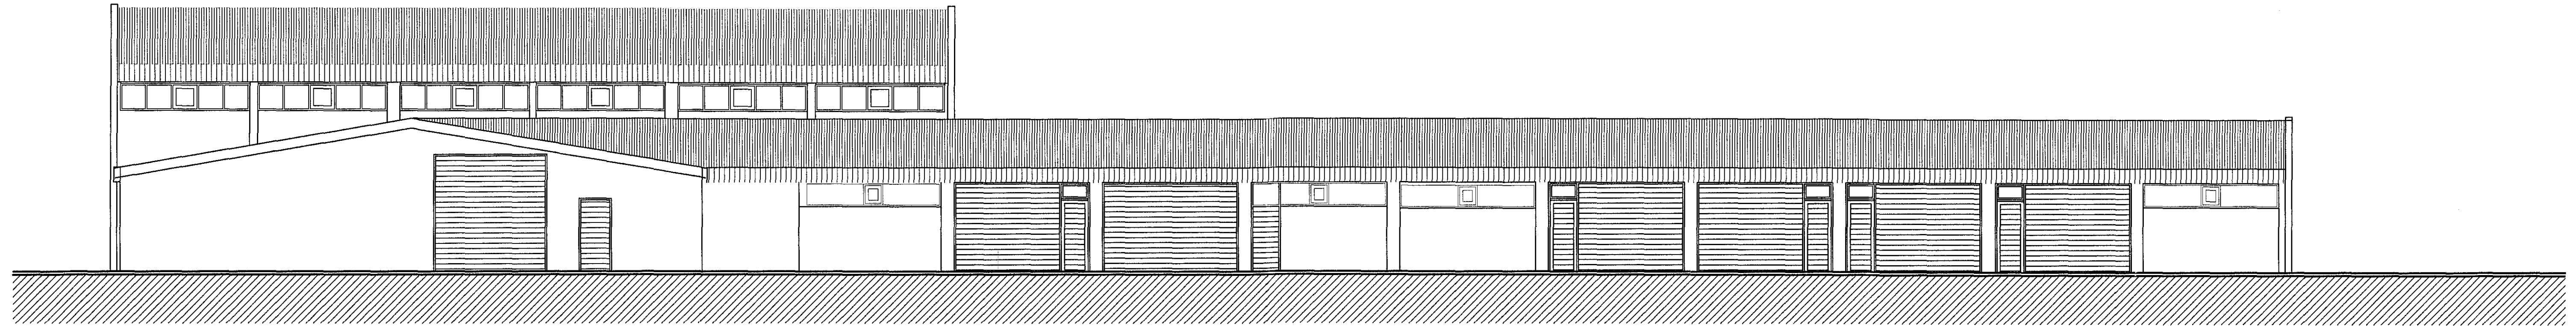


Útlit mót Kaplahrauni

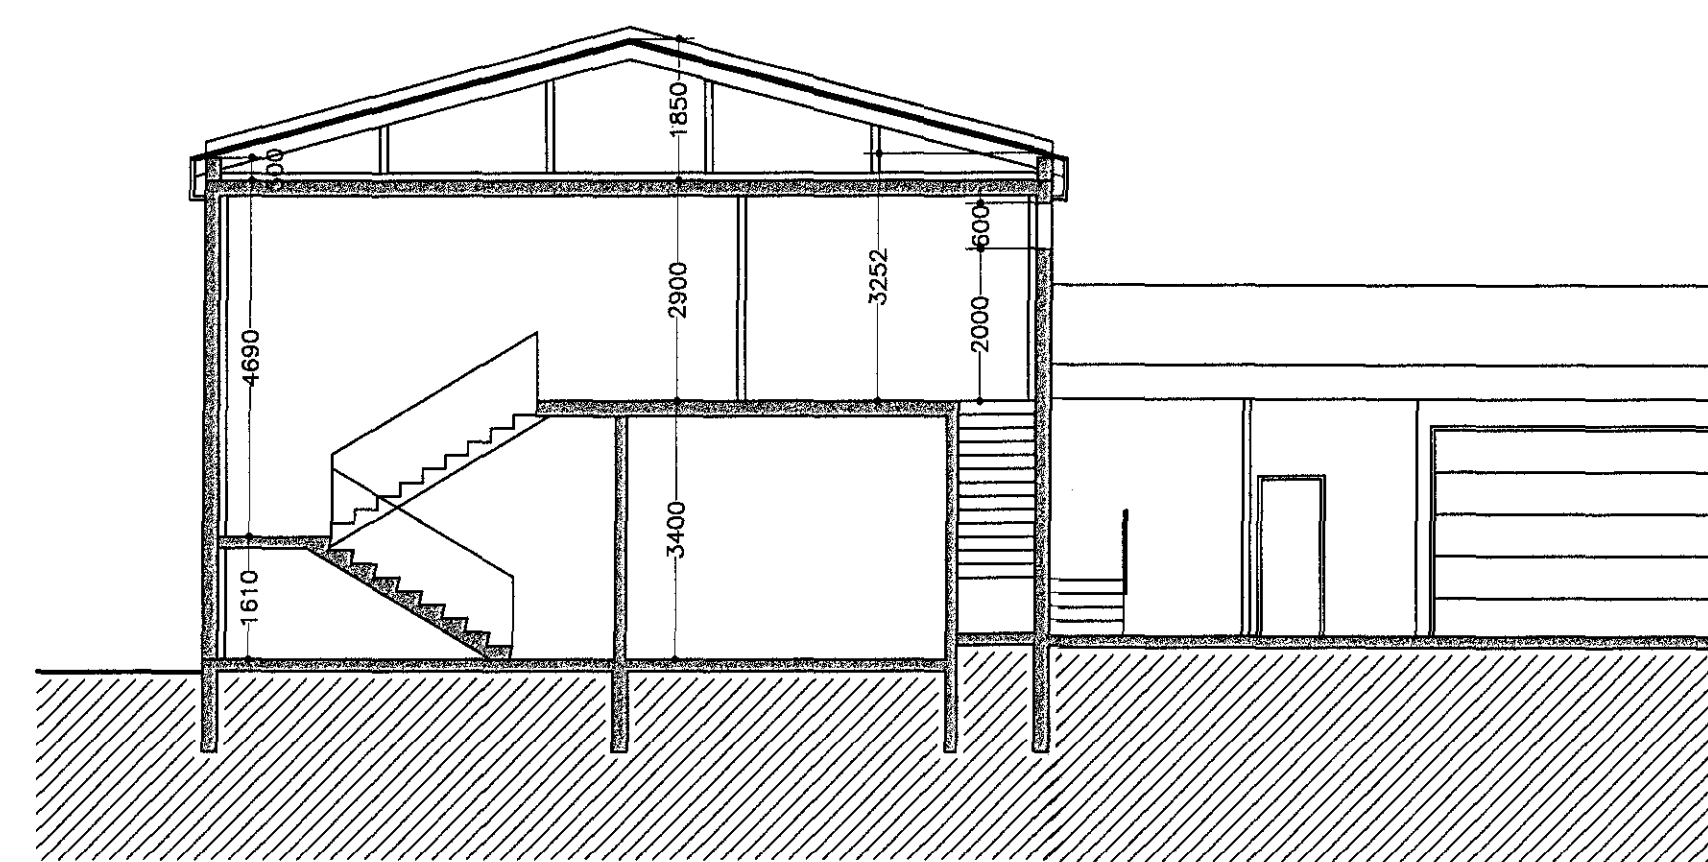


Skurður A-A

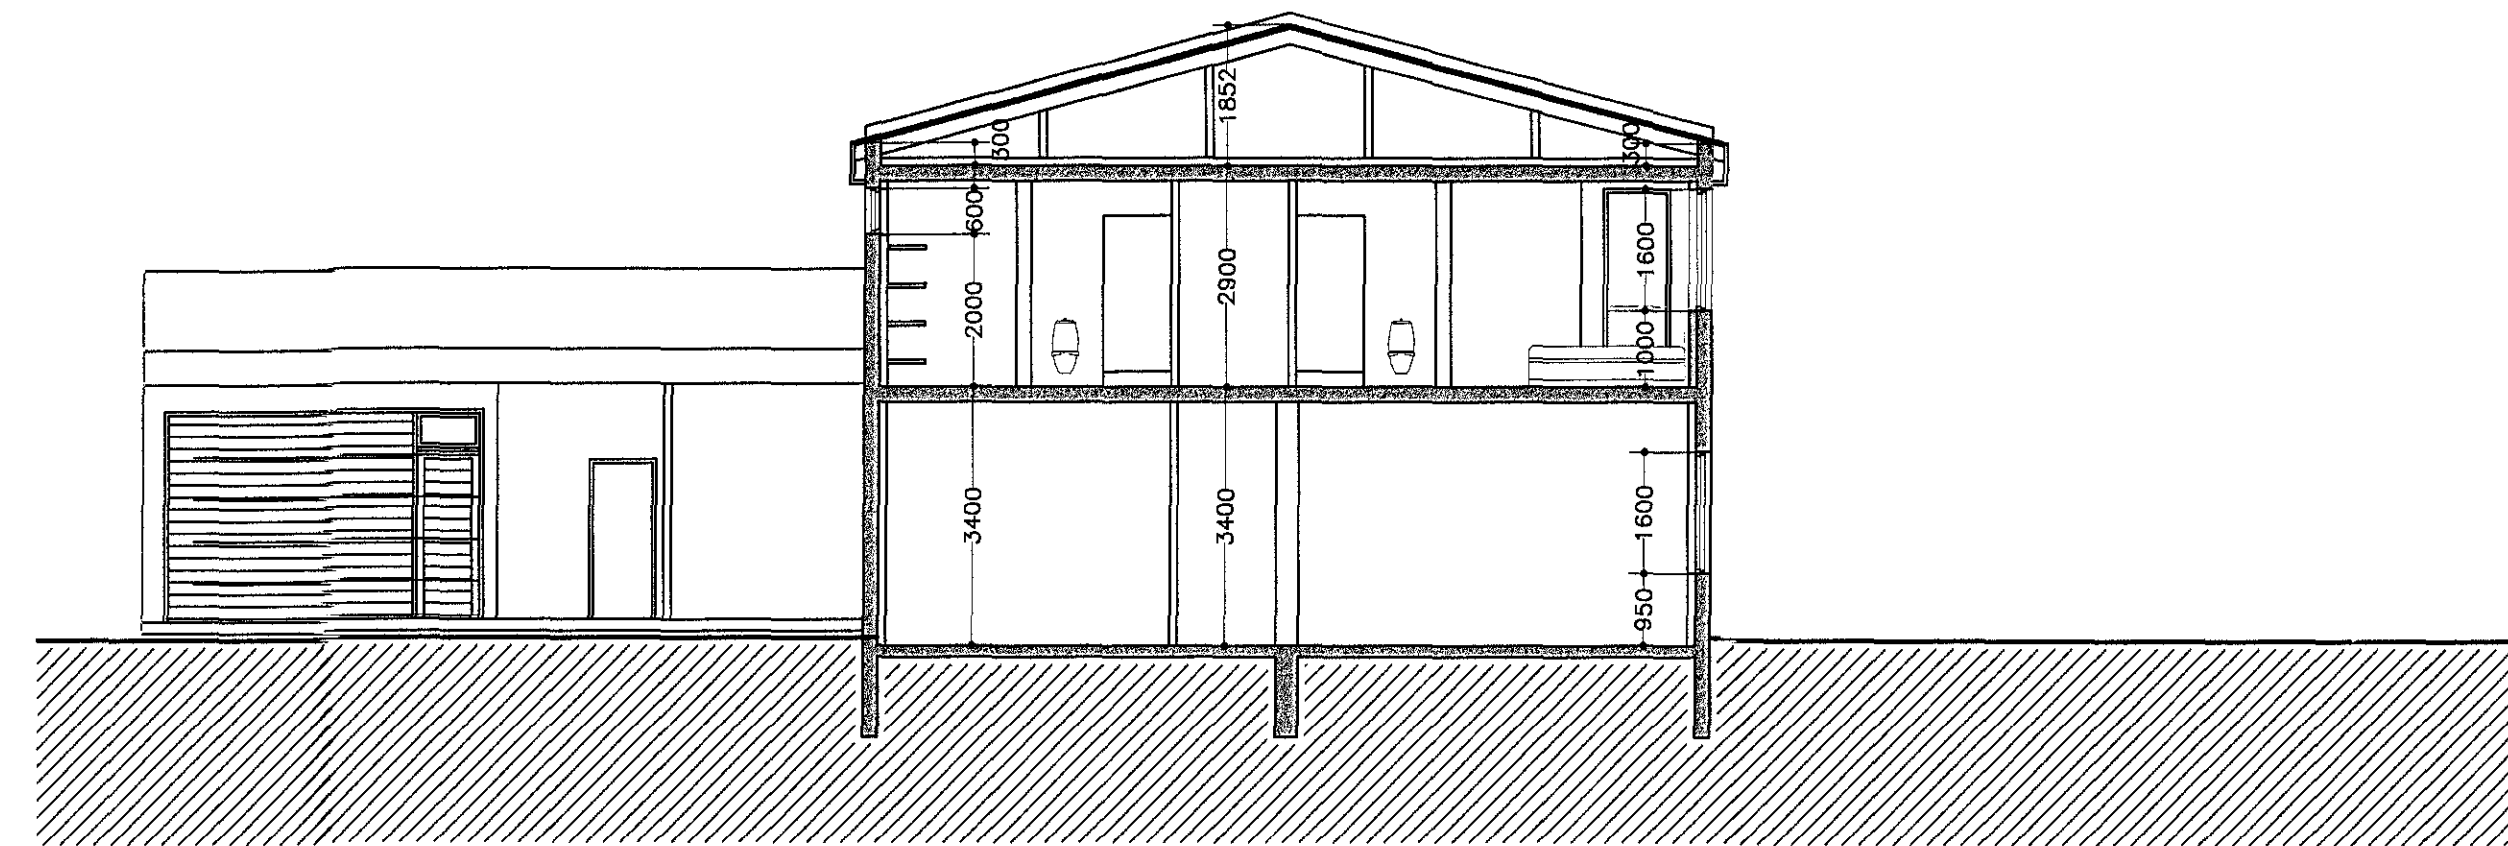

Skurður B-B

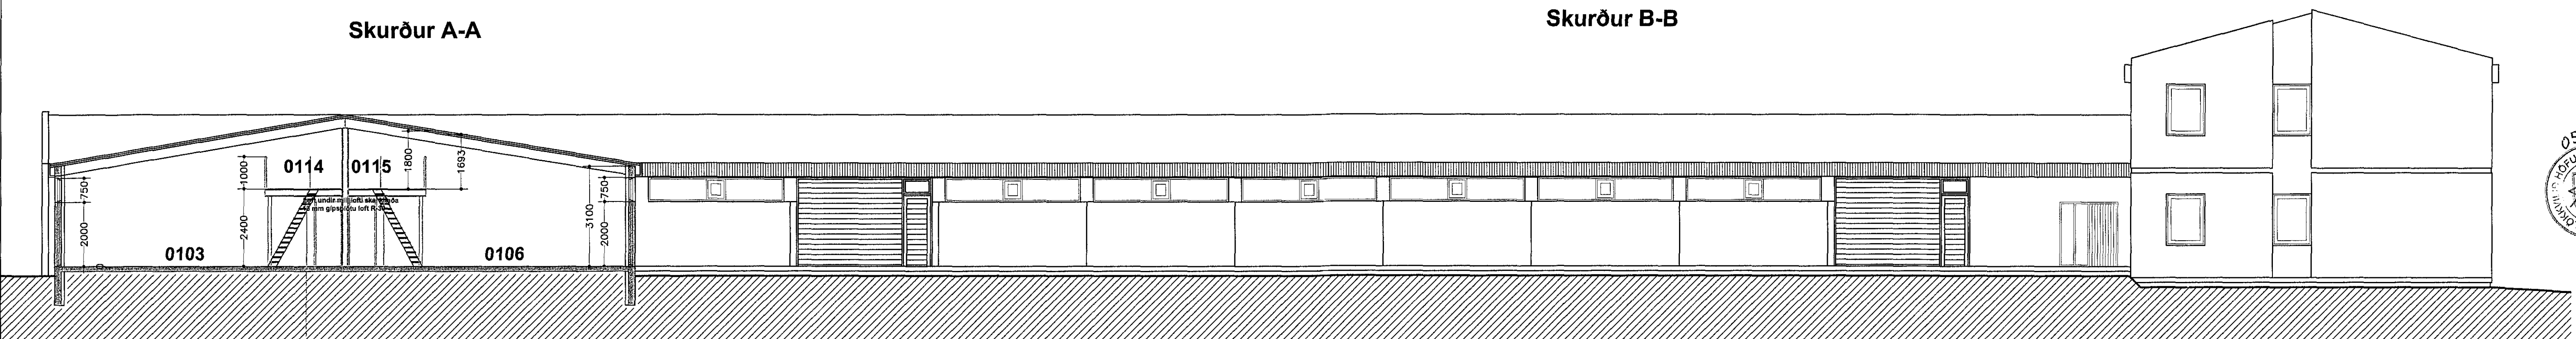

Skurður D-D

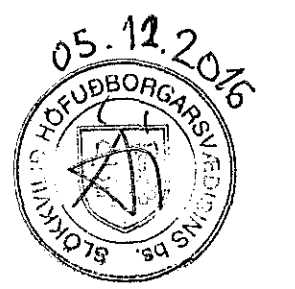

Í húsinu skal vera brunaviðvörðunarkerfi tengt öryggisstöð.
Í rýmum 0103, 0106, 0107, 0108, 0109
0110 og 0111 er ekki brunaviðvörðunarkerfi
Húsið er upphaflega hannað af Sigurði Oddsyni og Snorra Haukssyni.

Bæjarhraun 24

| | | |
|---------------------|------------------|-------------------|
| Sneiðingar og útlit | kvartál: 1:100 | teikn. nr. 5 |
| | daga: 10.02.2015 | byggt: 15.11.2016 |

Agúst Þórðarson byggingaræðingur hf. kt. 041051-4509
Sími 554 2241, 893 8601 fax 554 2231 netf. rymi@alandia.is
Smíðjuvegur 11E 200 Kópavogur

Agúst Þórðarson

| Breytt dags. | Eðli breytinga |
|--------------|----------------|--------------|------------------|--------------|------------------------|--------------|--|--------------|---|--------------|----------------|
| | | 31.03.2016 | Reyndarleiðingar | 13.07.2015 | Gistheimili á efri hæð | 27.05.2015 | Milligrí tölningu 0107 skipt upp í 7 einingar Einingu 0104 skipt upp í 2 einingar | 15.11.2016 | Milligrí tölningu 0107 farið og veggur farið inn í tölningu. Eldvörn undir milliloft | | |