



Sambýkkt þann  
14. nóv. 2018  
Byggingafulltrúinn í Hafnarfirði

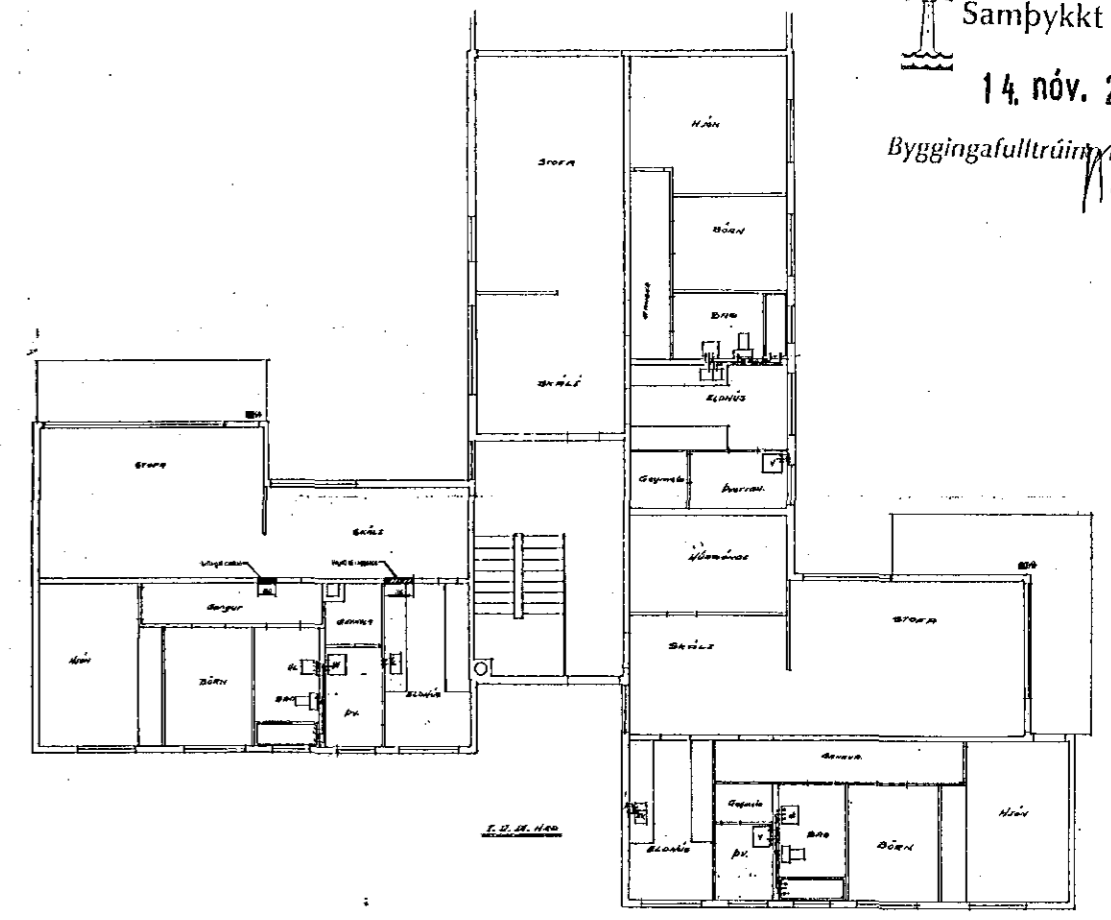

3. hæð, Grunnmynd, 1:200

**Skýringar**

Fyrirhugaðar eru breytingar á burðarvegg 3. hæðar. Sagað verður úr vegg á tveimur stöðum eins og sýnt er á teikningu. Það er álit undirritaðs að breytingin muni ekki hafa áhrif á stöðuleika húsin eða rýra getu burðarvirkis til upptöku á láréttum eða lóðréttum kröftum

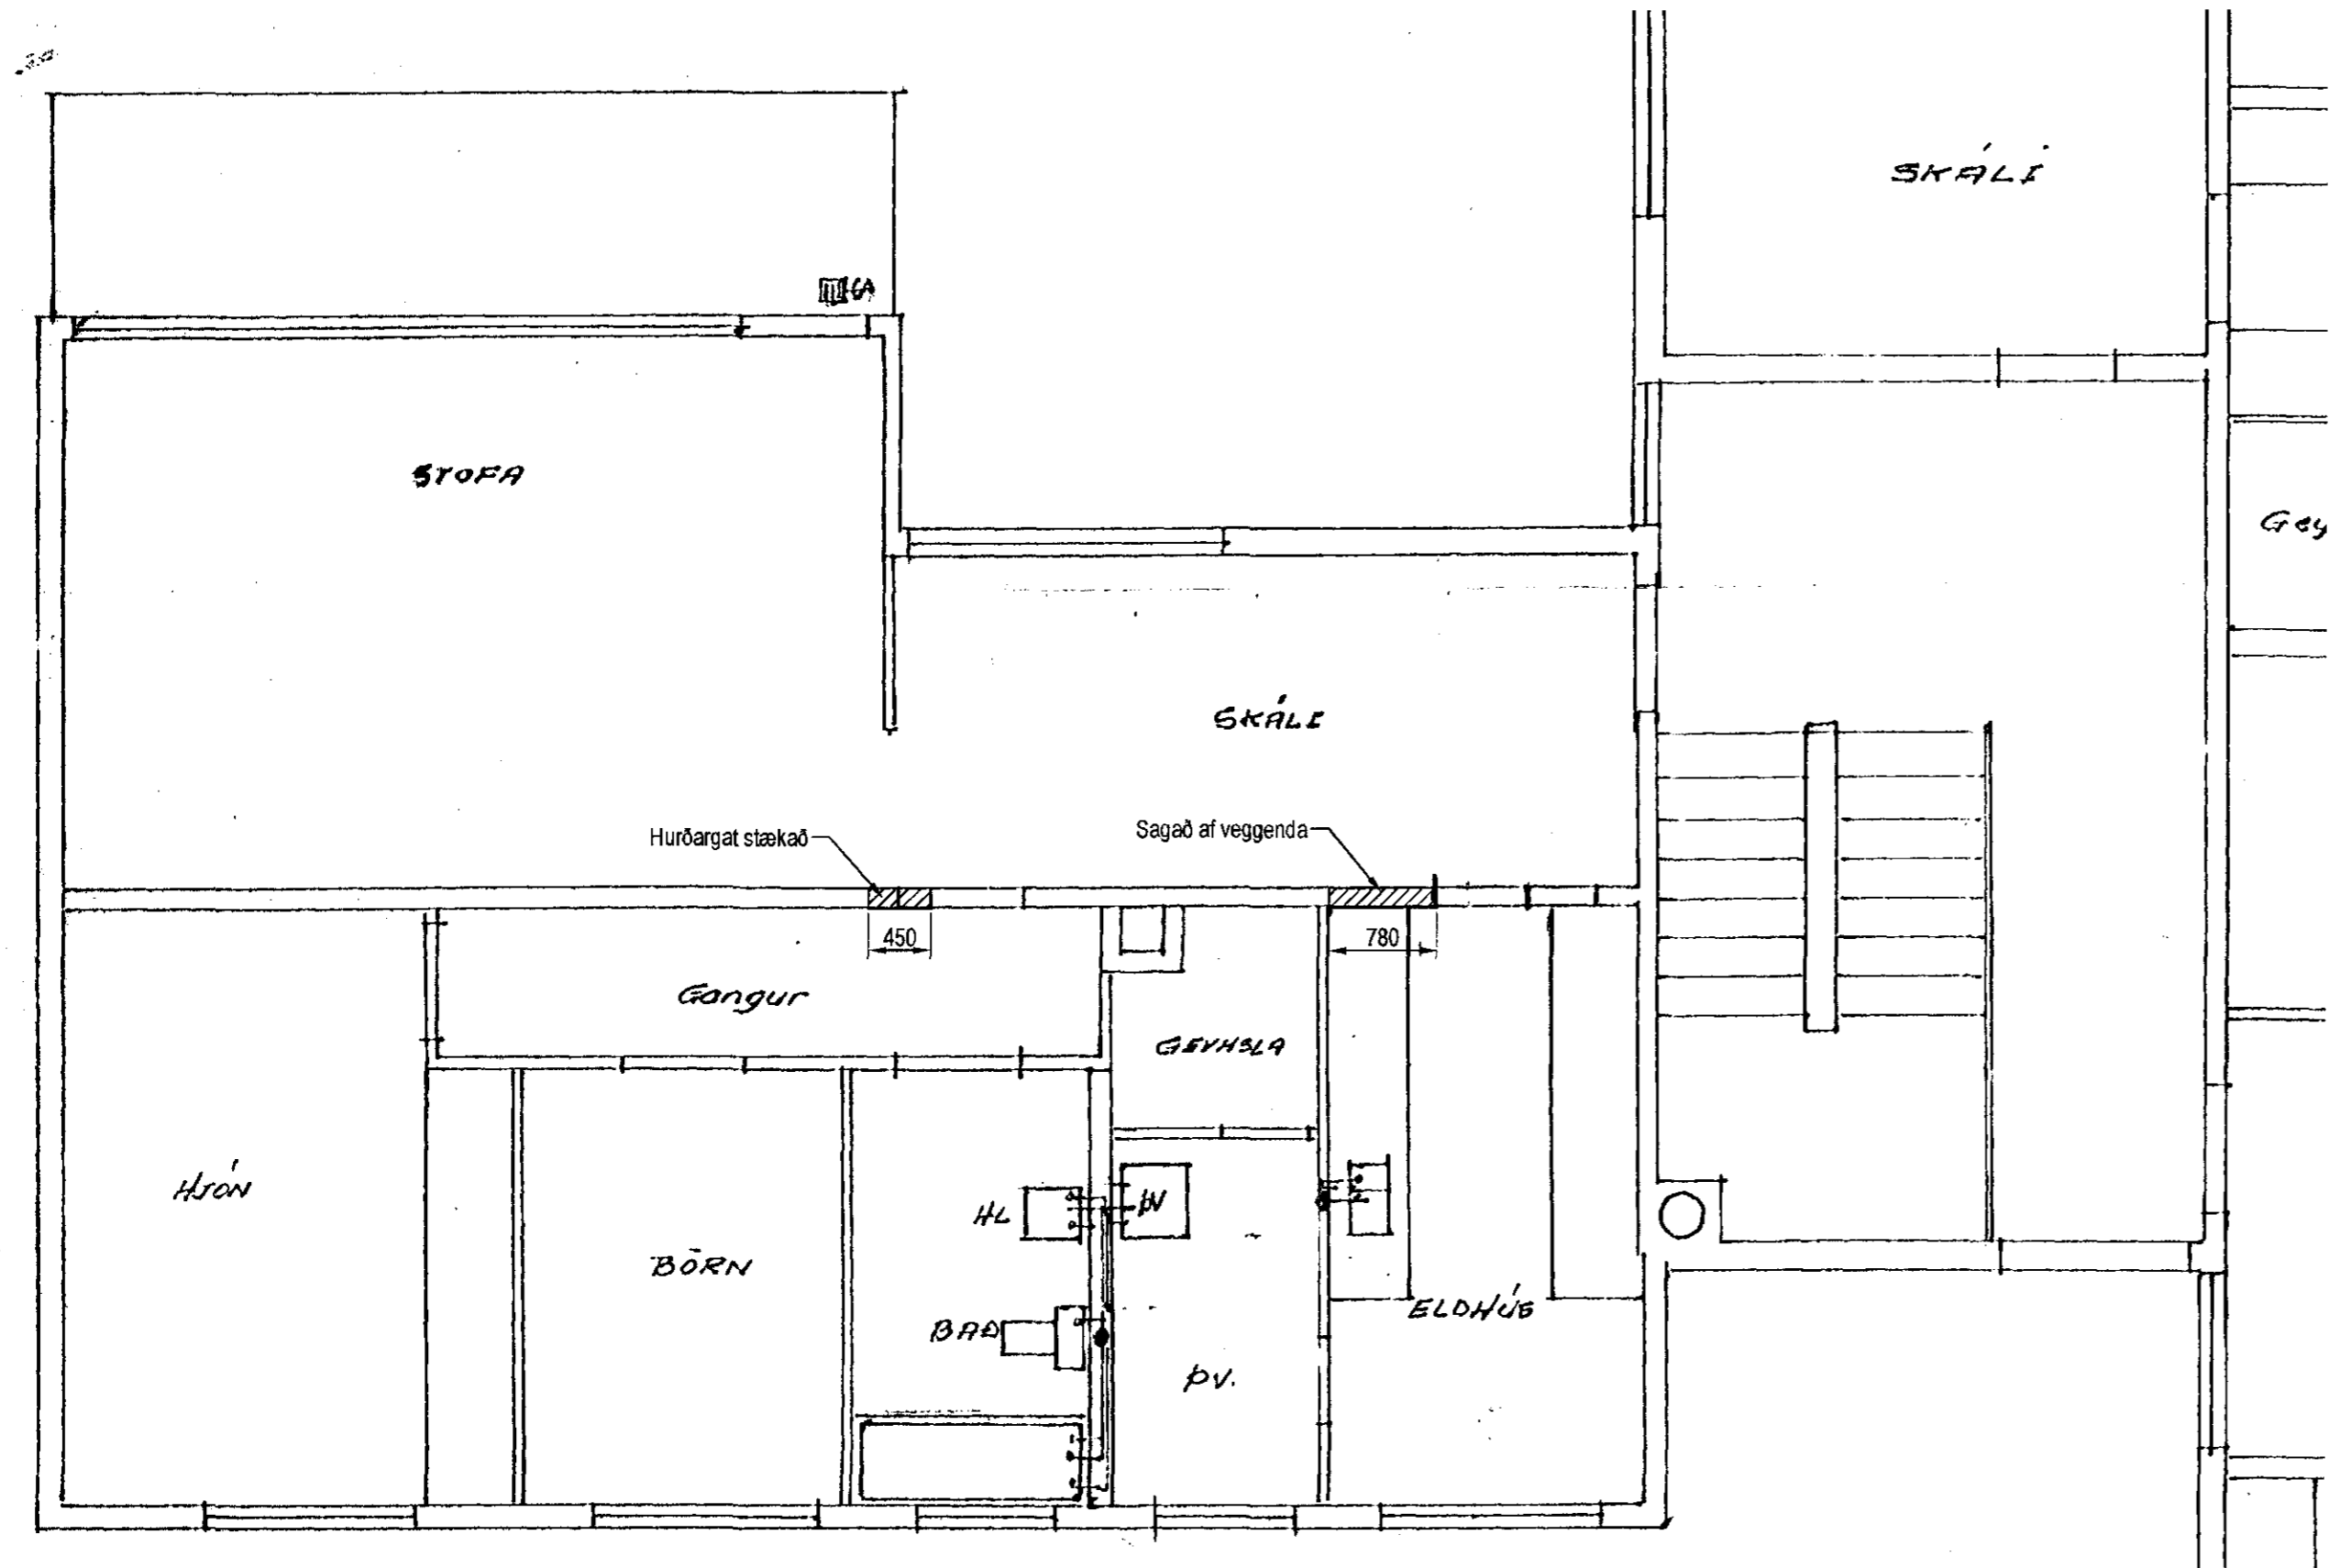

Íbúð nr. 7, Grunnmynd, 1:50

I. U. III. HÆÐ

Útgáfa	Breyting	Dagsetning	Hannað
<b>Sveinbjörn Hinriksson</b> Byggingatæknifræðingur Kt. 160851-2529 Strandgötu 11 Hafnarfirði Sími: 555-4008, 861-9851 Netfang: svennihi@simnet.is		Staður <b>Laufvangur 12</b>	Skýring <b>Breyting á burðarvegg 3. hæðar</b>
Hannað / Teiknað	Kvarði	Dagsetning	Verknr. / Teikn.nr.
<i>[Signature]</i>	1:50	1.11.18	07-18 / 1-01