
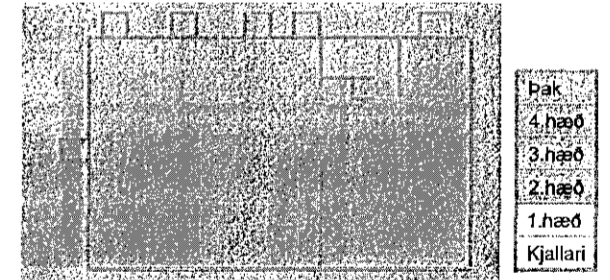


Antun Áttunnarstjóra  
ASD/S/HA  
Dagsetning aðalupplýsinga  
16.10.2015, 14.8.2017, 17.12.2014

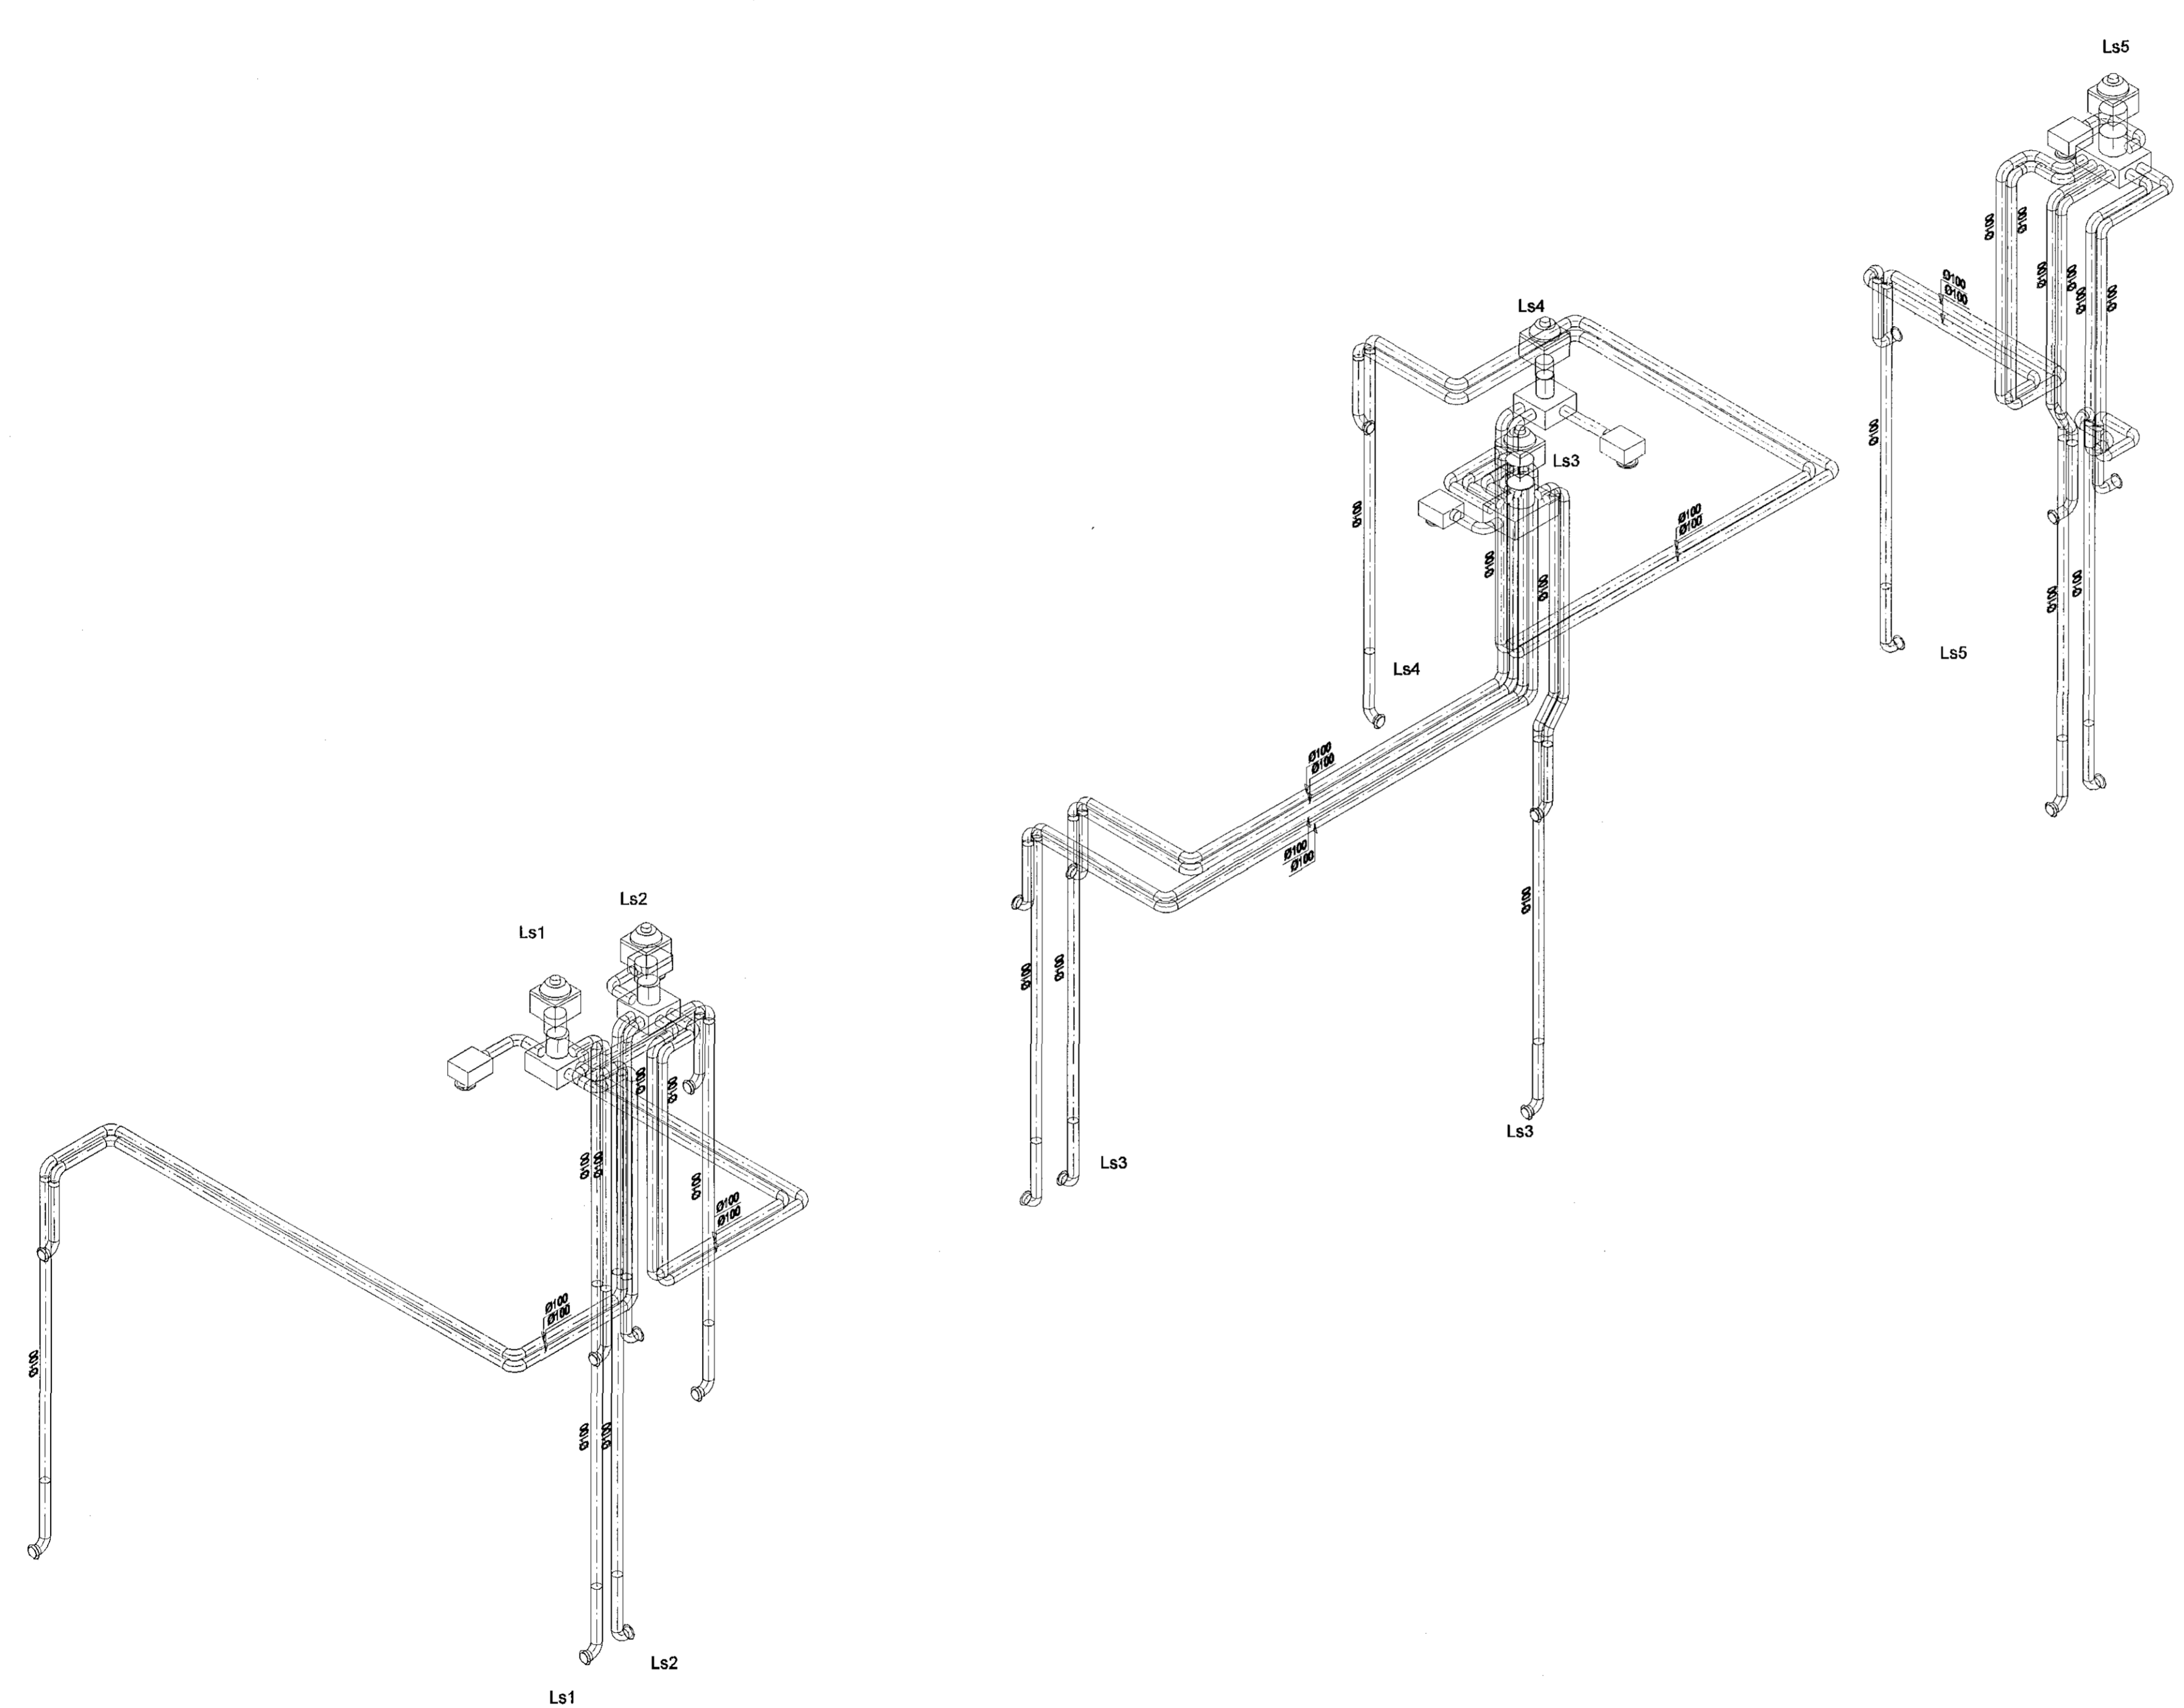

Lykilmynd

A 13.12.18 Reyndarleiðningar  
Farið var í staðinn og upplýsingar skrásetta ásamt því að fá  
upplýsingar frá lönaðarmönnum sem unnu verk 3. og 4.  
hæð tekin út af teikningu. 1. hæð tekin út og 2.-4. hæð og  
þaki bætt við JGR/SAS  
Útg. Dags. Skýring Hannes/Vífaríó

**VSBS**  
VERKFRÆÐISTOFA  
Bæjarhrauni 20 / 220 Hafnarfjörður  
Kennitala 710706-2899  
Sími 585 8800  
vsb@vsb.is / www.vsb.is

Antun sérhönnuðar  
Sveinn Áki Sverrisson  
NÚ 230855 5609 • sak@vsb.is

Verkhúsið  
STRANDGATA 31-33  
220 HAFNARFIRÐI

Verkhúsið  
Loftræsing

Rúmmynd

Hannað	Teiknað	Yfirtekið	Kvörði	Síða
JGR	SAS	1:50	/A1	
Dags.	Verkefni	Teikning	Útgáfa	
16.06.2015	14238	L1 902	A	